


確定測量原図
御蔵菅原地区 Ⅱ街区

S=1:300

17

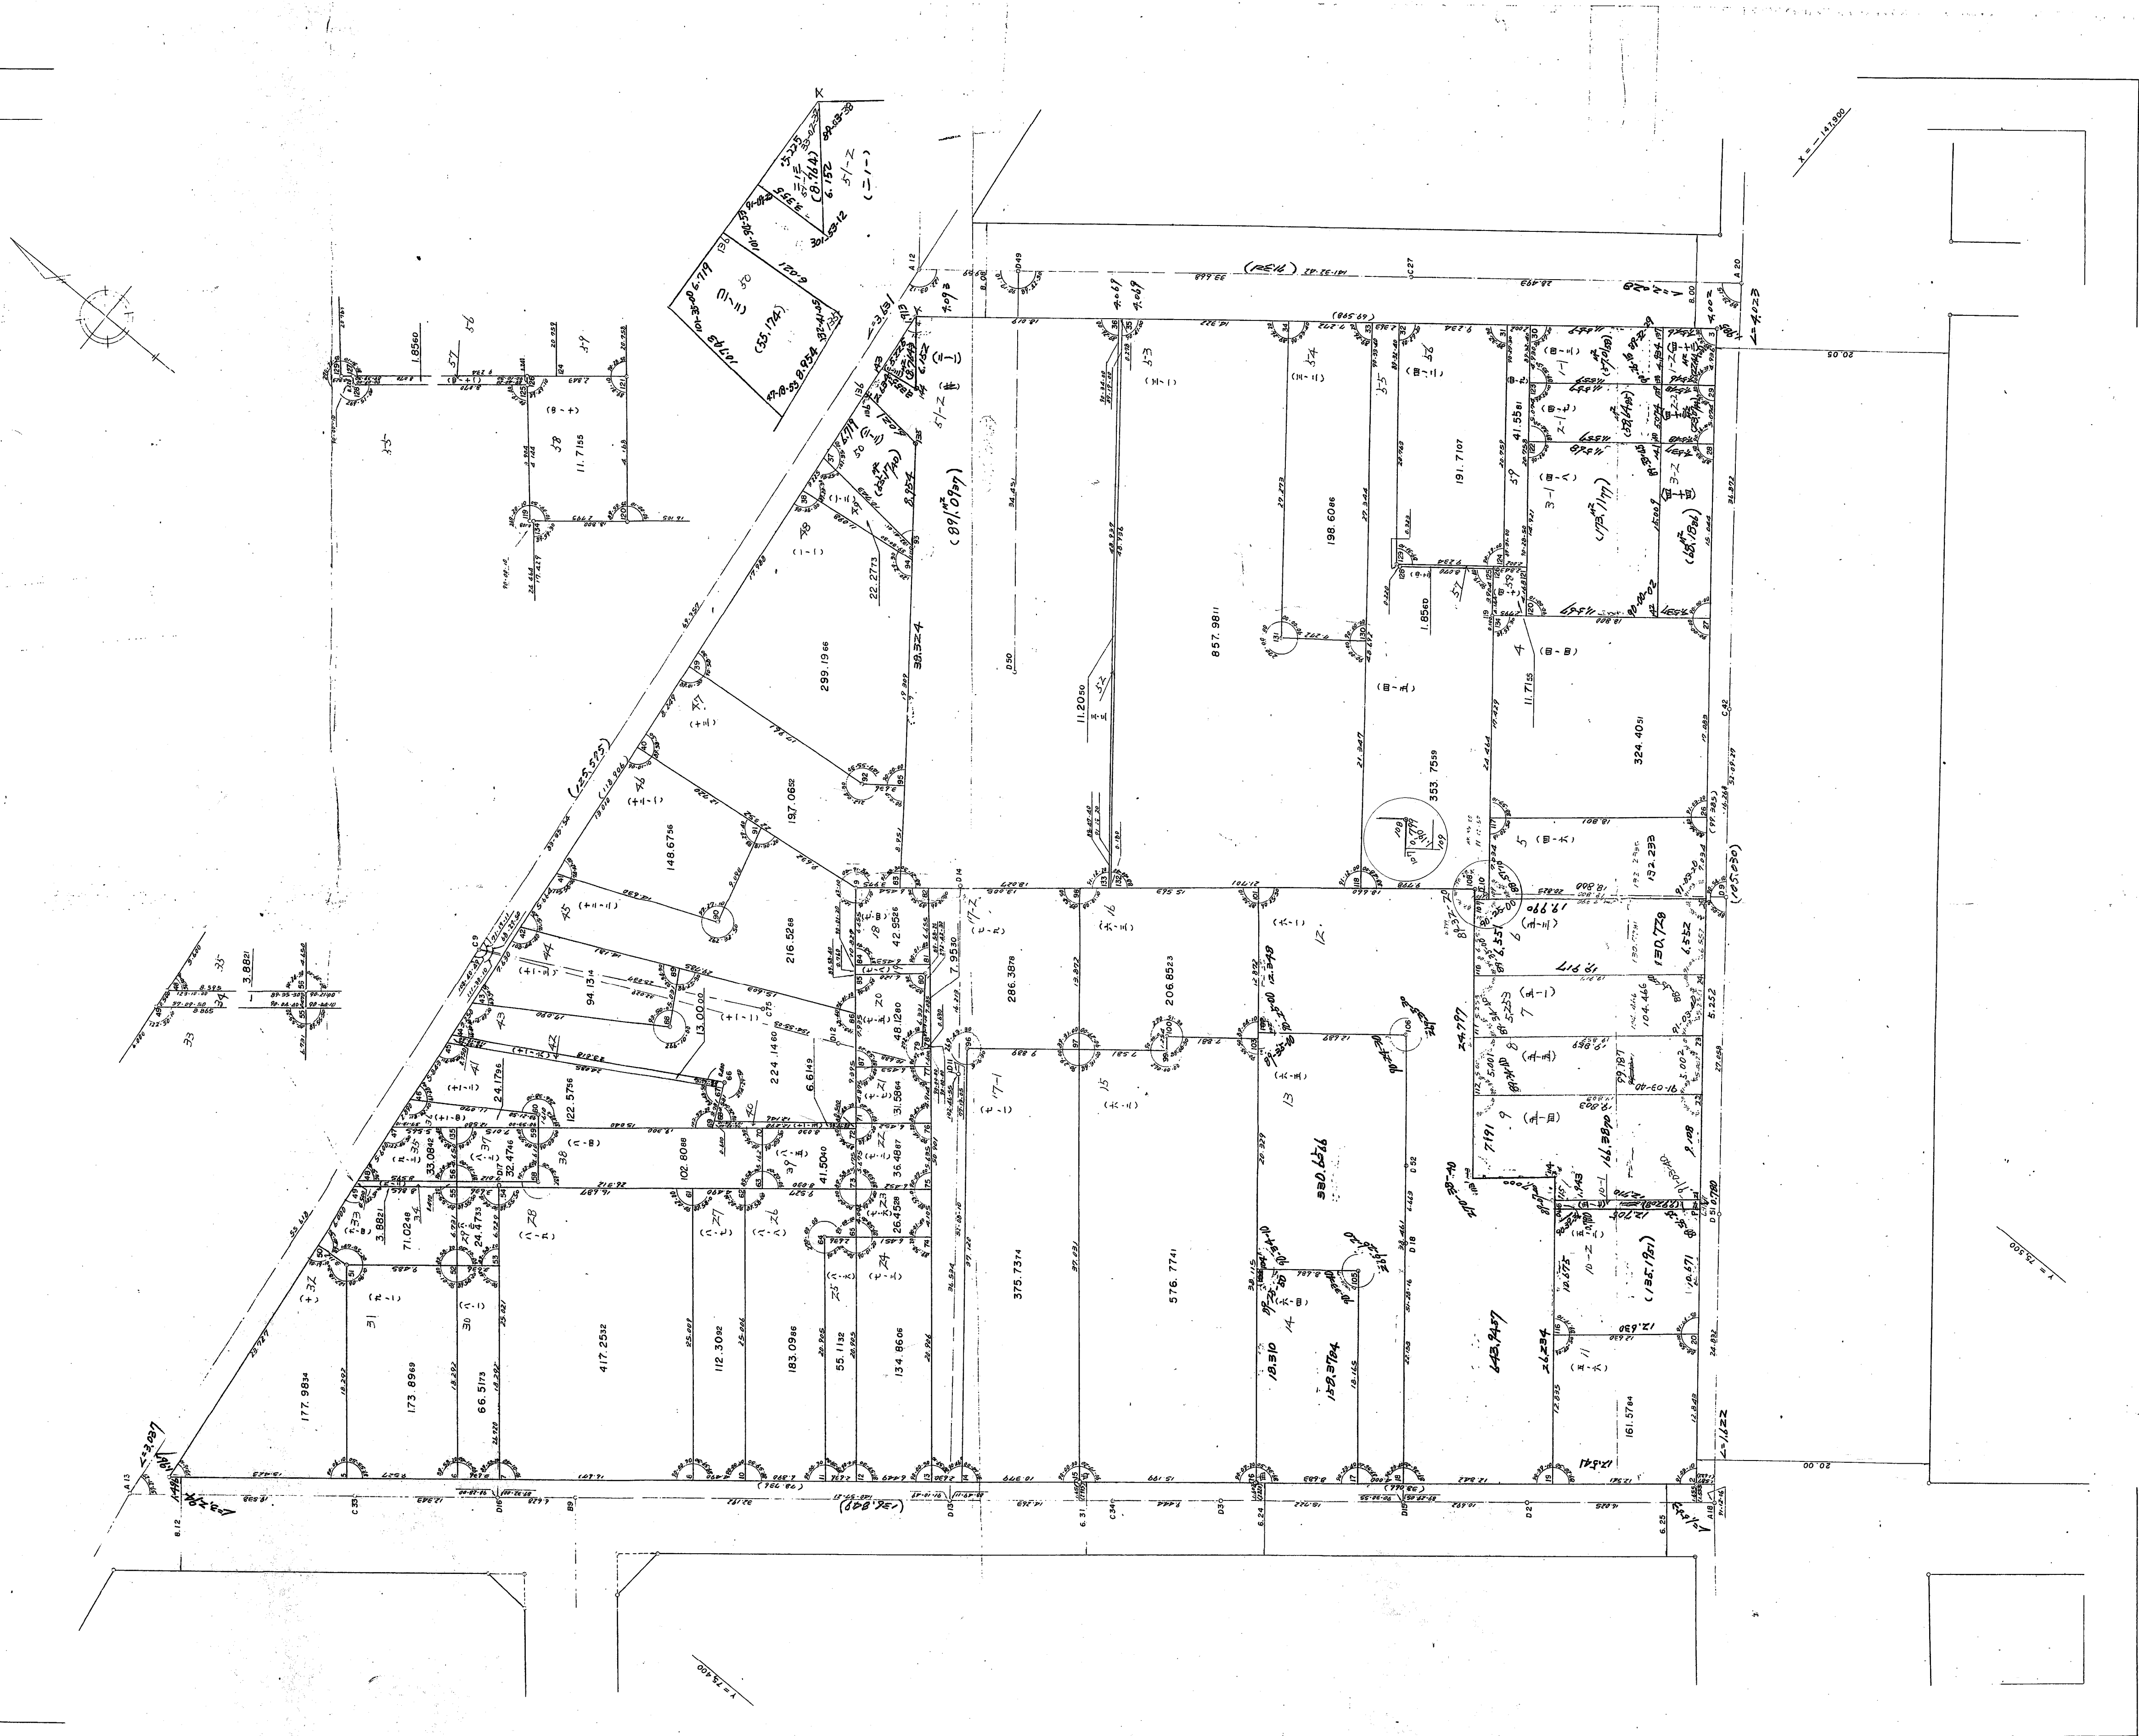

取扱注意
この資料は、土地区画整理事業に伴う換地処分時の測量
成果（日本測地系）ですので、あくまで参考資料として
取り扱ってください。