


取扱注意

この資料は、土地区画整理事業に伴う換地処分時の測量成果（世界測地系）ですので、あくまで参考資料として取り扱ってください。

作業機関 昭和株式会社

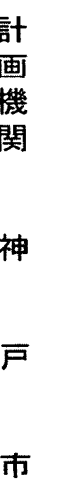

		101-12		
101-2		10. 314		44
	45 89-59-52	101-1		91-32-20
	16 89-59-56	9. 56		88-27-52
		10. 339		

「この測量成果は、国土地理院長の承認及び助言を得て同院所管の測量標及び測量成果を使用して得たものである（承認番号）平成17 近公 第190号」