


鷹 取 東 第 二 地 区 2-6 街 区 画 地 出 来 形 測 量 原 図

取扱注意
この資料は、土地区画整理事業に伴う換地処分時の測量
成果（世界測地系）ですので、あくまで参考資料として
取り扱ってください。

地 番 区 域 神戸市長田区西代通四丁目 番 号 縮 尺 1:250 平面直角座標系 第 V 作 成 年 月 日 平成19年 3月20日

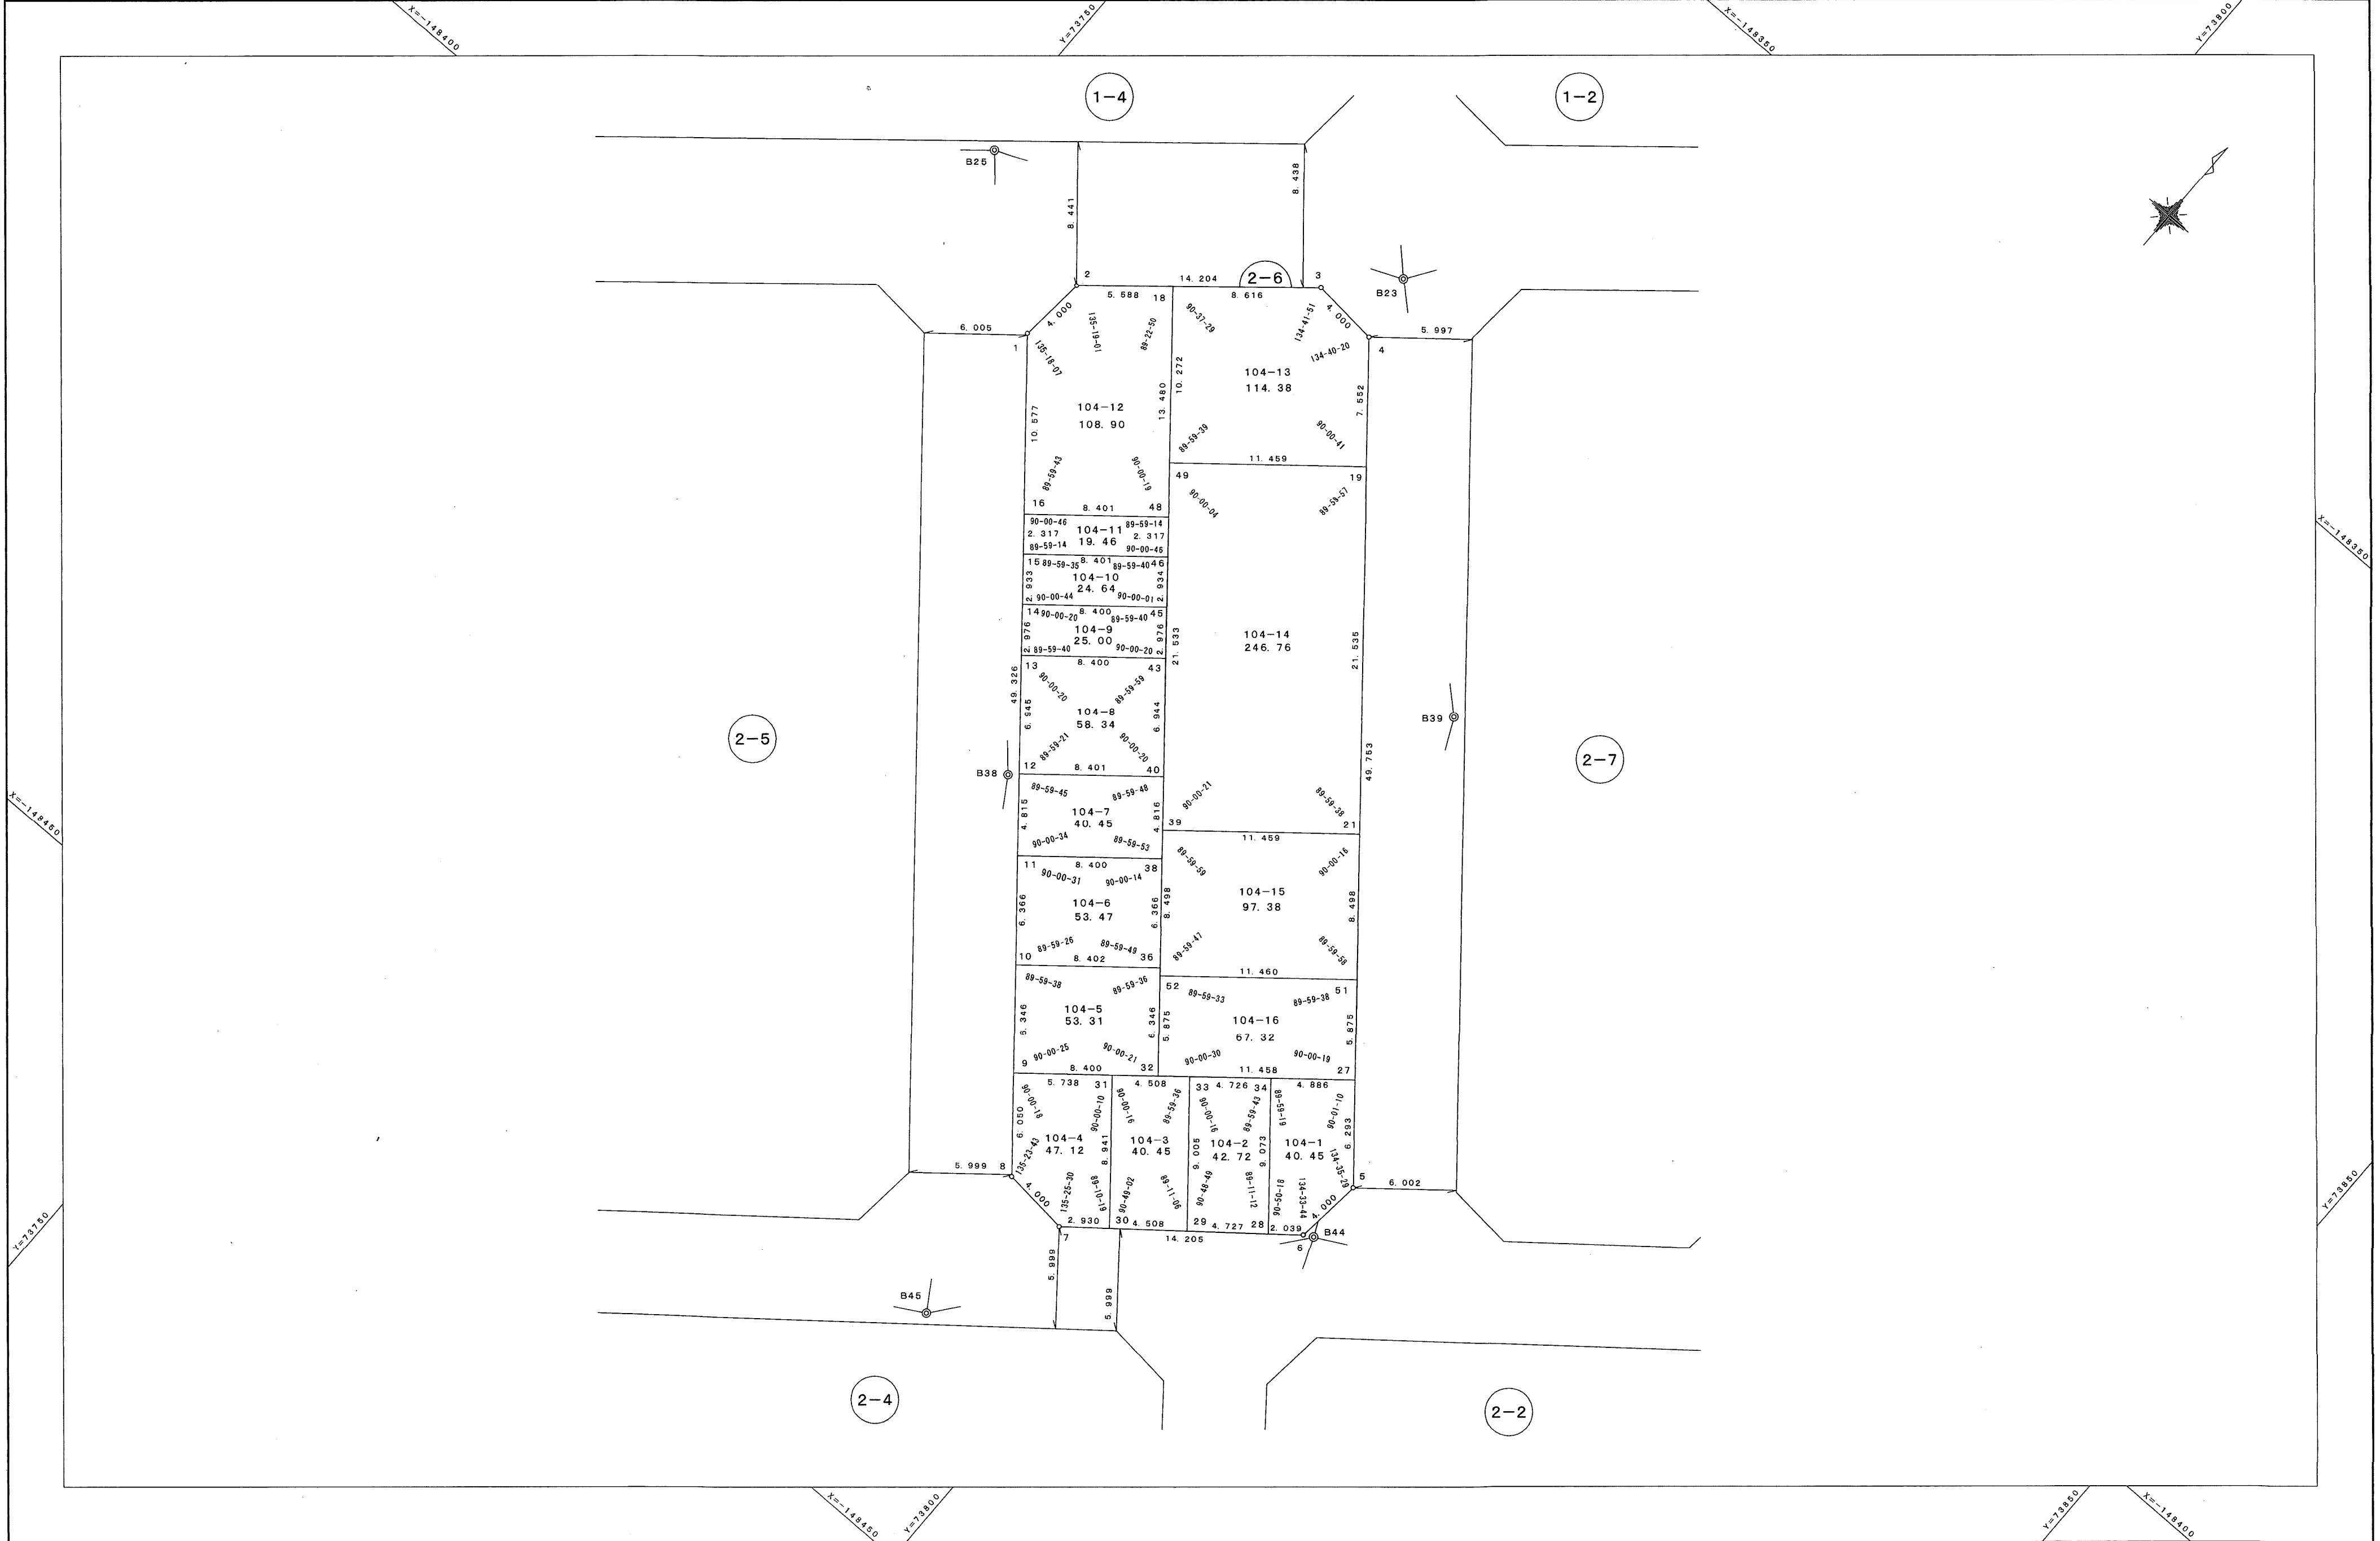

作業機関 昭和株式会社

計画機関 神戸市