


鷹 取 東 第 二 地 区 2-7 街 区 画 地 出 来 形 測 量 原 図

取扱注意
この資料は、土地区画整理事業に伴う換地処分時の測量
成果(世界測地系)ですので、あくまで参考資料として
取り扱ってください。

地 番 区 域 神戸市長田区西代通四丁目 番 号 縮 尺 1:250 平面直角座標系 第 V 作 成 年 月 日 平成19年 3月20日

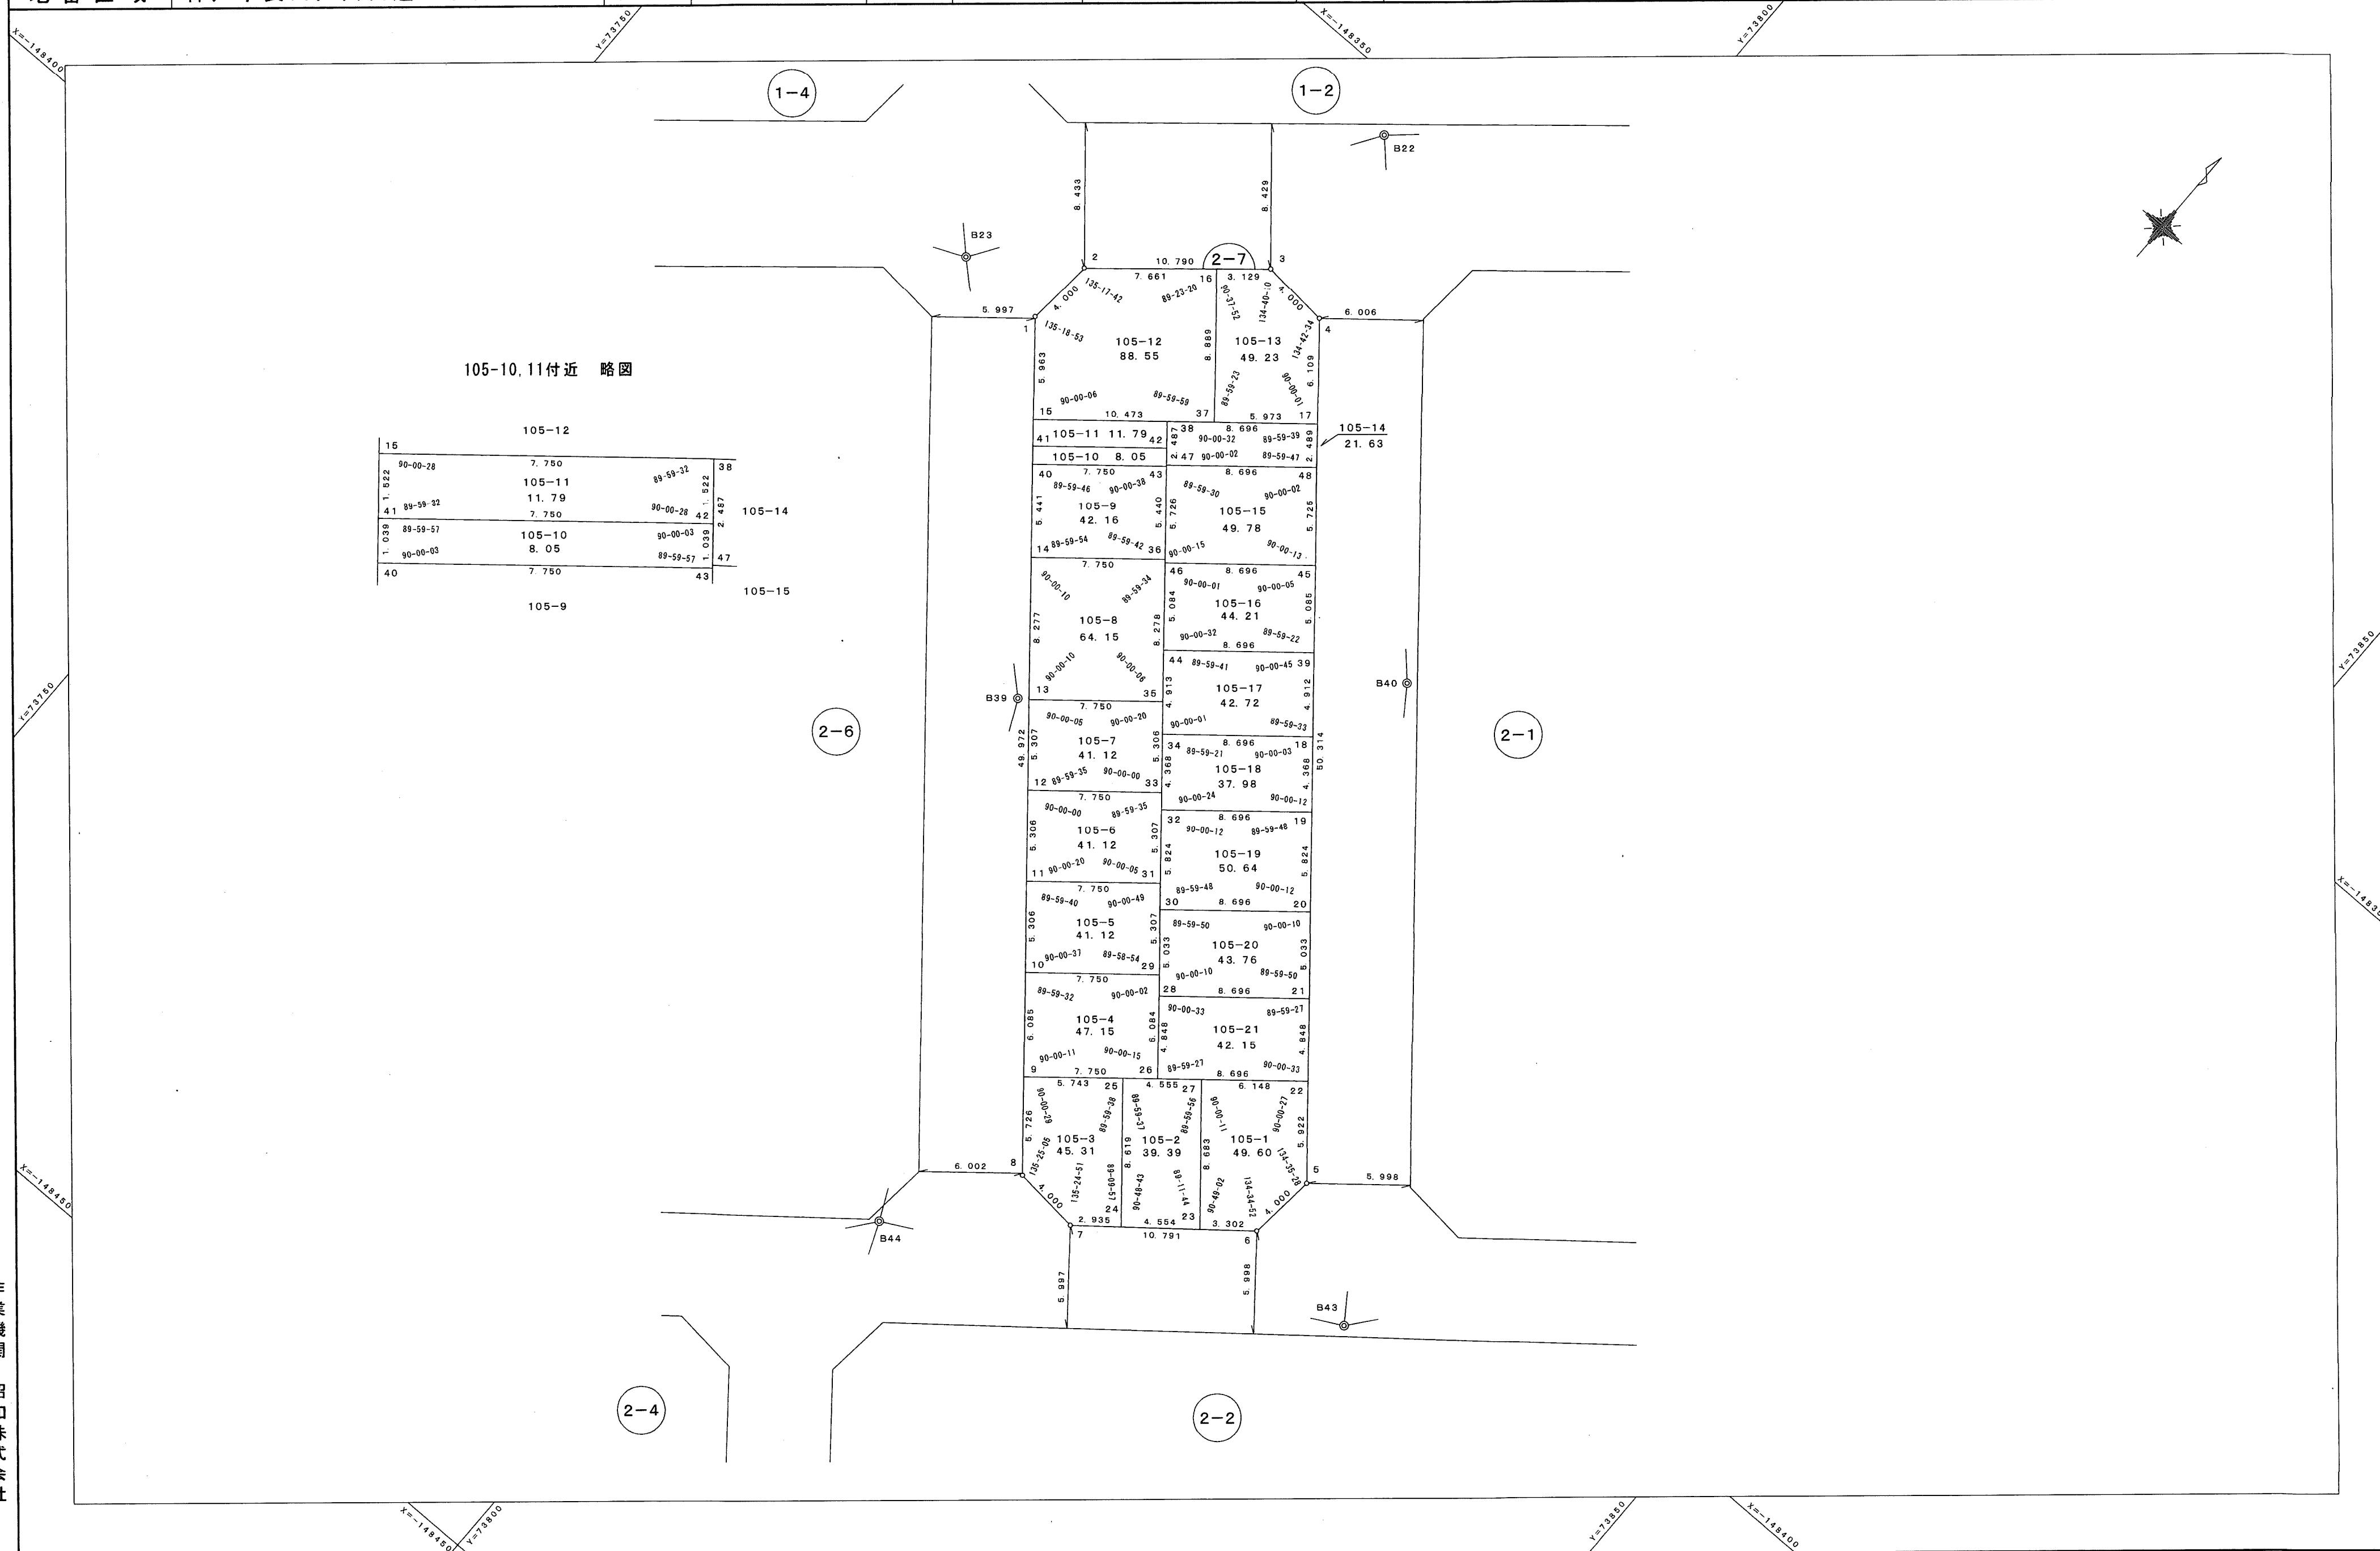

105-10, 11付近 略図

15	105-12				
90-00-28	7.750	89-59-32	38		
105-11	11.79	90-00-28	42	105-14	
89-59-57	105-10	90-00-03	47		
90-00-03	8.05	89-59-57	43	105-15	
7.750					
105-9					

「この座標は、世界測地系を用いています」

「この測量成果は、国土地理院長の承認及び助言を得て同院所管の測量標及び
測量成果を使用して得たものである(承認番号)平成17 近公 第190号」