
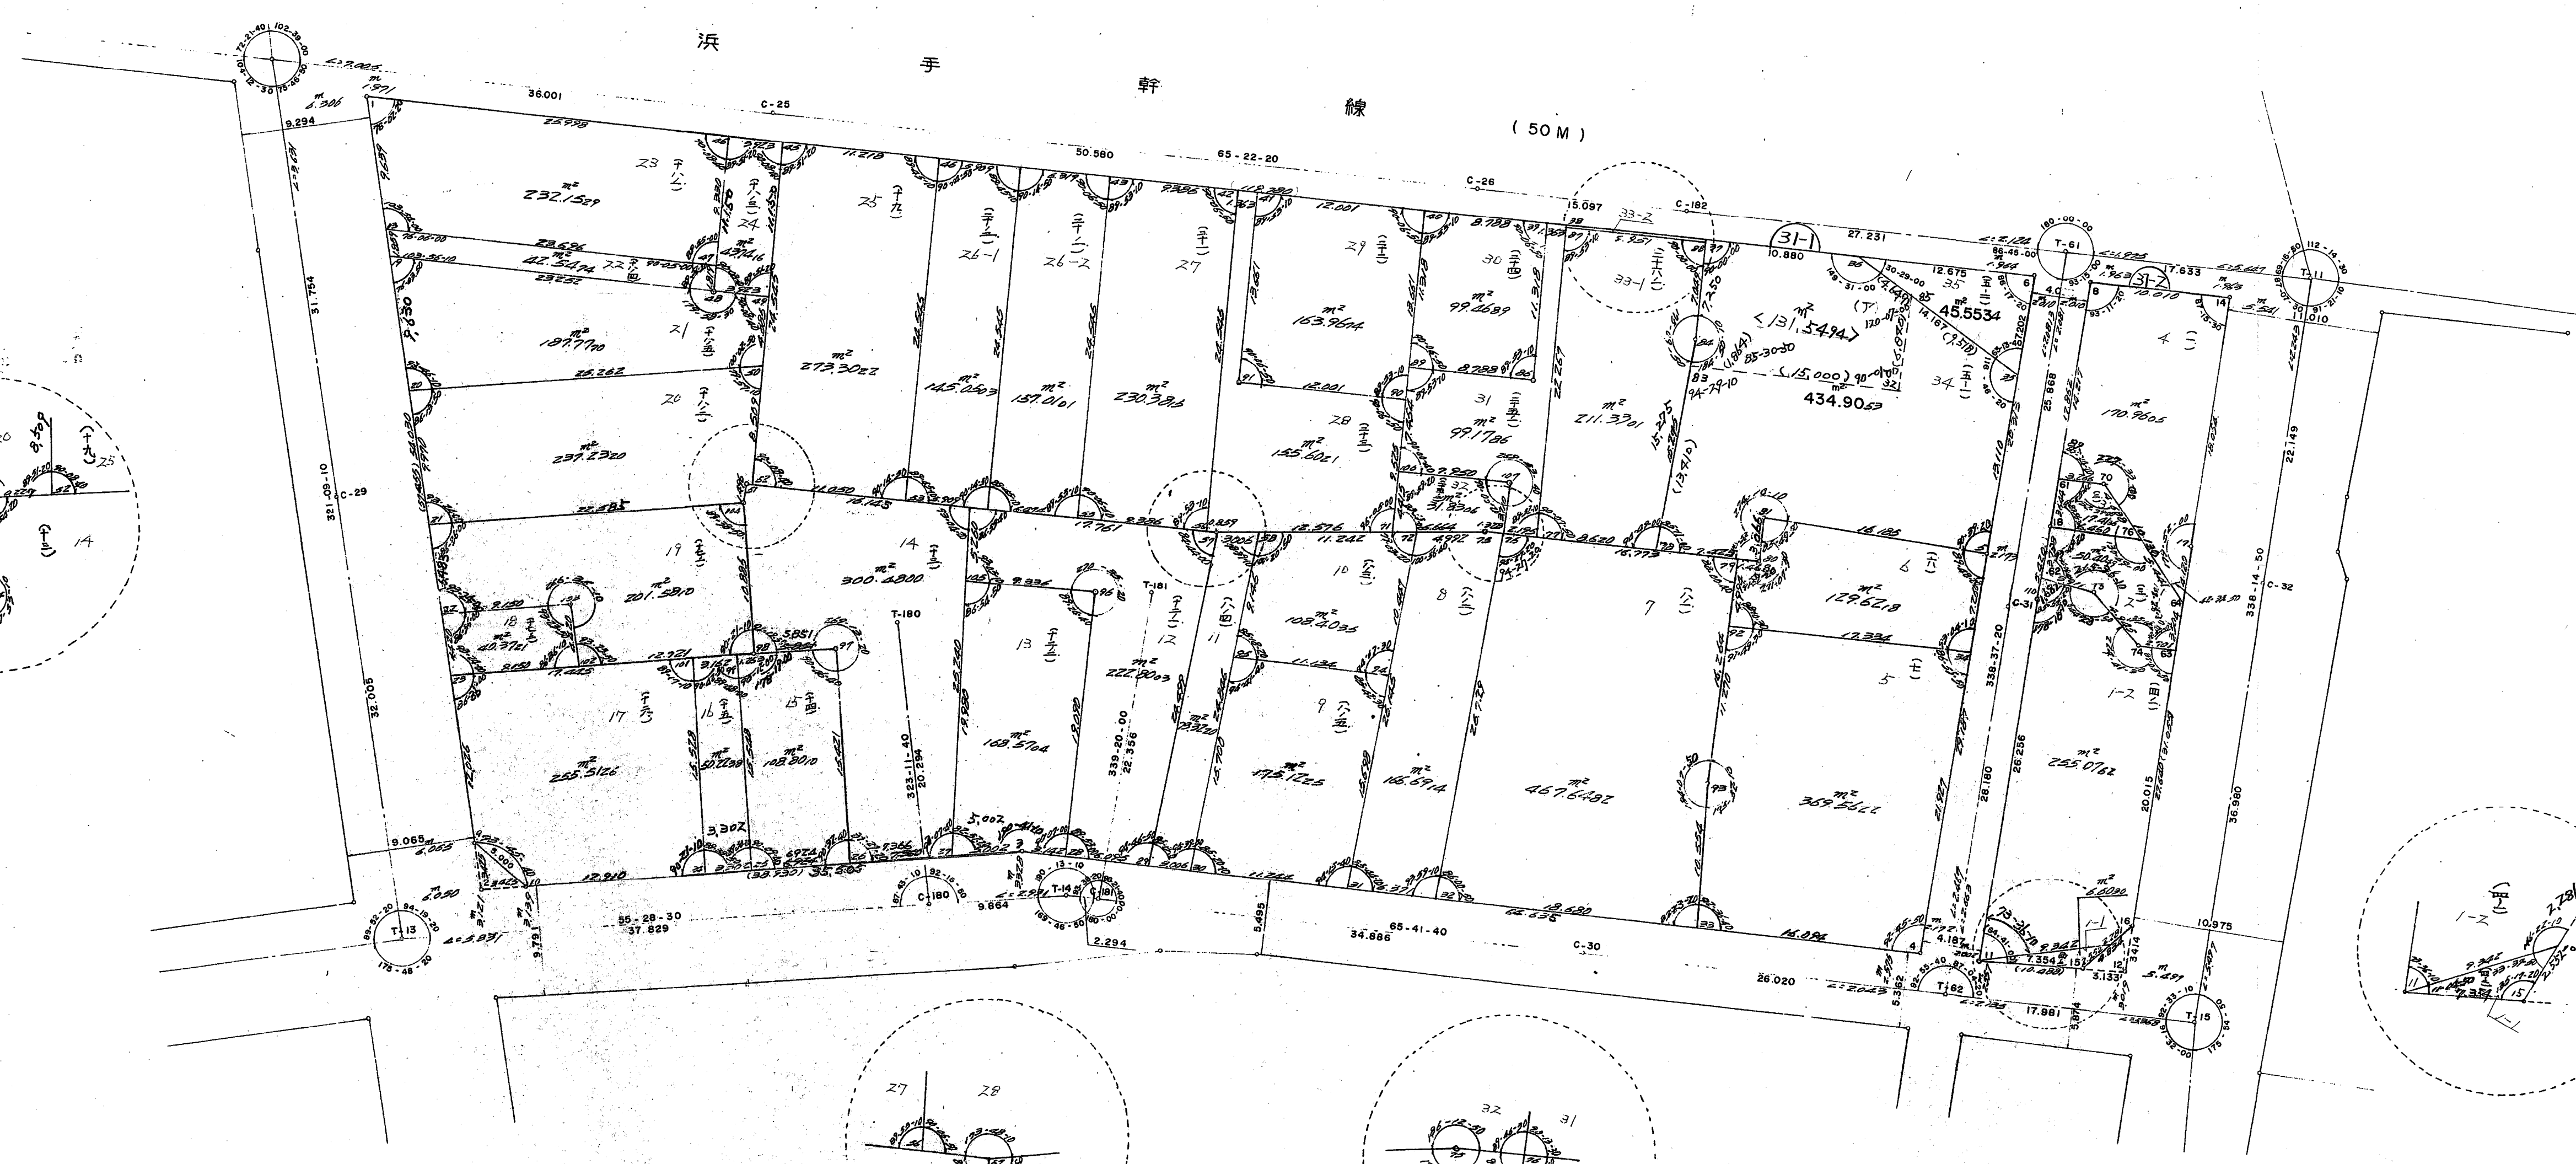
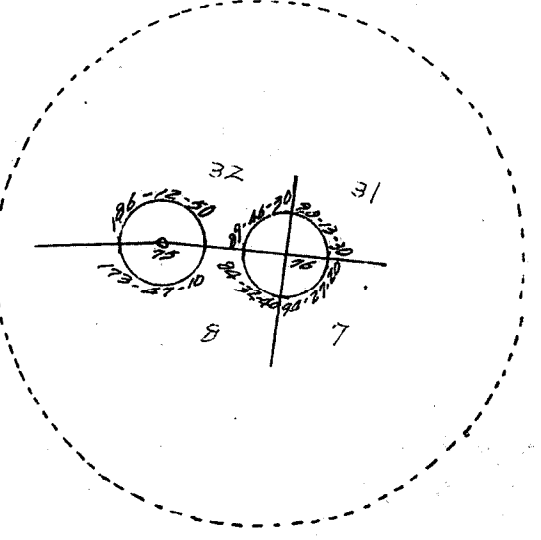
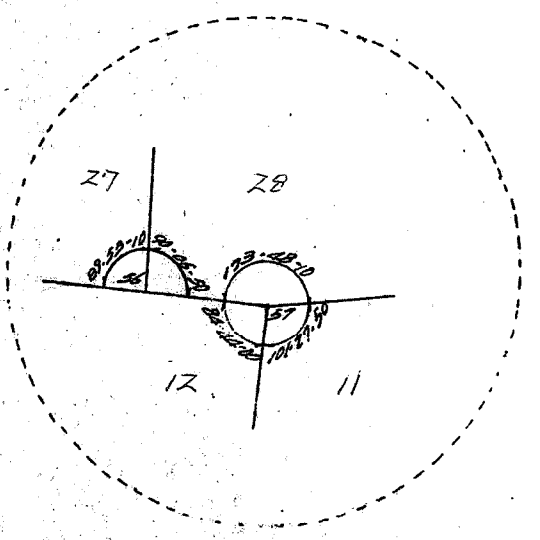
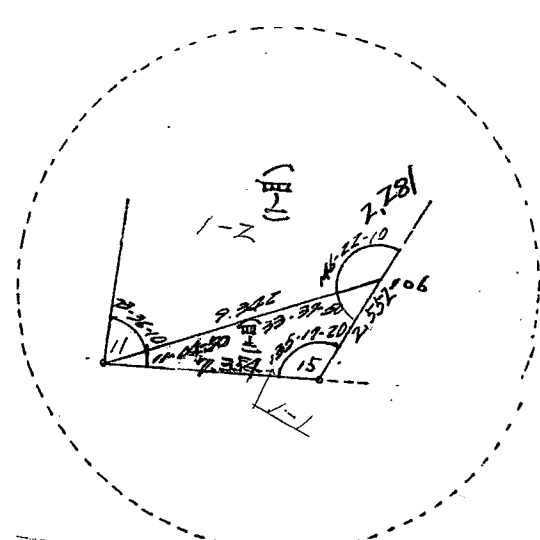
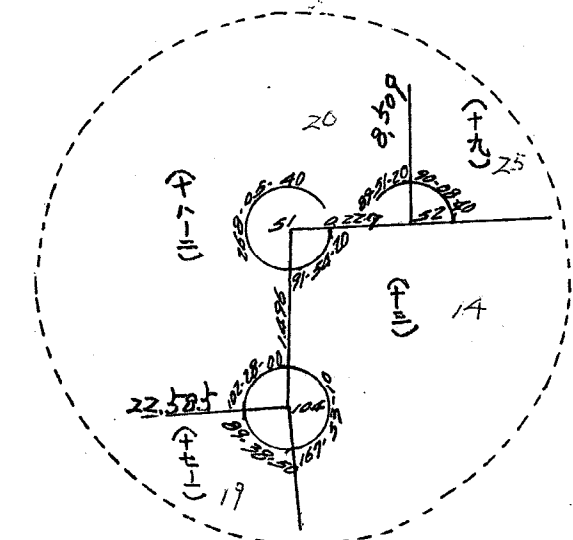
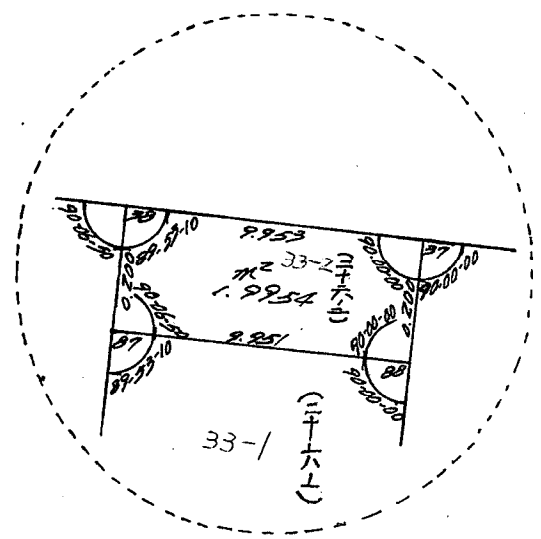


OK

確定測量原図
細田西尻池換地区（その1-2） 31街区縮尺1：300

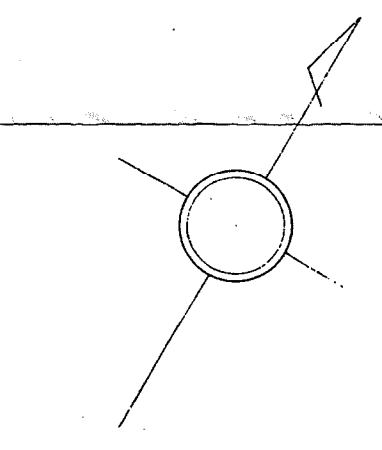

取扱注意
この資料は、土地区画整理事業に伴う換地処分時の測量
成果（日本測地系）ですので、あくまで参考資料として
取り扱ってください。