


西宮内換地区 21-2 街区 縮尺 1:250

確定測量原図

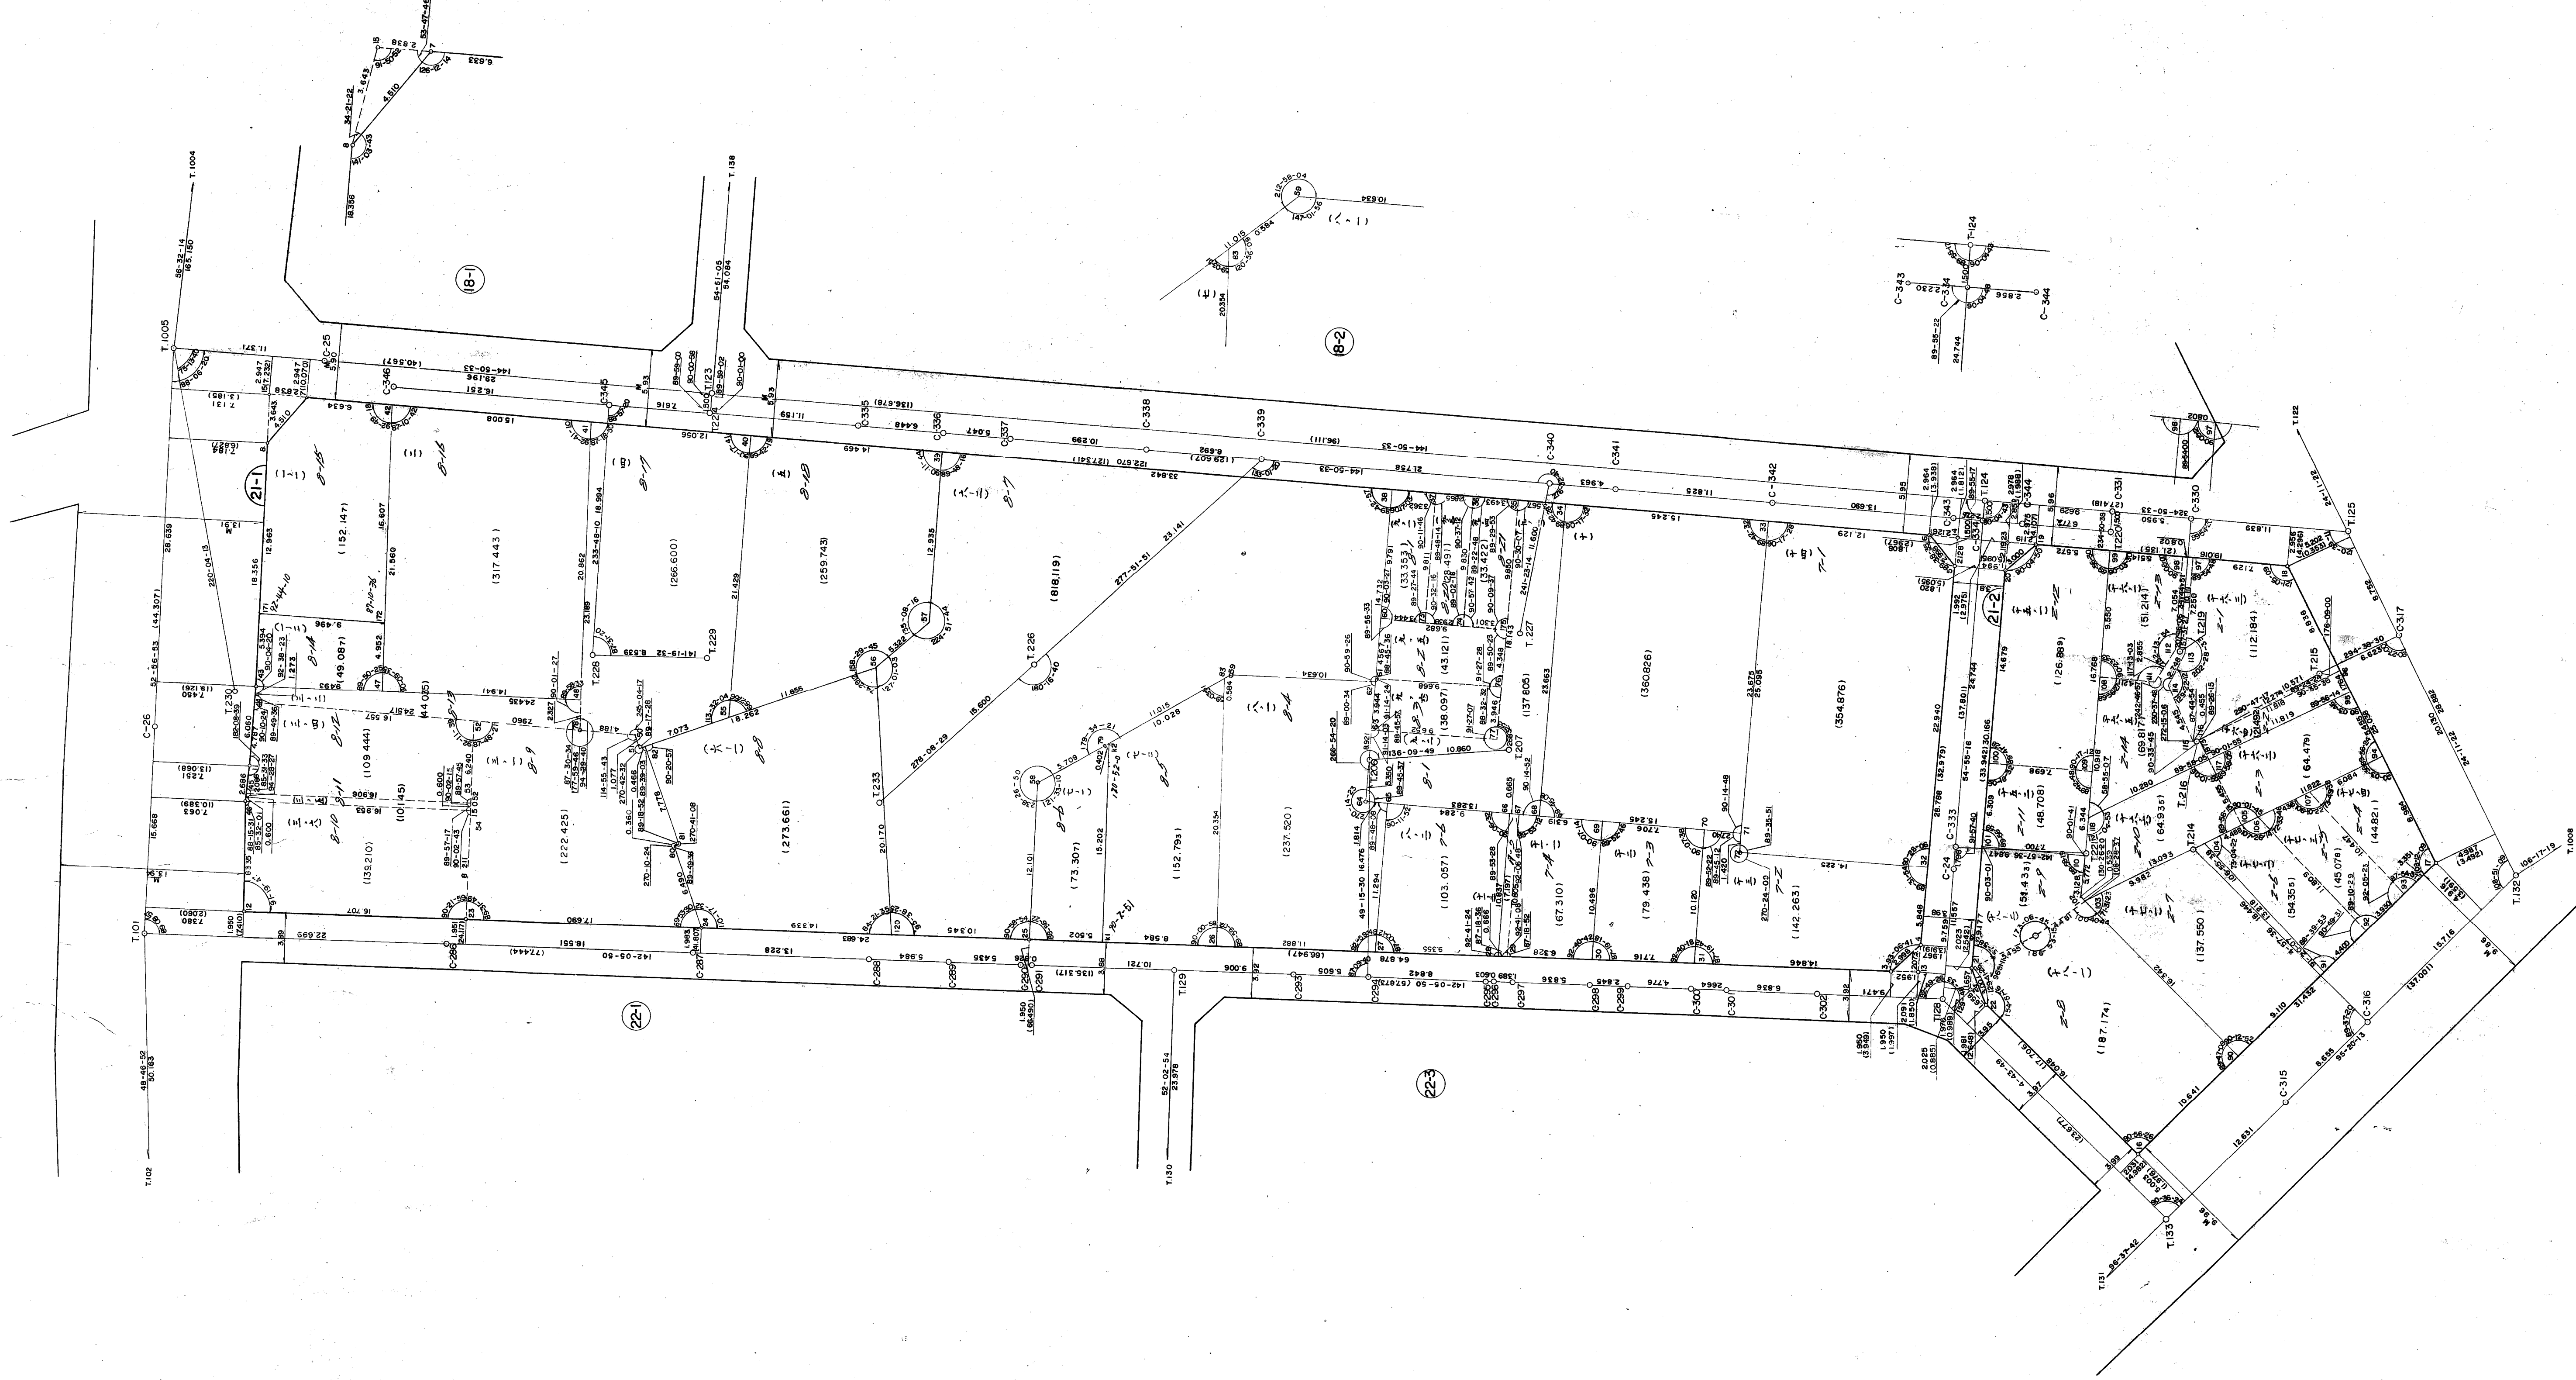

取扱注意
この資料は、土地区画整理事業に伴う換地処分時の測量
成果（日本測地系）ですので、あくまで参考資料として
取り扱ってください。