


鷹取東第一地区 45街区 確定測量原図

地番区域	神戸市長田区野田町4丁目	番 号	4 5	縮 尺	1:250	平面直角座標系	第 V	作成年月日	平成13年3月23日
------	--------------	-----	-----	-----	-------	---------	-----	-------	------------

取扱注意

この資料は、土地区画整理事業に伴う換地処分時の測量成果（日本測地系）ですので、あくまで参考資料として取り扱ってください。

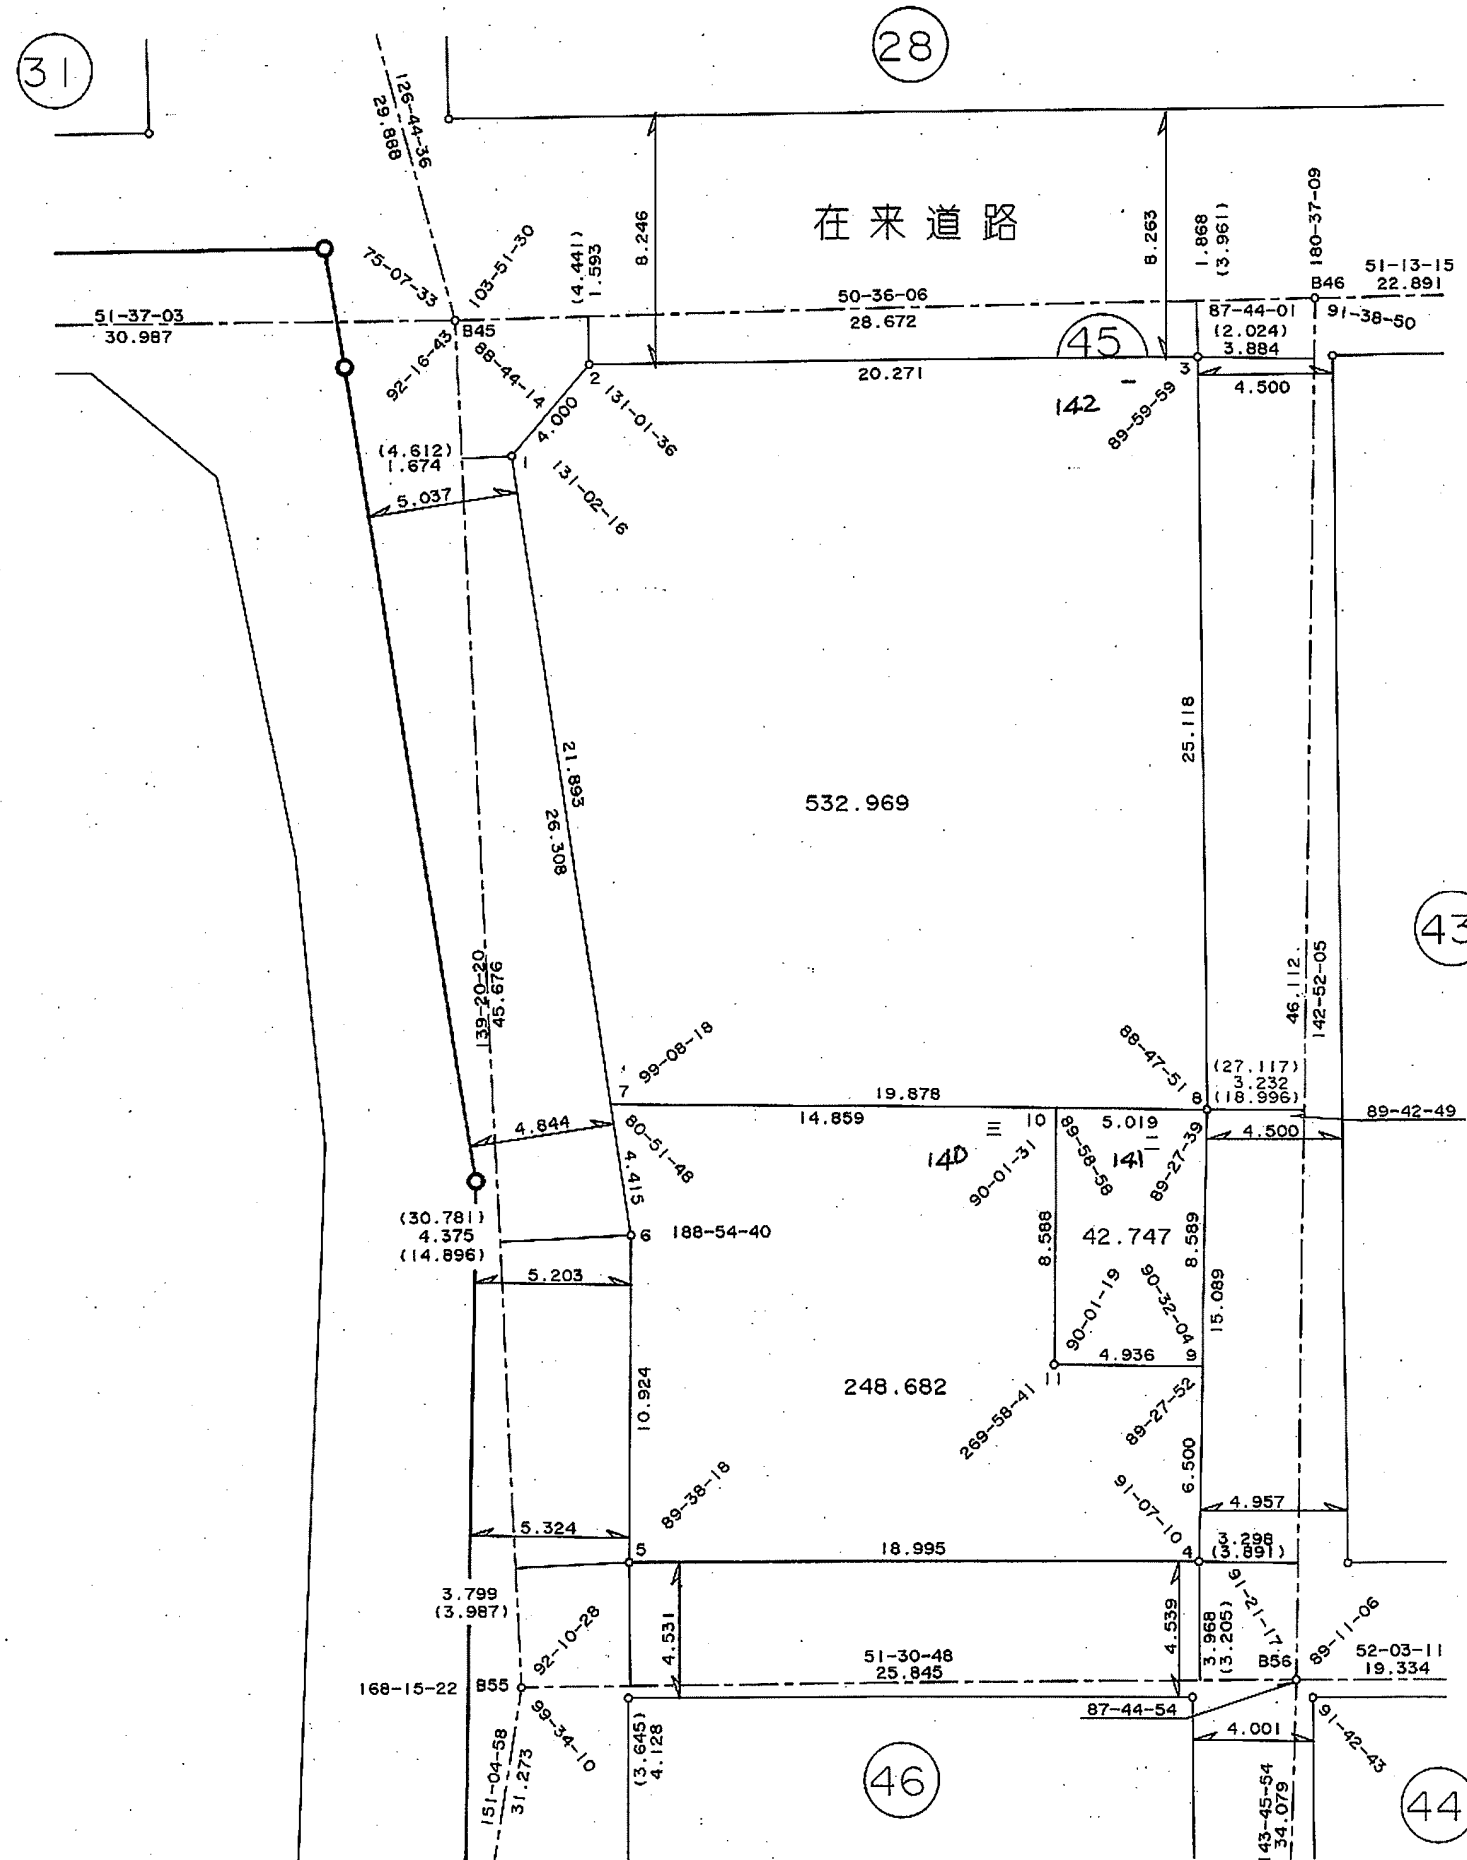

作成機関
昭和株式会社

計画機関
神戸市都市計画局

「この測量成果は、建設省国土地理院長の承認を得て同院所管の測量標及び測量成果を使用して得たものである。
(承認番号) 平 11 近 公 第 45 号」