
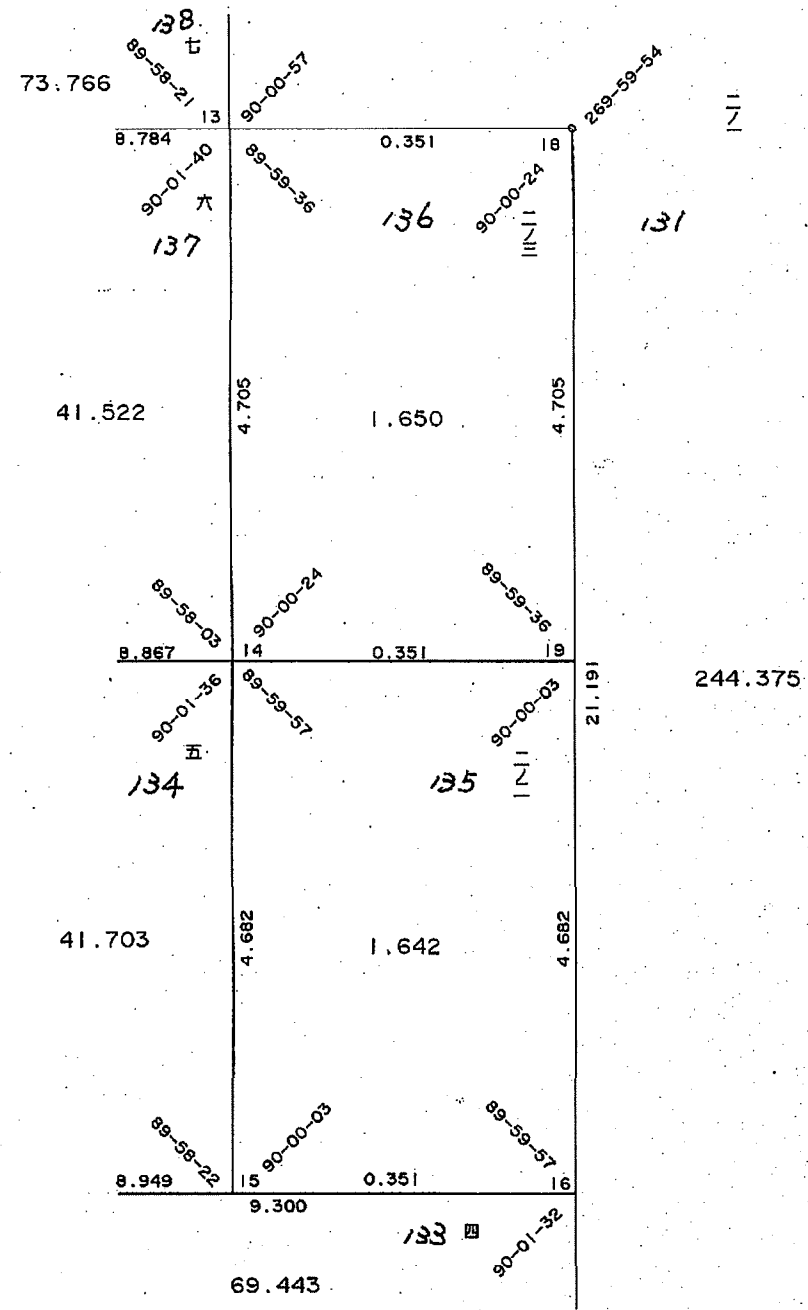


鷹取東第一地区 46街区 確定測量原図

地番区域	神戸市長田区野田町4丁目	番号	46	縮尺	1:250	平面直角座標系	第V	作成年月日	平成13年3月23日
------	--------------	----	----	----	-------	---------	----	-------	------------

取扱注意
この資料は、土地区画整理事業に伴う換地処分時の測量
成果（日本測地系）ですので、あくまで参考資料として
取り扱ってください。

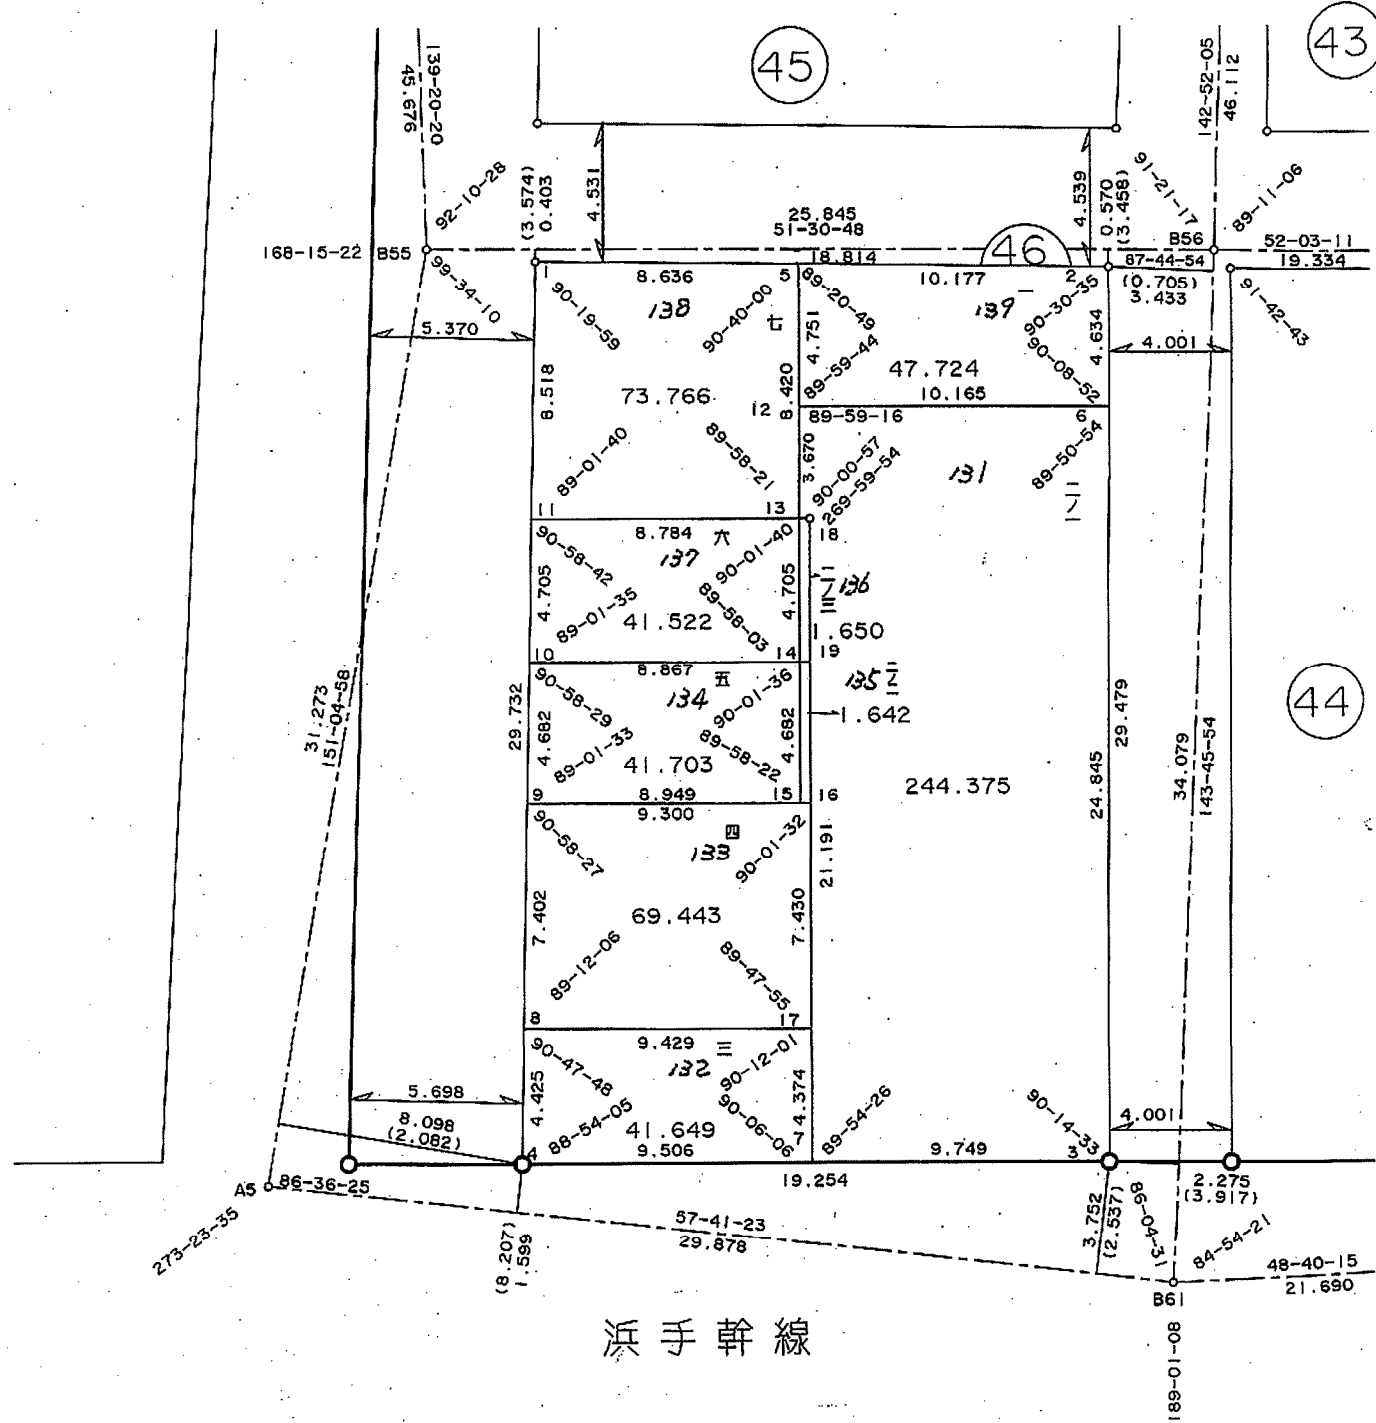

作成機関 昭和株式会社

計画機関 神戸市都市計画局