


取扱注意
この資料は、土地整理事業に伴う換地処分時の測量成果(日本測地系)ですので、あくまで参考資料として取り扱ってください。

葺合地区上筒井換地区 10 街区 確定測量原図

地番区域 神戸市中央区野崎通2丁目 番号 15 縮尺 1:250 平面直角座標系 第 V 作成年月日 平成8年9月 日

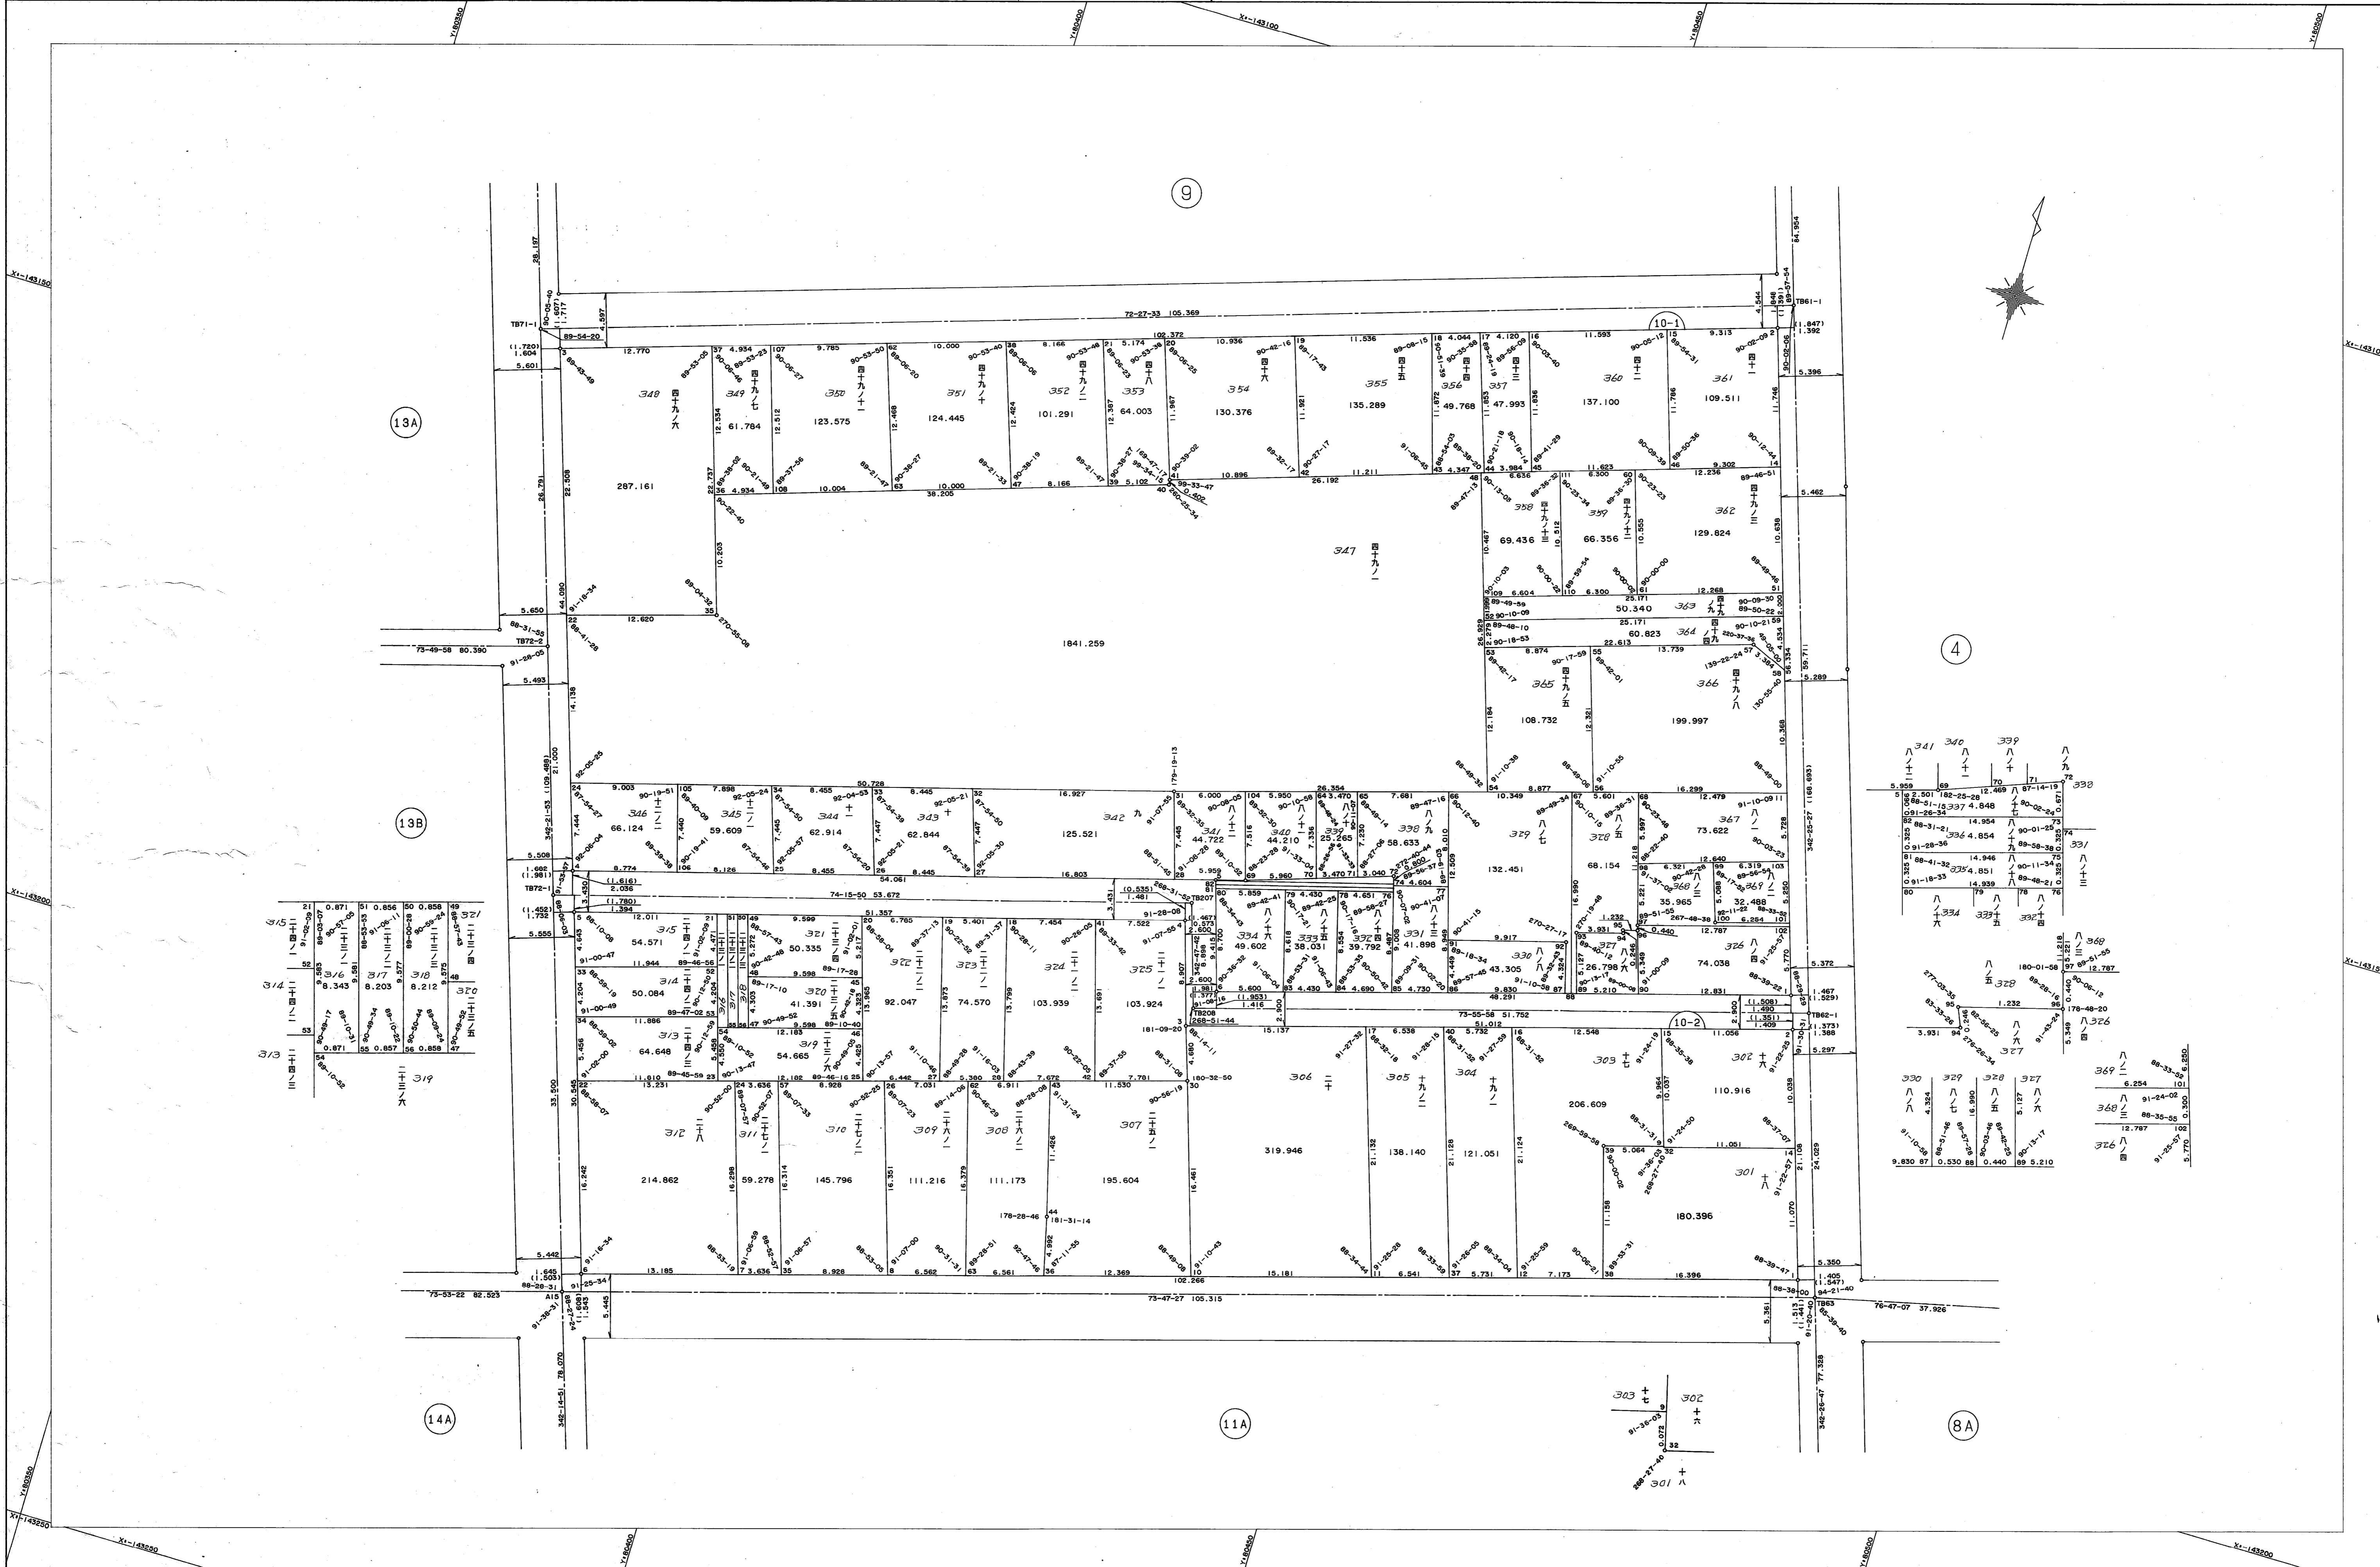

21	0.871	51	0.856	50	0.858	49

作業機関 昭和株式会社

計画機関 神戸市都市計画局