

葺合地区区生田換地区IA街区 確定測量原図

平成8年3月28日

作成年月日

第V

平面直角座標系



縮尺 1:250

番号

神戸市中央区布引町1丁目

地番区域

取扱注意  
この資料は、土地区画整理事業に伴う換地処分時の測量  
成果(日本測地系)ですので、あくまで参考資料として  
取り扱ってください。

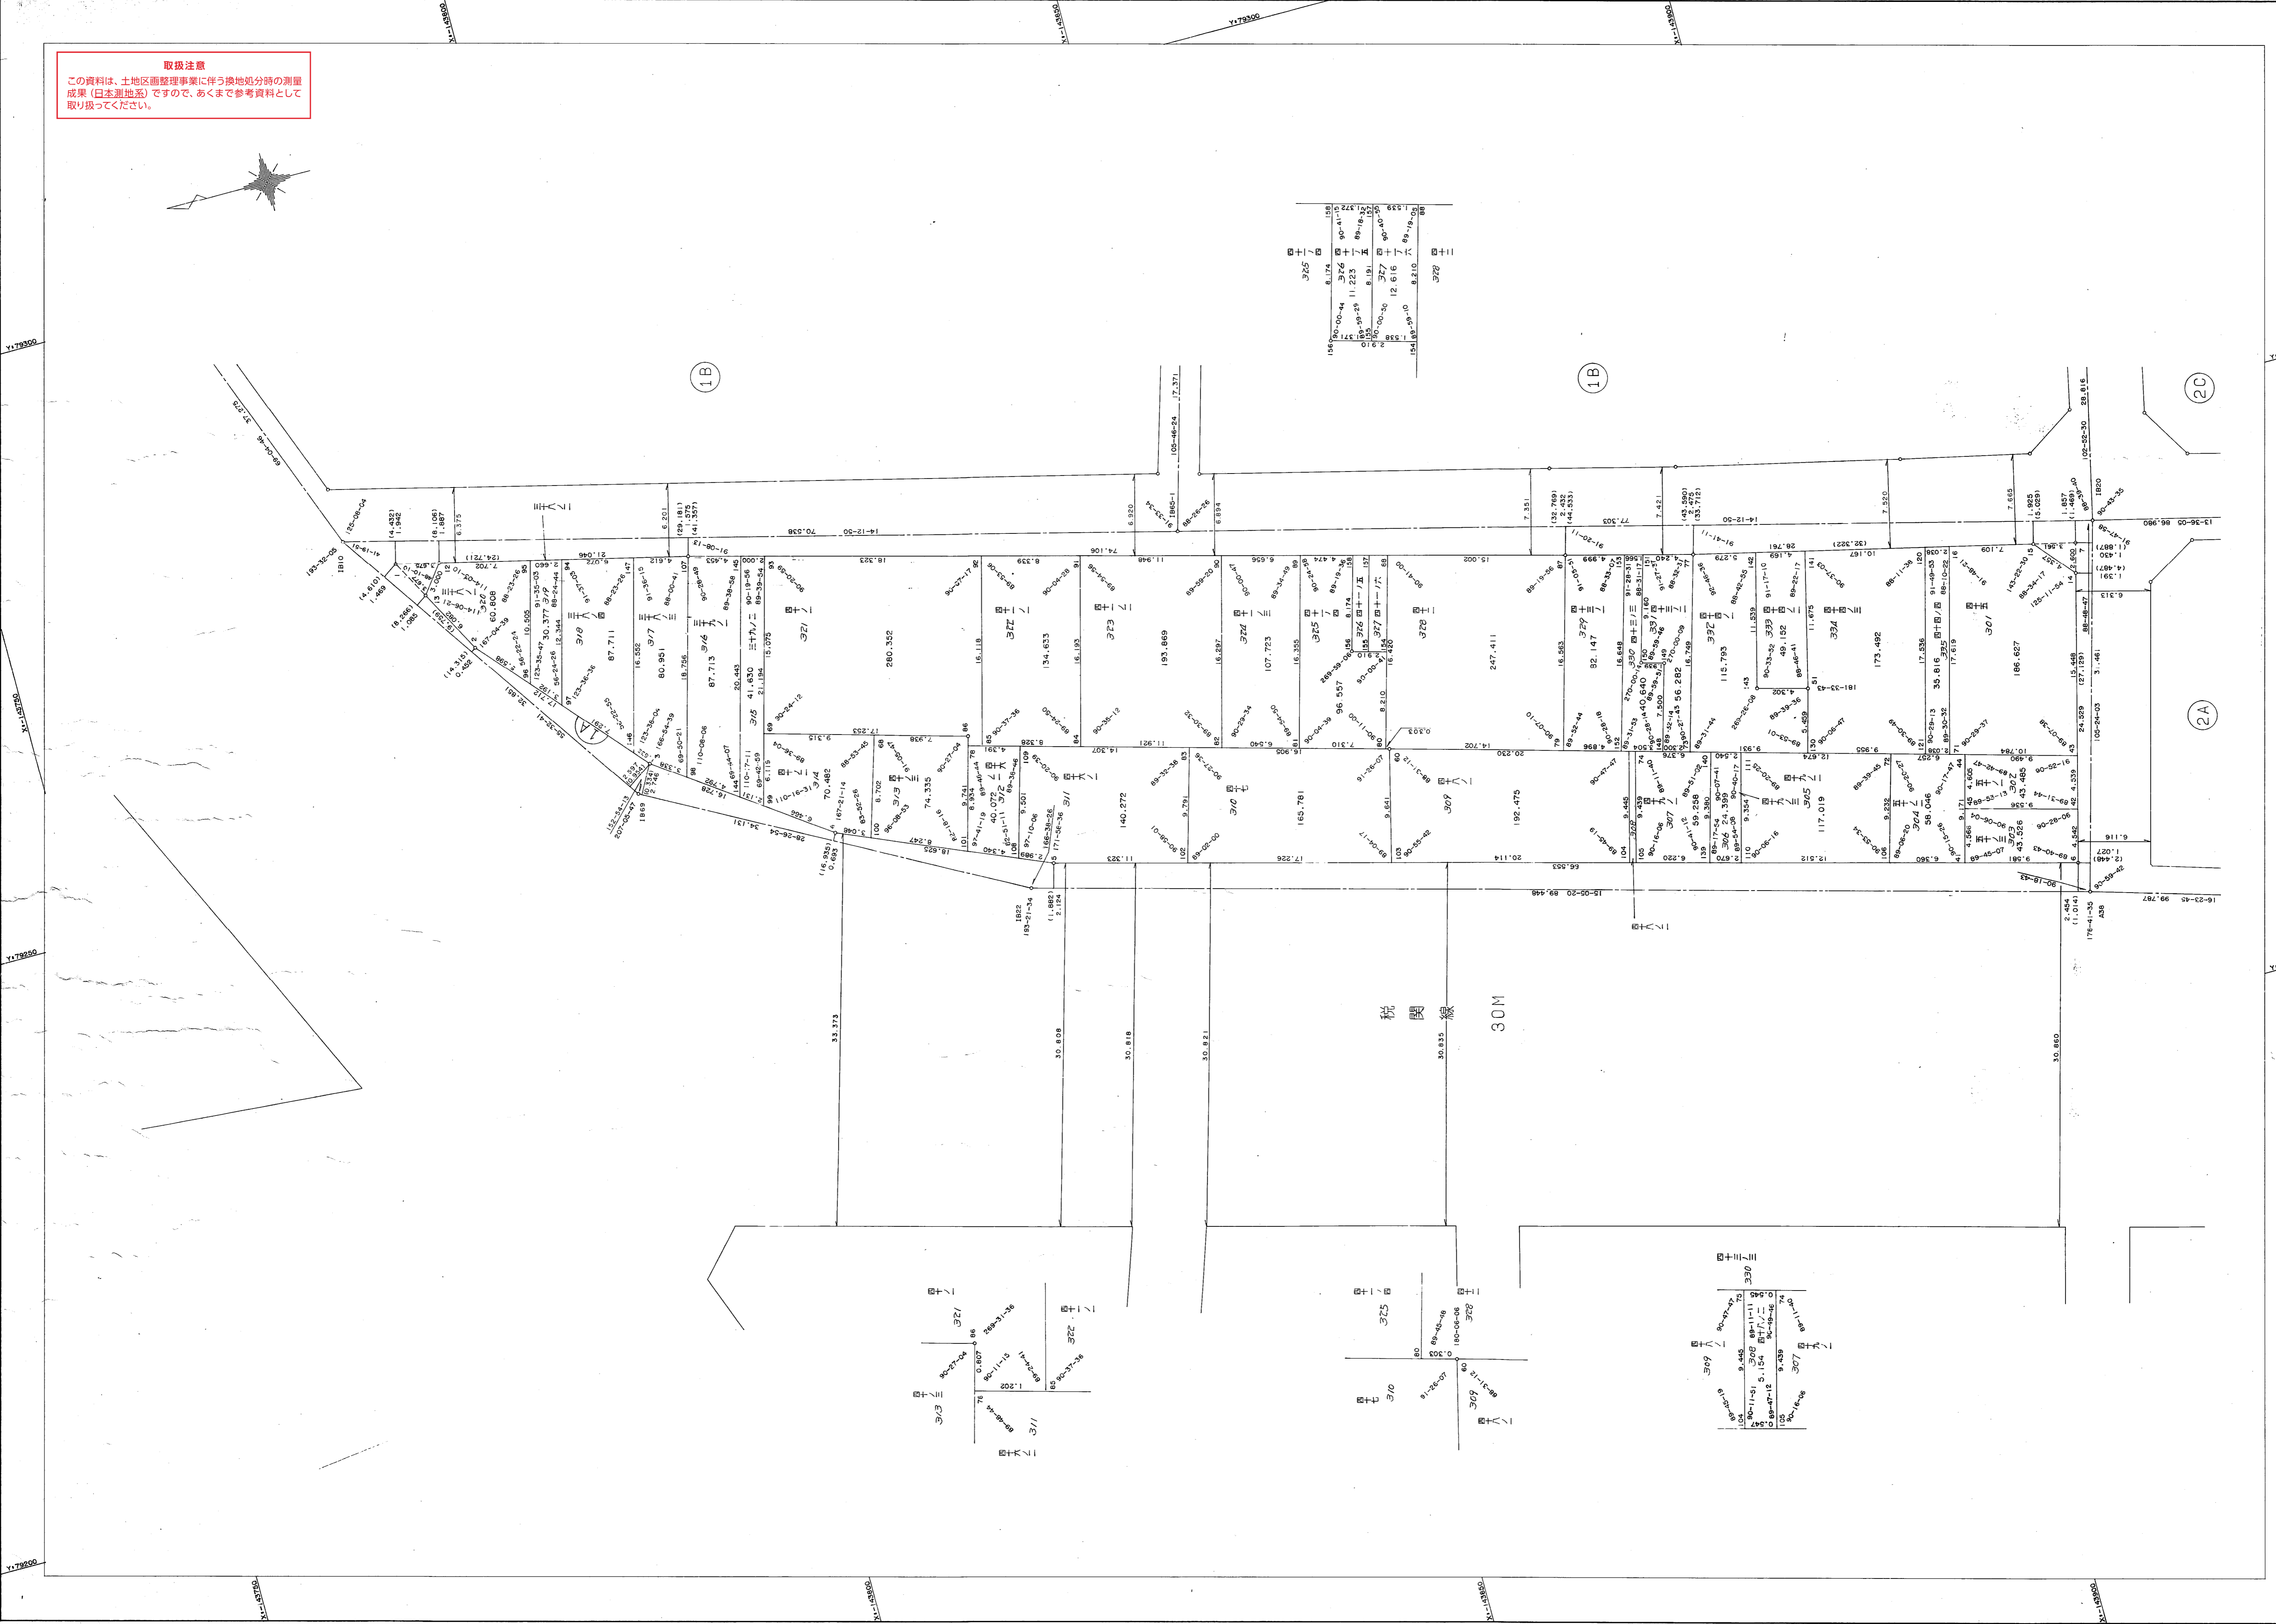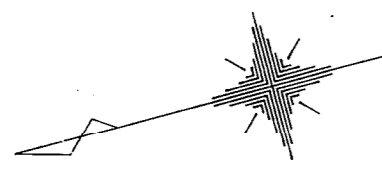


