

葺合地区生田換地区5A街区 確定測量原図

平成8年3月28日

作成年月日

第V



平面直角座標系

縮尺 1:250

番号 23

神戸市中央区布引町2丁目

取扱注意
 この資料は、土地区画整理事業に伴う換地処分時の測量
 成果（日本測地系）ですので、あくまで参考資料として
 取り扱ってください。

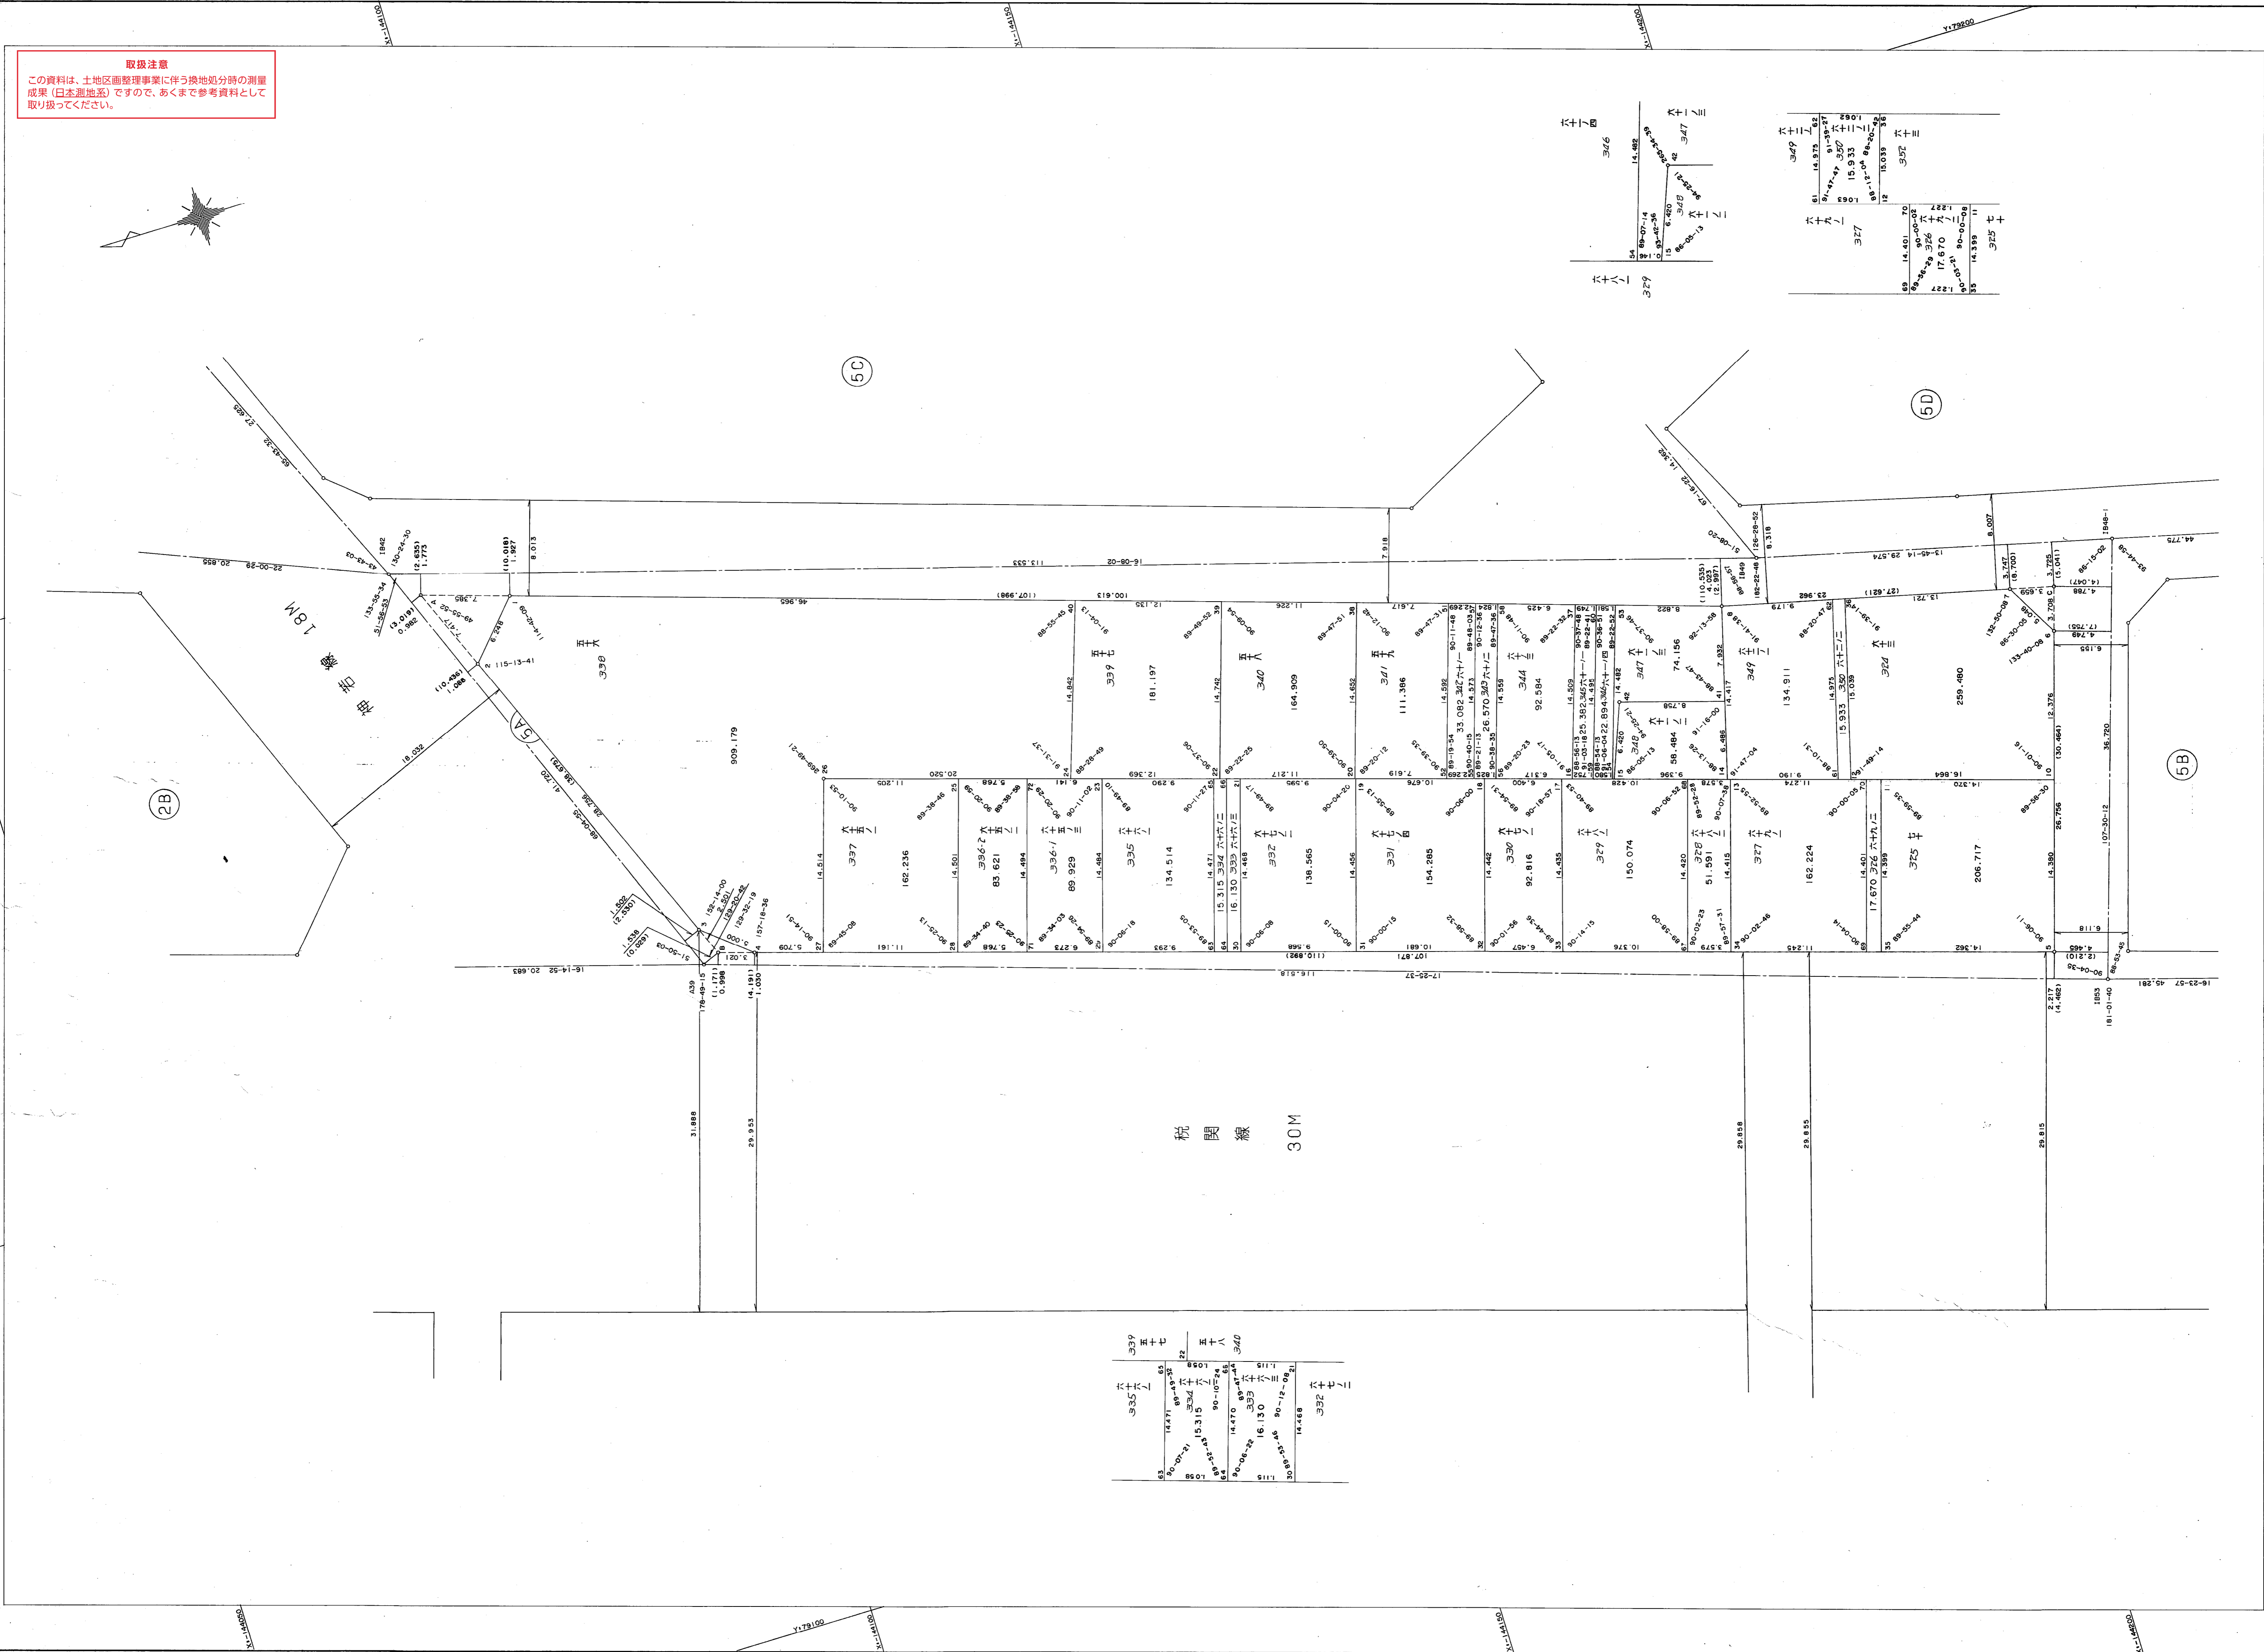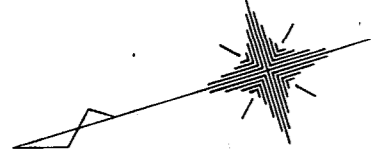

