



松本地区震災復興土地地区画整理事業 松本地区 13 街区 画地出来形確認測量原図

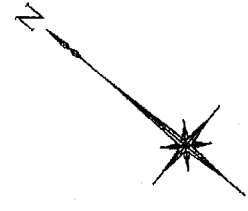


縮尺 1:250


13-2
十四 付近範囲図

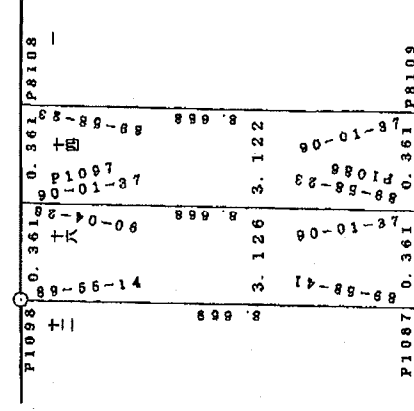



13-2
十二 付近範囲図

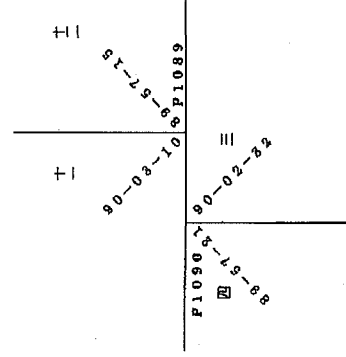

13-2
十 付近範囲図

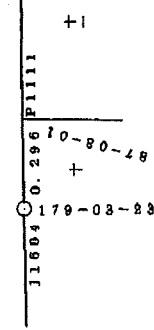

13-2
十五 付近範囲図

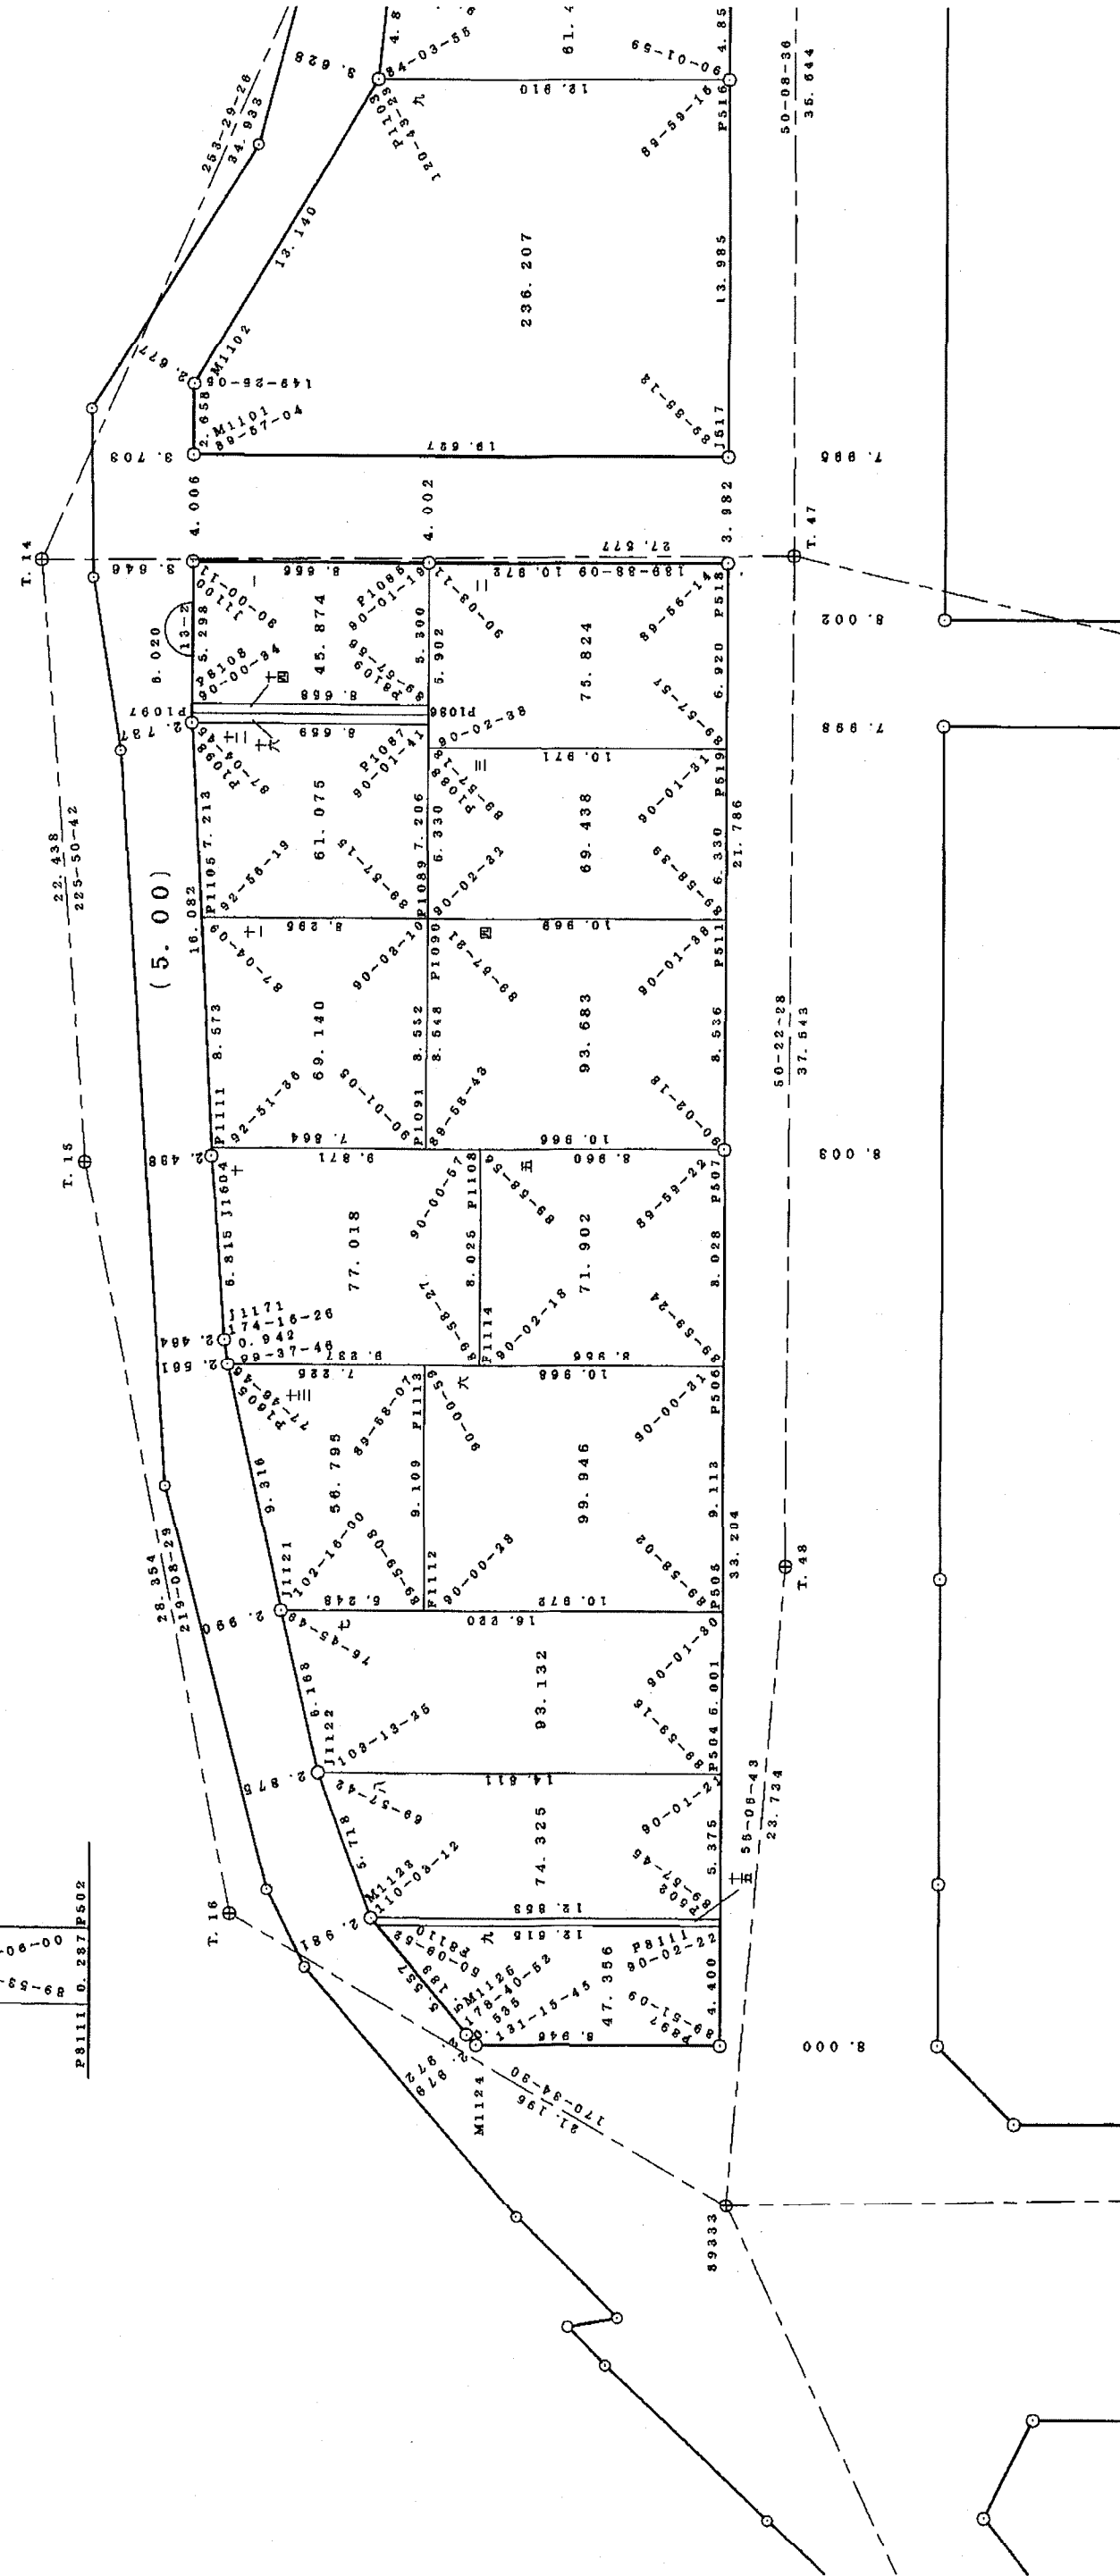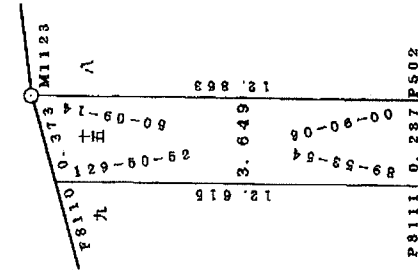

取扱注意

この資料は、土地地区画整理事業に伴う換地処分時の測量成果（世界測地系）ですので、あくまで参考資料として取り扱ってください。