


取扱注意


この資料は、土地区画整理事業に伴う換地処分時の測量成果（世界測地系）ですので、あくまで参考資料として取り扱ってください。

〈神戸市大池駅前東沿道整備街路事業〉

4級基準点網図

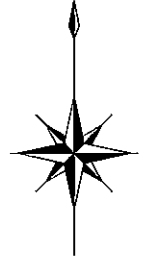

S = 1 / 2000

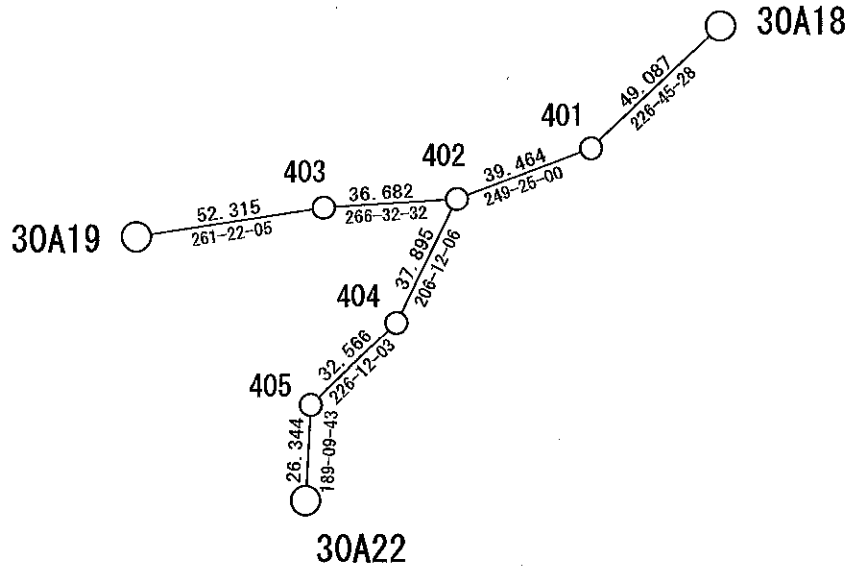

座標一覧表

測点名	X 座標	Y 座標
401	-134844.014	79244.046
402	-134857.890	79207.103
403	-134860.102	79170.489
404	-134891.890	79190.371
405	-134914.429	79166.867
30A18	-134810.386	79279.803
30A19	-134867.954	79118.767
30A22	-134940.732	79165.414



座標値=世界測地系

取扱注意

この資料は、土地区画整理事業に伴う換地処分時の測量成果（世界測地系）ですので、あくまで参考資料として取り扱ってください。

〈神戸市大池駅前西沿道整備街路事業〉

4級基準点網図

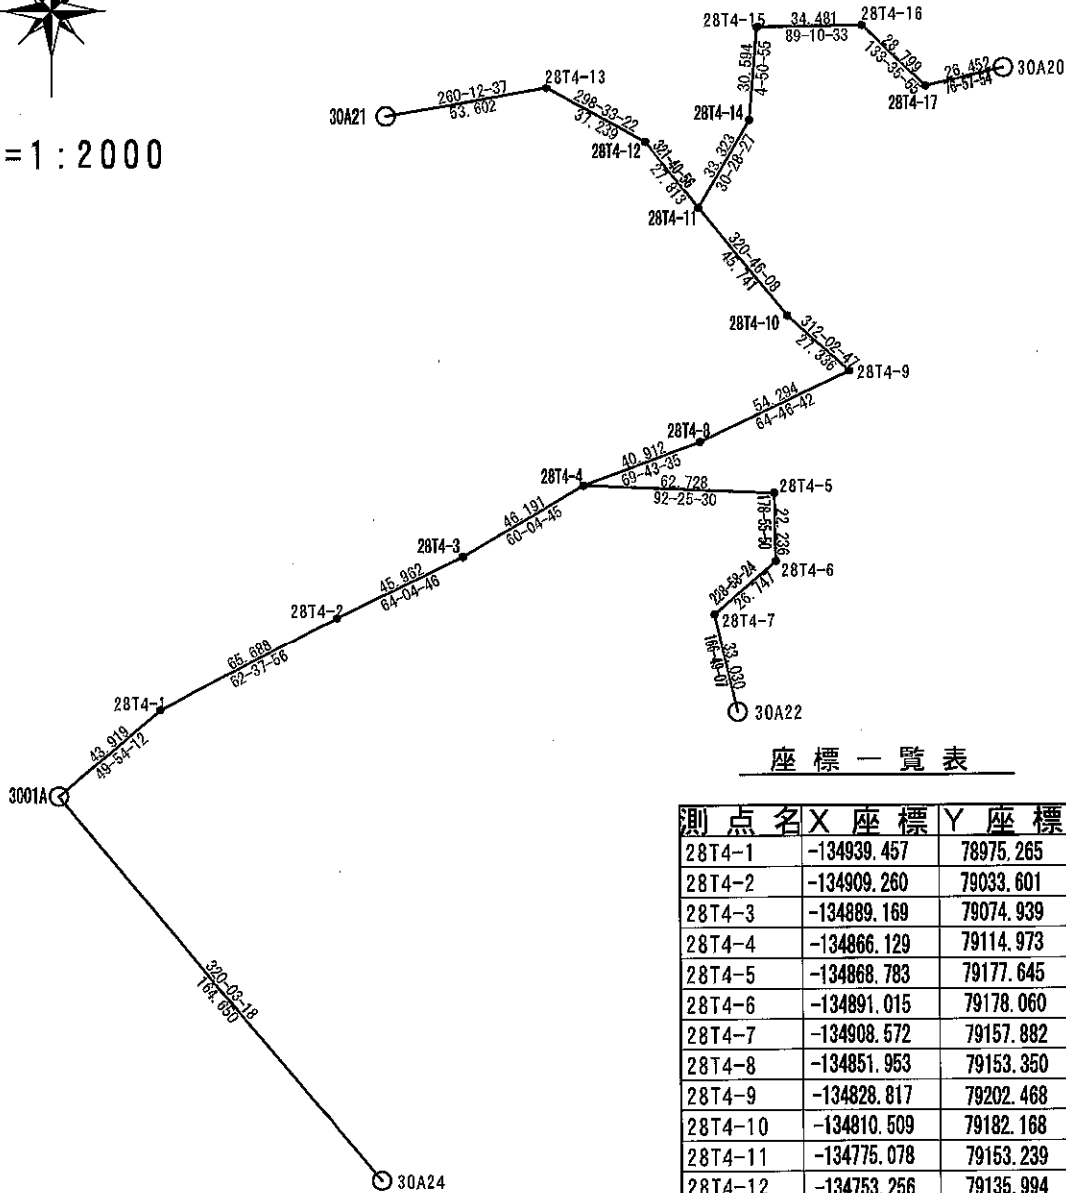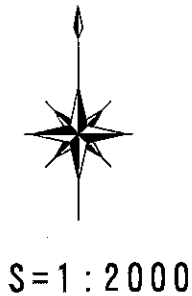

座標一覧表

測点名	X座標	Y座標
28T4-1	-134939.457	78975.265
28T4-2	-134909.260	79033.601
28T4-3	-134889.169	79074.939
28T4-4	-134866.129	79114.973
28T4-5	-134868.783	79177.645
28T4-6	-134891.015	79178.060
28T4-7	-134908.572	79157.882
28T4-8	-134851.953	79153.350
28T4-9	-134828.817	79202.468
28T4-10	-134810.509	79182.168
28T4-11	-134775.078	79153.239
28T4-12	-134753.256	79135.994
28T4-13	-134735.455	79103.285
28T4-14	-134746.358	79170.139
28T4-15	-134715.873	79172.725
28T4-16	-134715.377	79207.202
28T4-17	-134735.237	79228.058
30A20	-134729.271	79253.828
30A21	-134744.569	79050.464
30A22	-134940.732	79165.414
30A24	-135093.975	79047.383
3001A	-134967.744	78941.669

座標値=世界測地系