


取扱注意  
この資料は、土地区画整理事業に伴う換地処分時の測量  
成果（日本測地系）ですので、あくまで参考資料として  
取り扱ってください。

確定測量原図  
稗田換地区58-2街区 縮尺 1:300



K0

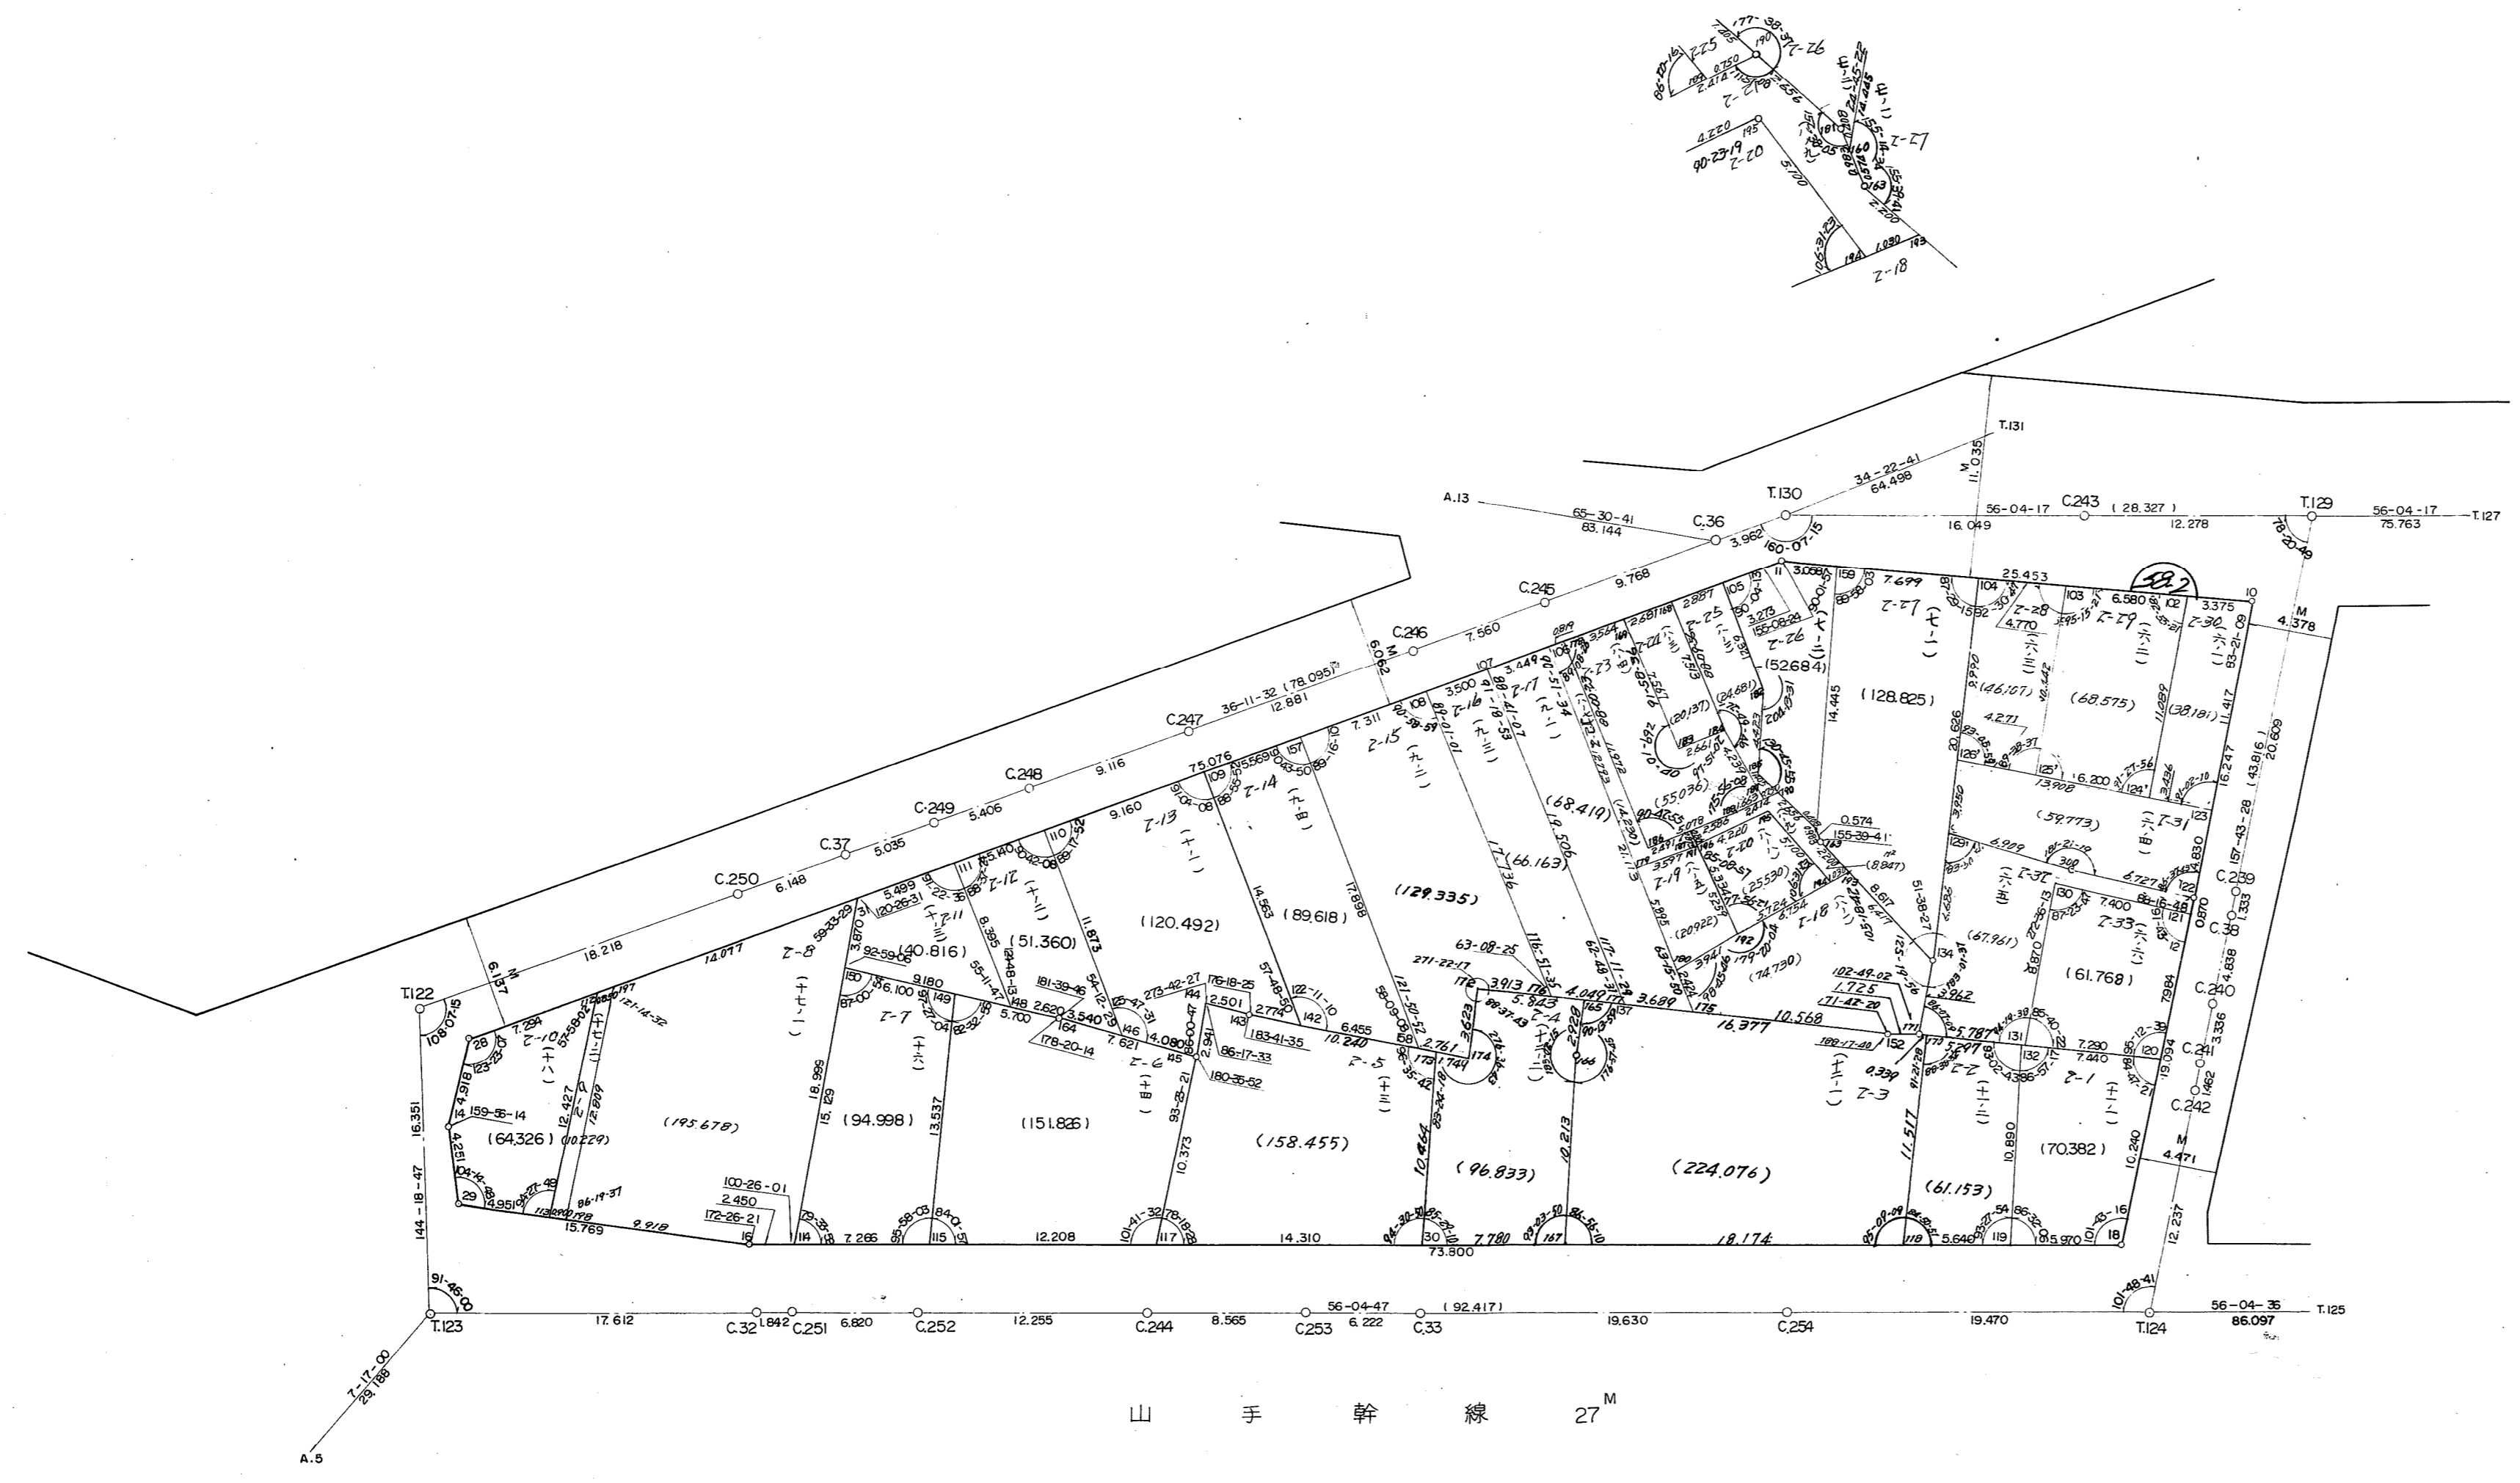