


確定測量原図
細田西尻池換地区 2 街区
縮尺 1:300

中央幹線 36 ~ 50M

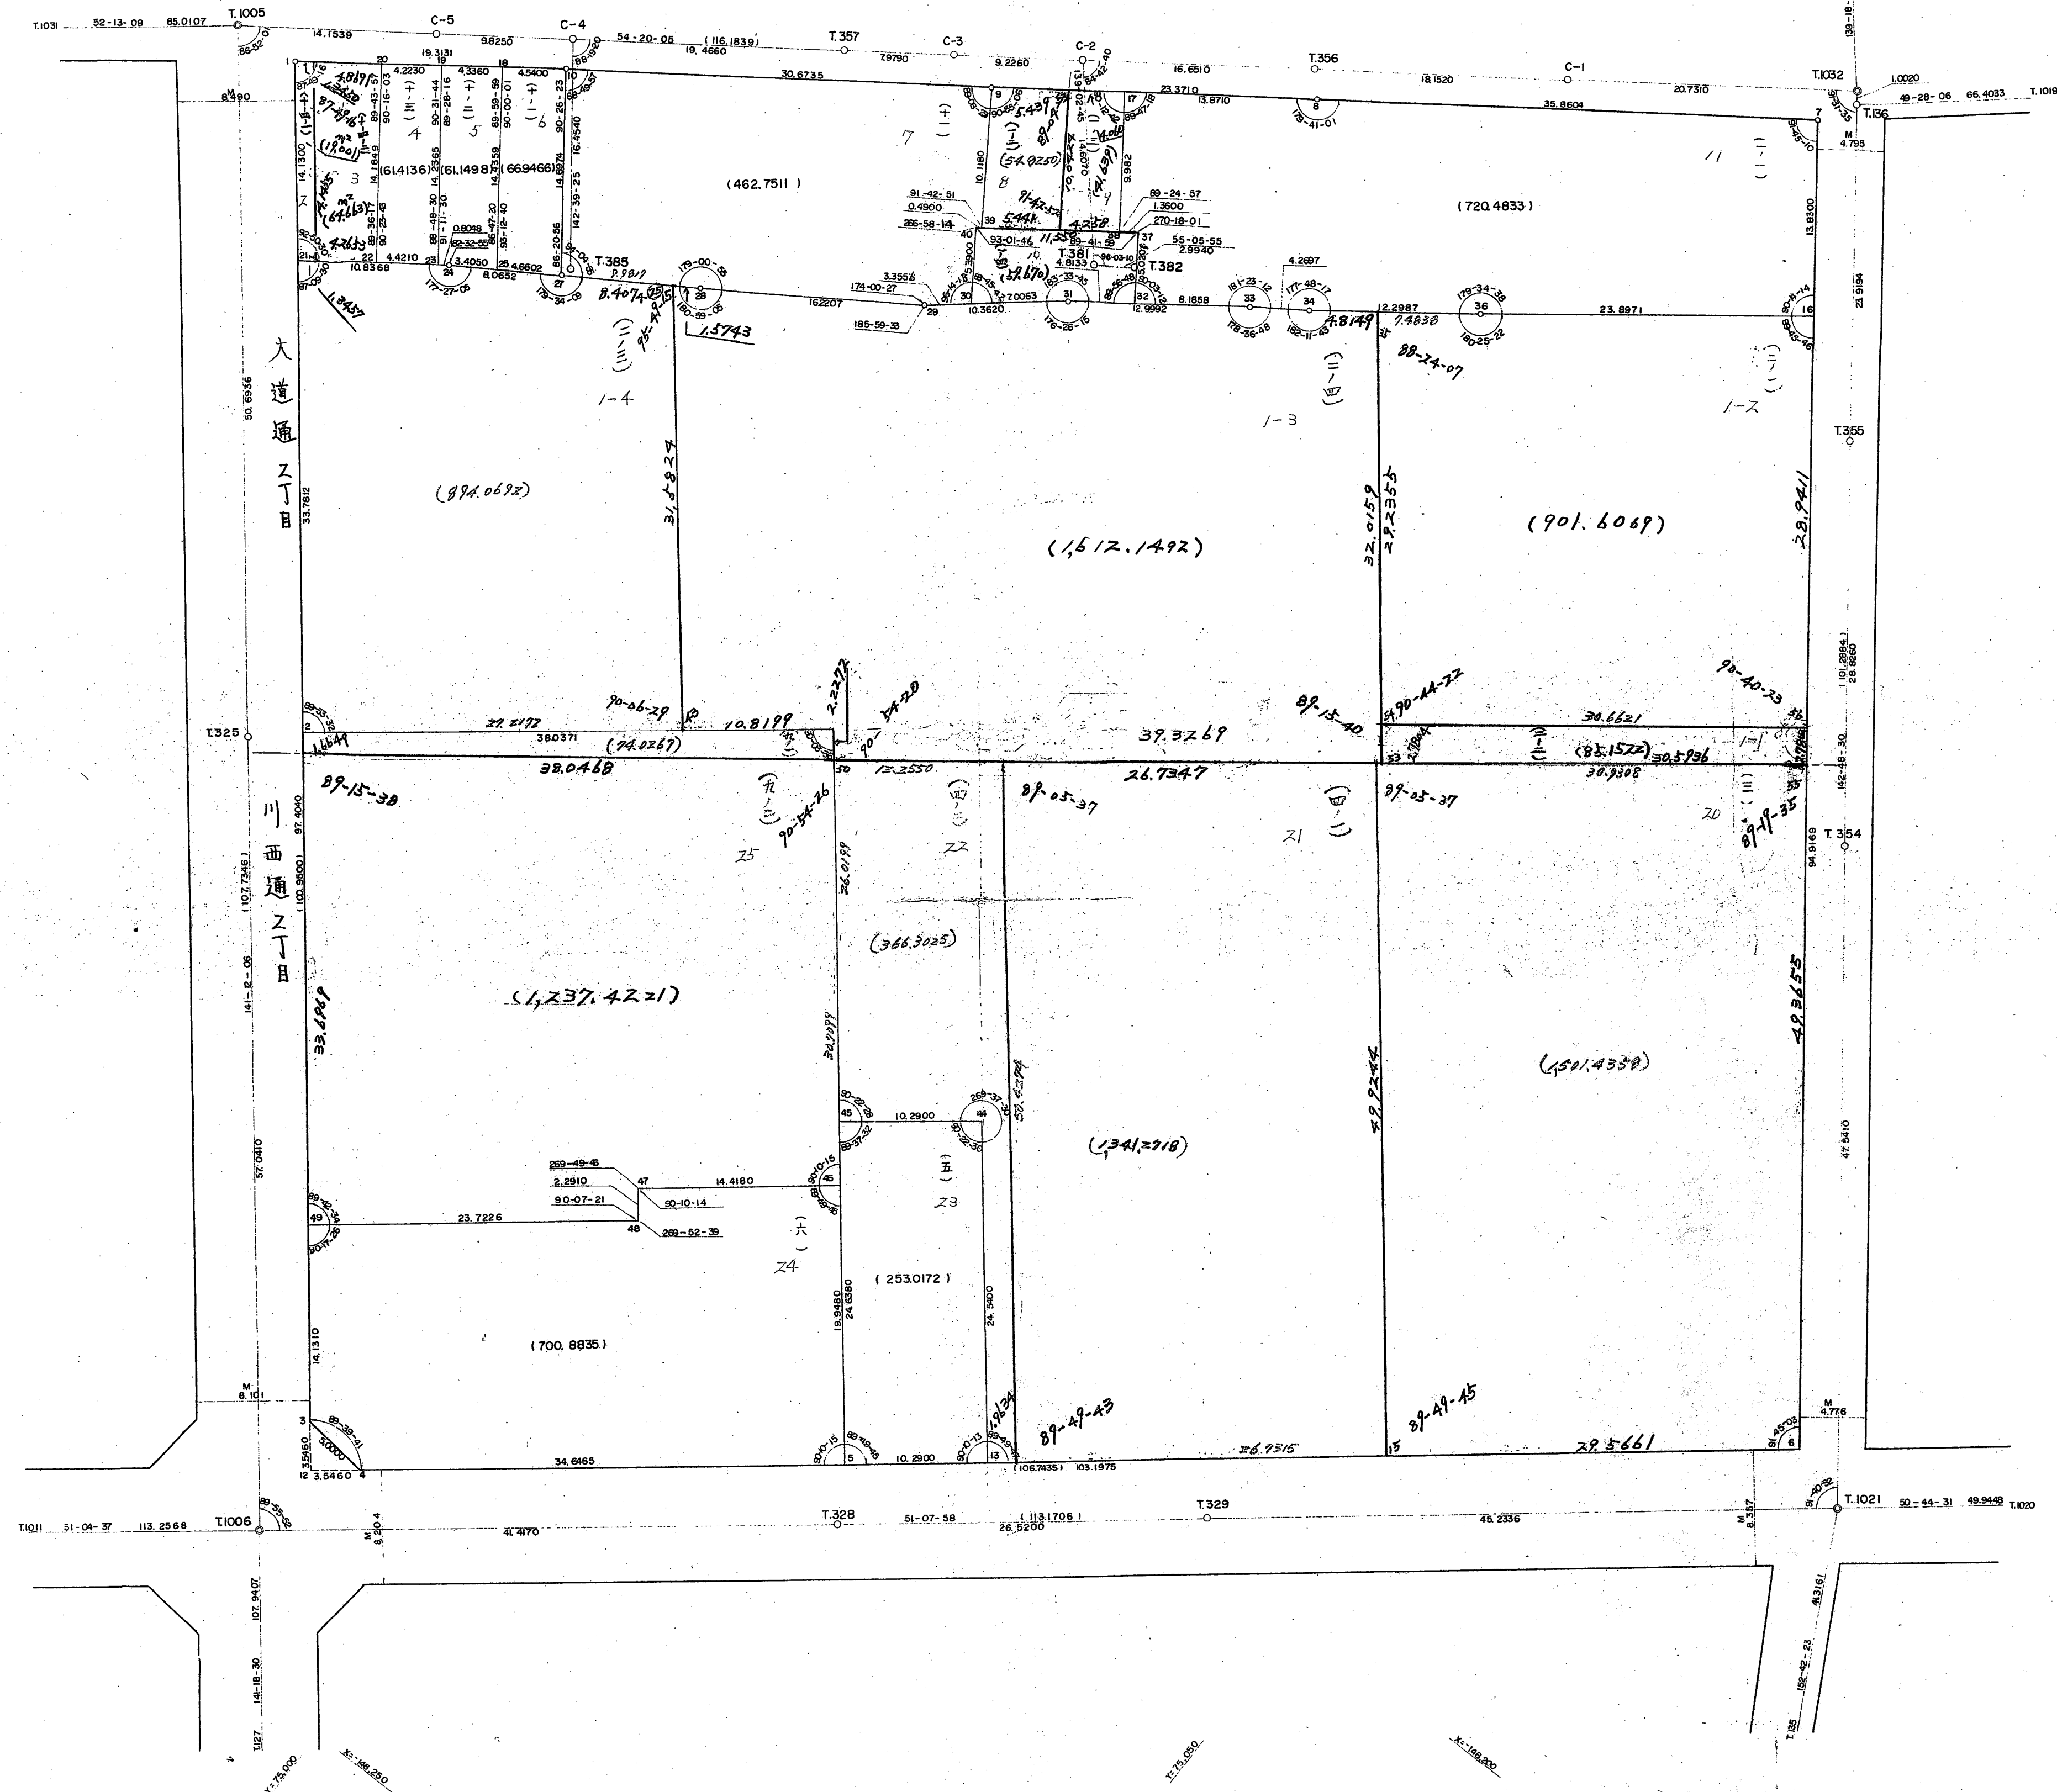

取扱注意

この資料は、土地区画整理事業に伴う換地処分時の測量
成果（日本測地系）ですので、あくまで参考資料として
取り扱ってください。