


この資料は、土地区画整理事業に伴う換地処分時の測量成果（日本測地系）ですので、あくまで参考資料として取り扱ってください。

細田西尻池換地区 35 街区

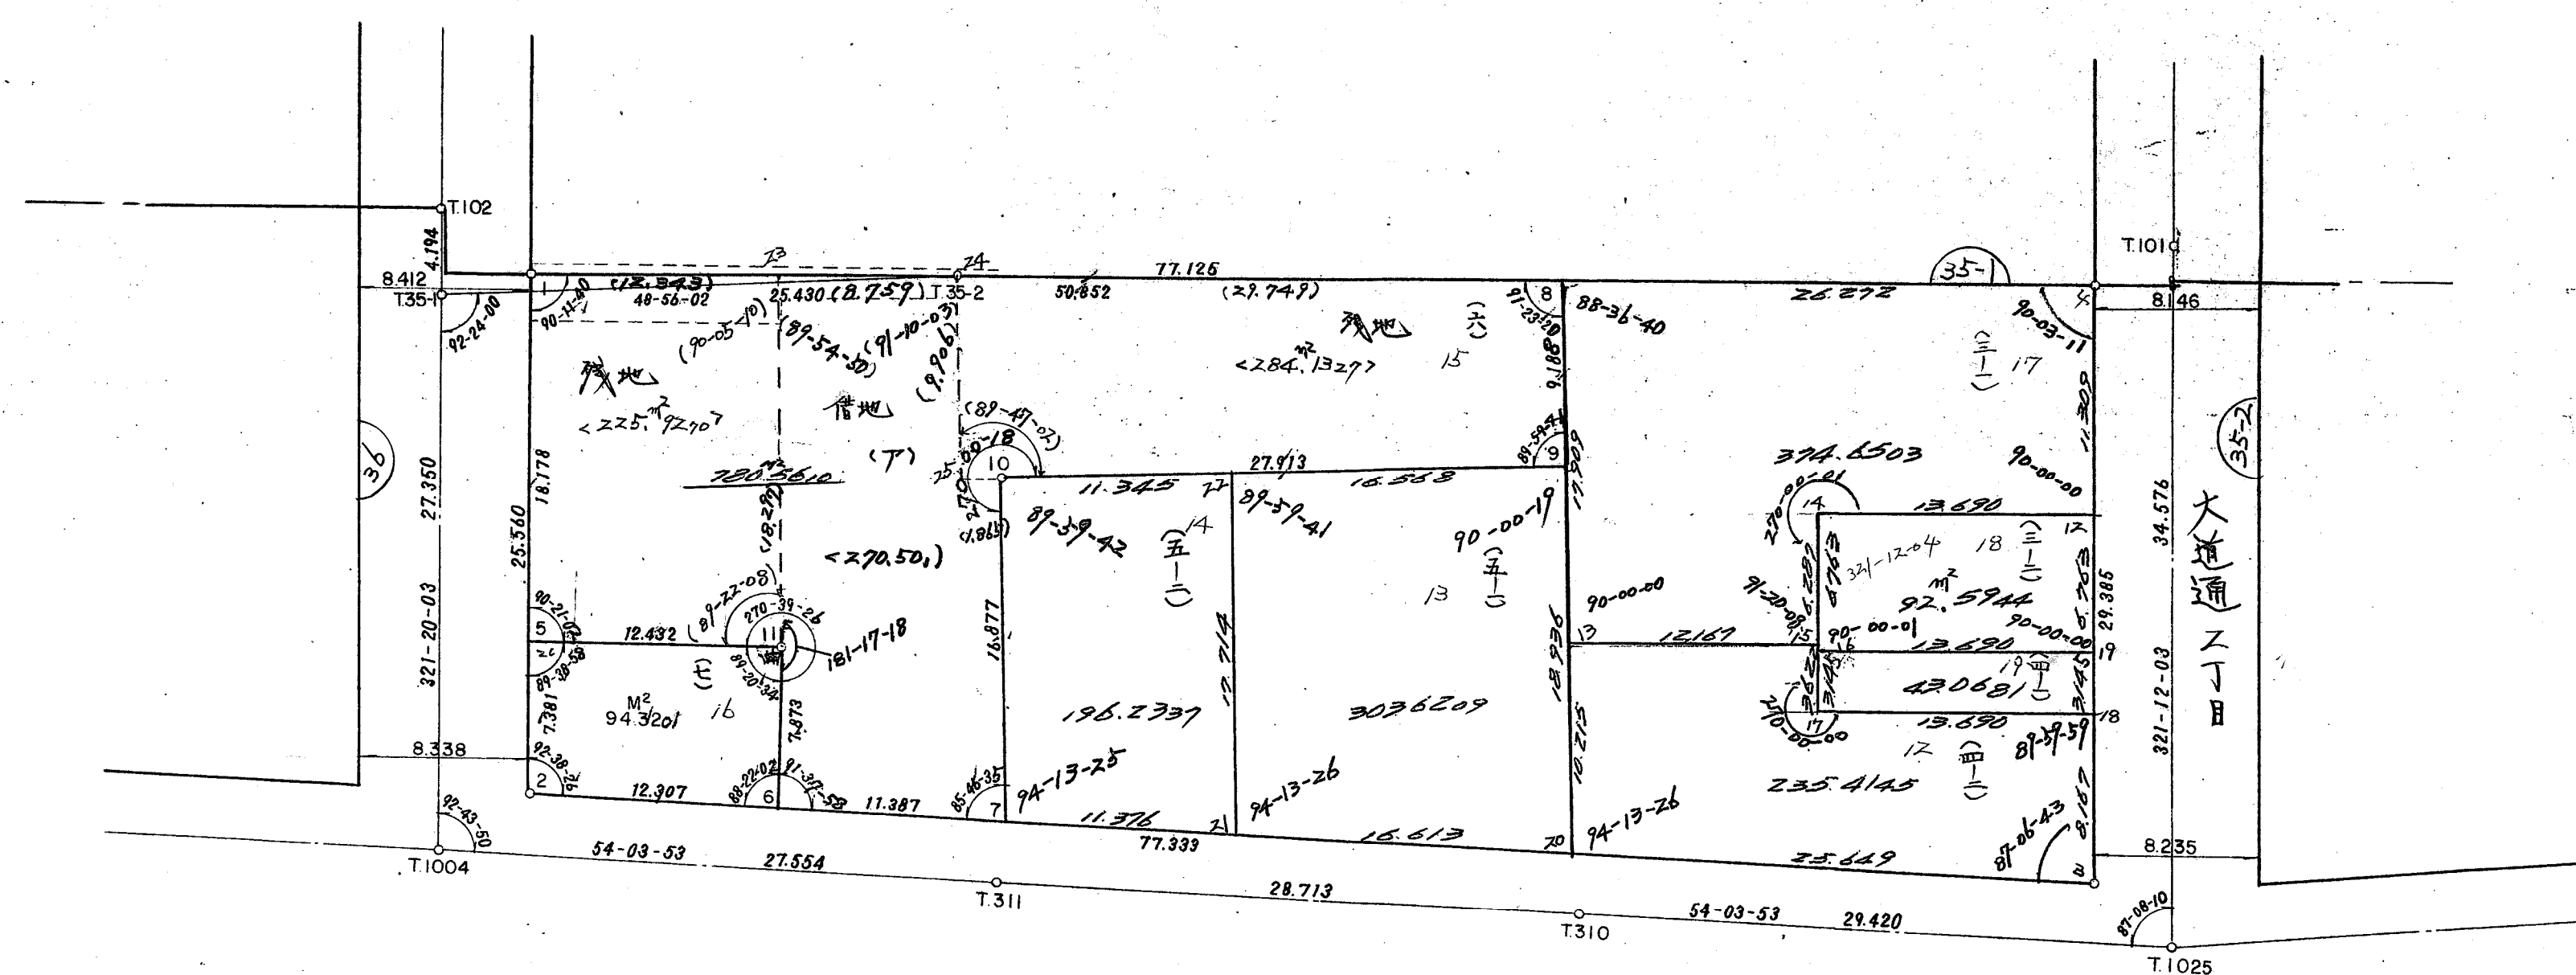

中央幹線 36M ~ 45M