


この資料は、土地区画整理事業に伴う換地処分時の測量成果(日本測地系)ですので、あくまで参考資料として取り扱ってください。

地番区域	神戸市灘区大内通1丁目	番号	縮尺	1:250	平面直角座標系	第V	作成年月日	平成10年12月日
------	-------------	----	----	-------	---------	----	-------	-----------

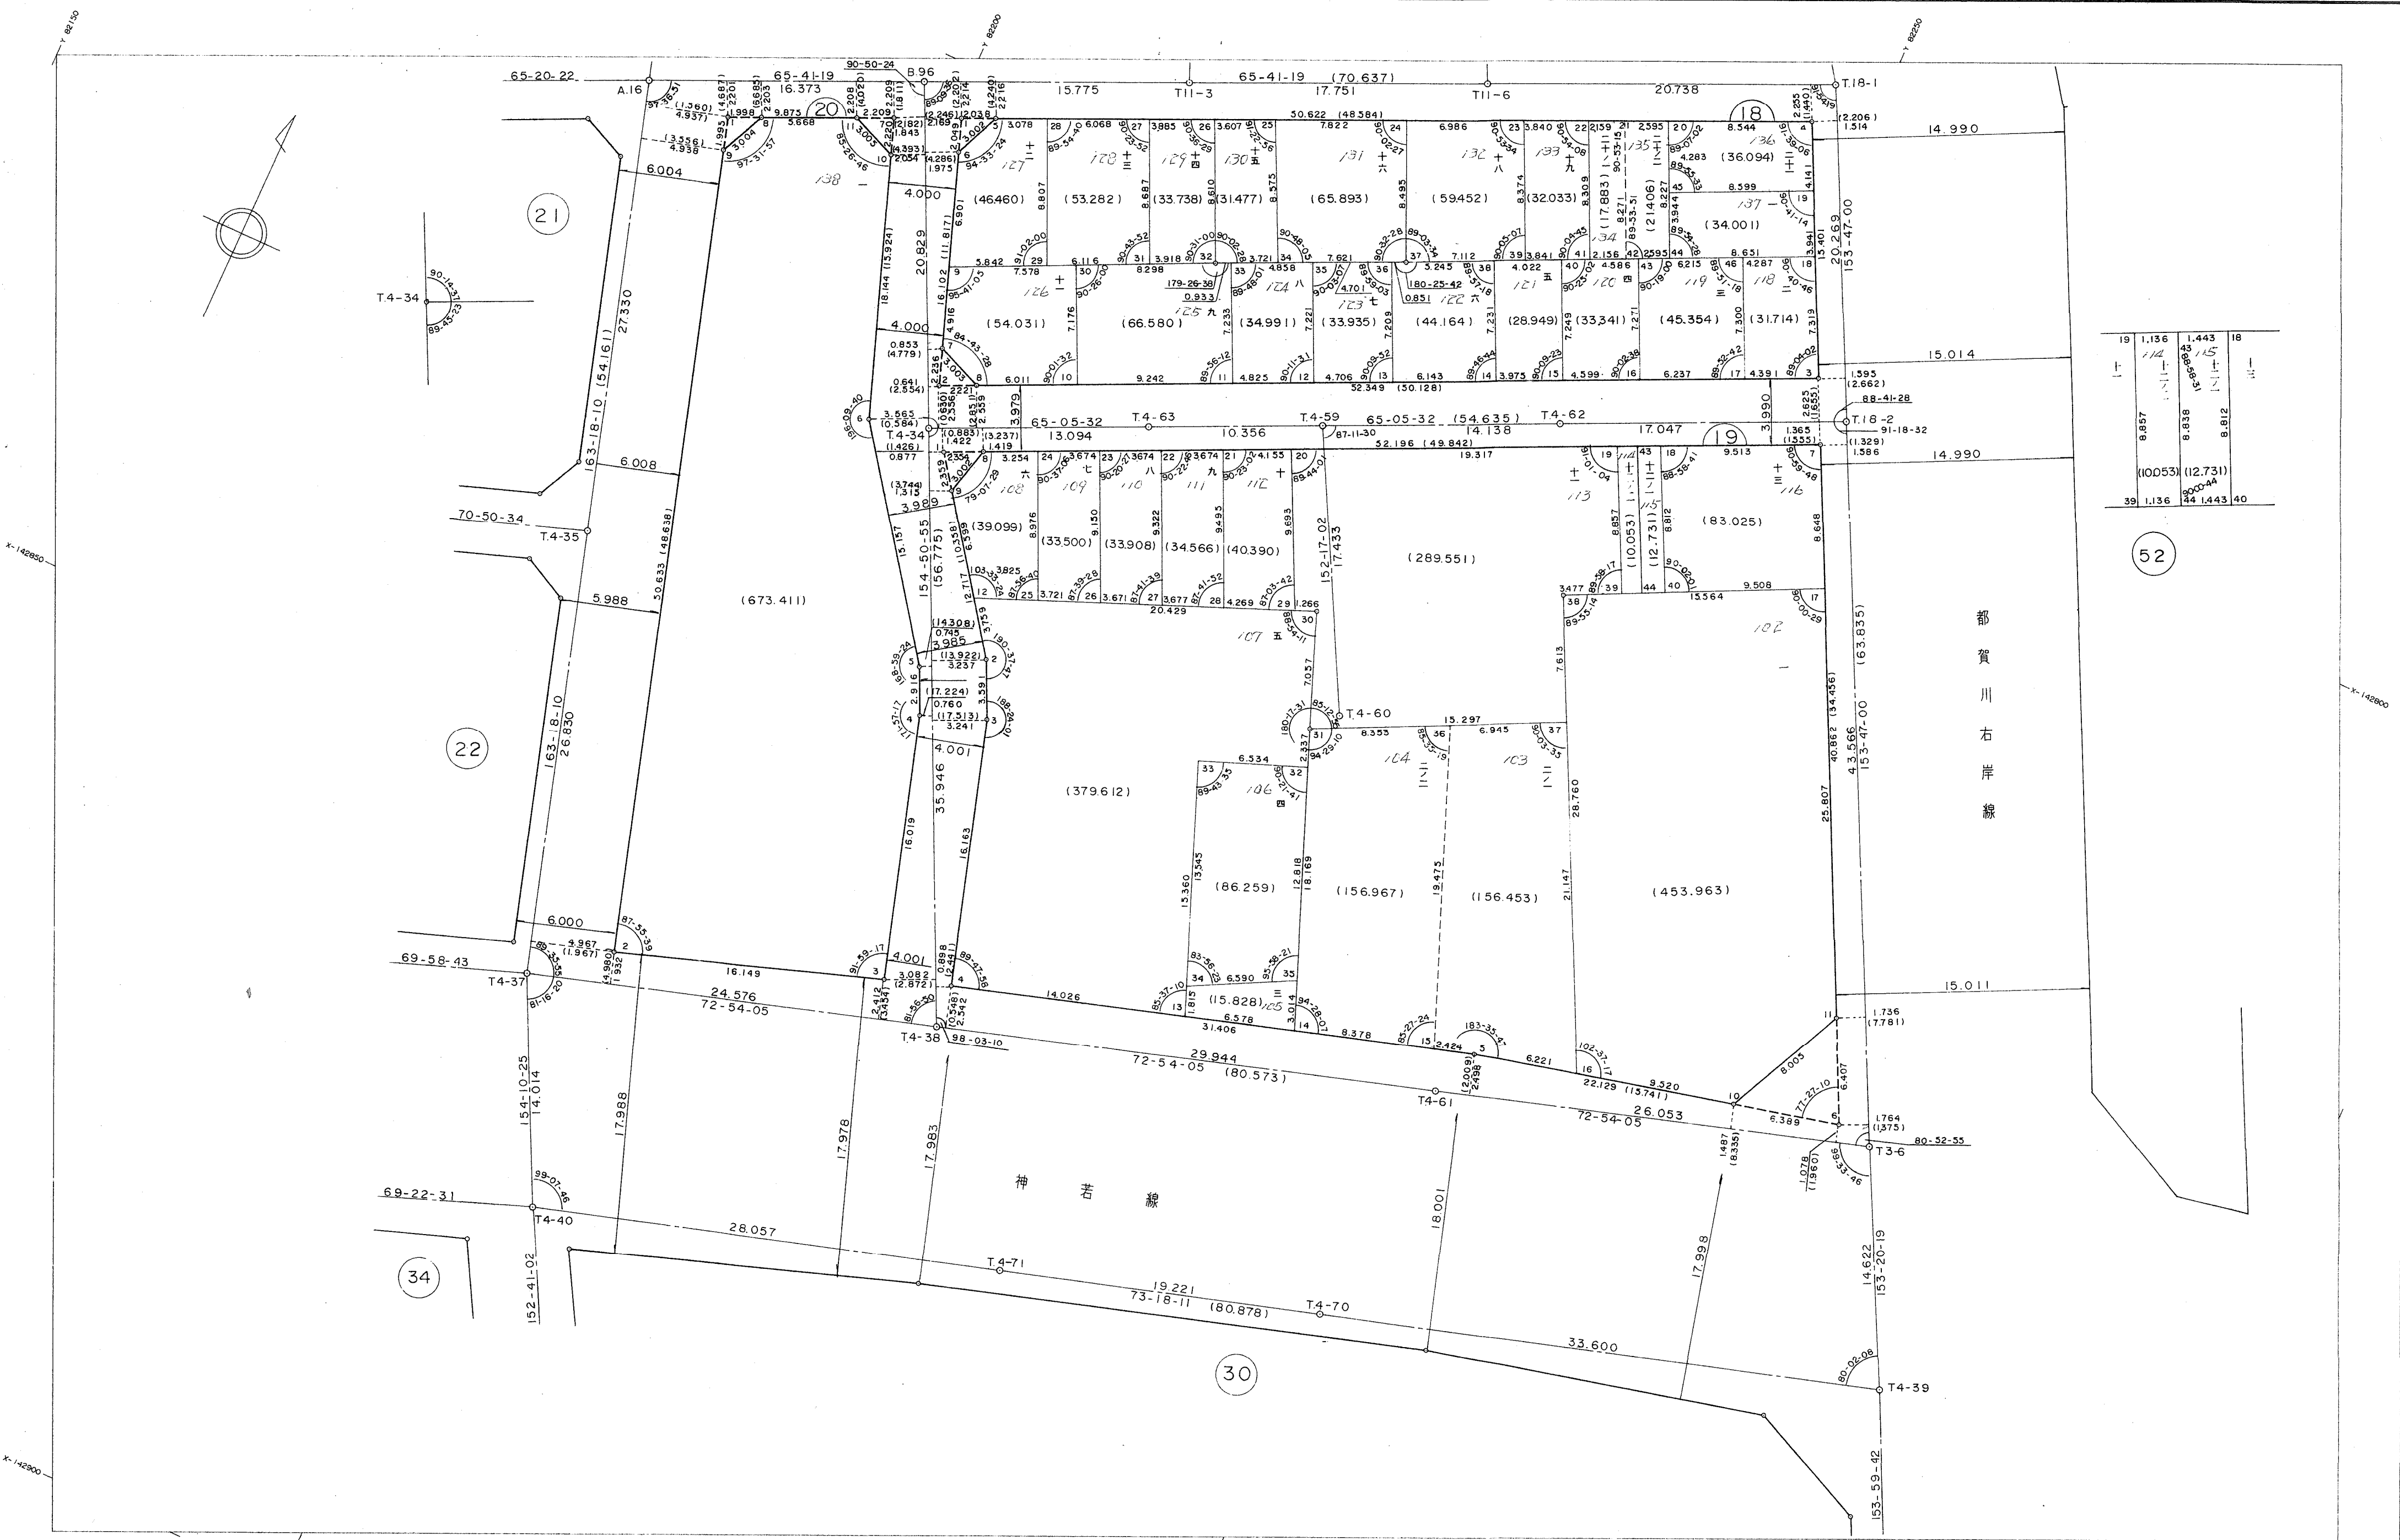

19	1.136	1.443	18
39	1.136	1.443	40

52

都賀川右岸線

神井線