


# 稗田換地区38街区画地確定測量原図

地番区域	神戸市灘区	番号	縮尺	1:300	平面直角座標系の名称又は記号	第	5	作成年月日	昭和55年8月	日
------	-------	----	----	-------	----------------	---	---	-------	---------	---

**取扱注意**  
 この資料は、土地区画整理事業に伴う換地処分時の測量成果（日本測地系）ですので、あくまで参考資料として取り扱ってください。

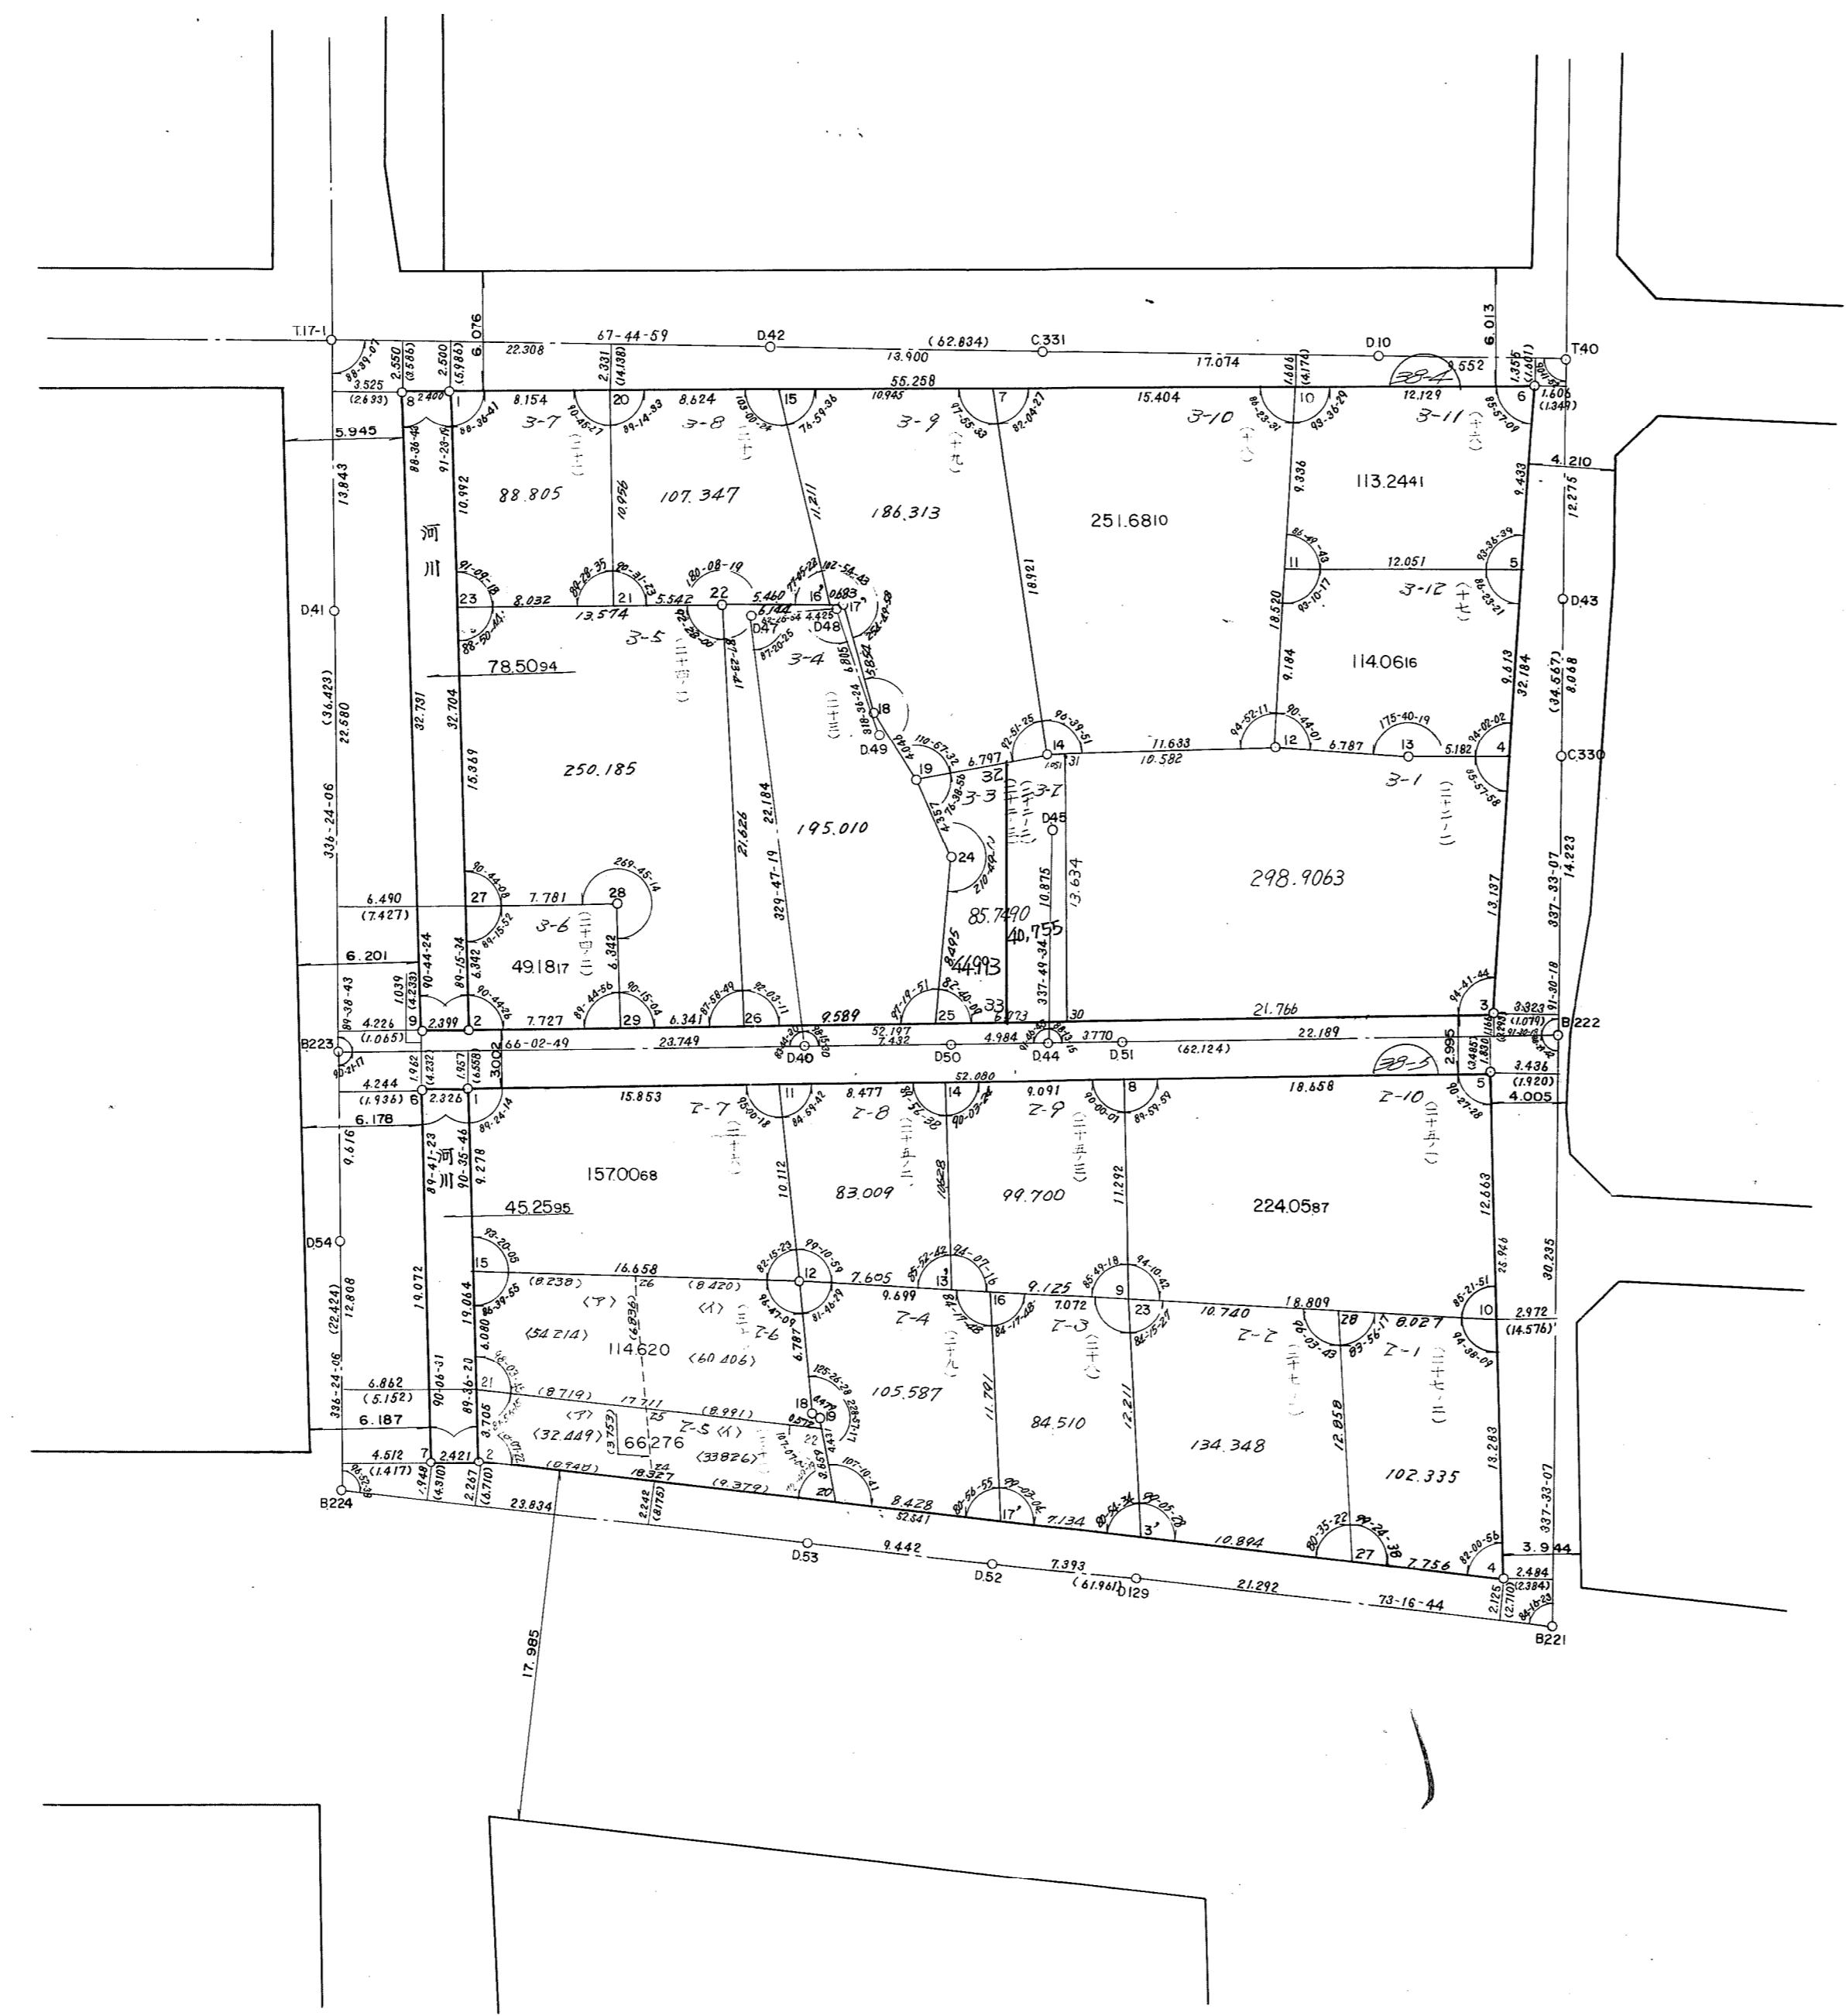

X=145,850

X=145,850

