


稗田換地区39街区画地確定測量原図

地番区域	神戸市灘区	番号		縮尺	1:300	平面直角座標系の名称又は記号	第 5	作成年月日	昭和 55 年 8 月 日
------	-------	----	--	----	-------	----------------	-----	-------	---------------

取扱注意
 この資料は、土地区画整理事業に伴う換地処分時の測量成果（日本測地系）ですので、あくまで参考資料として取り扱ってください。

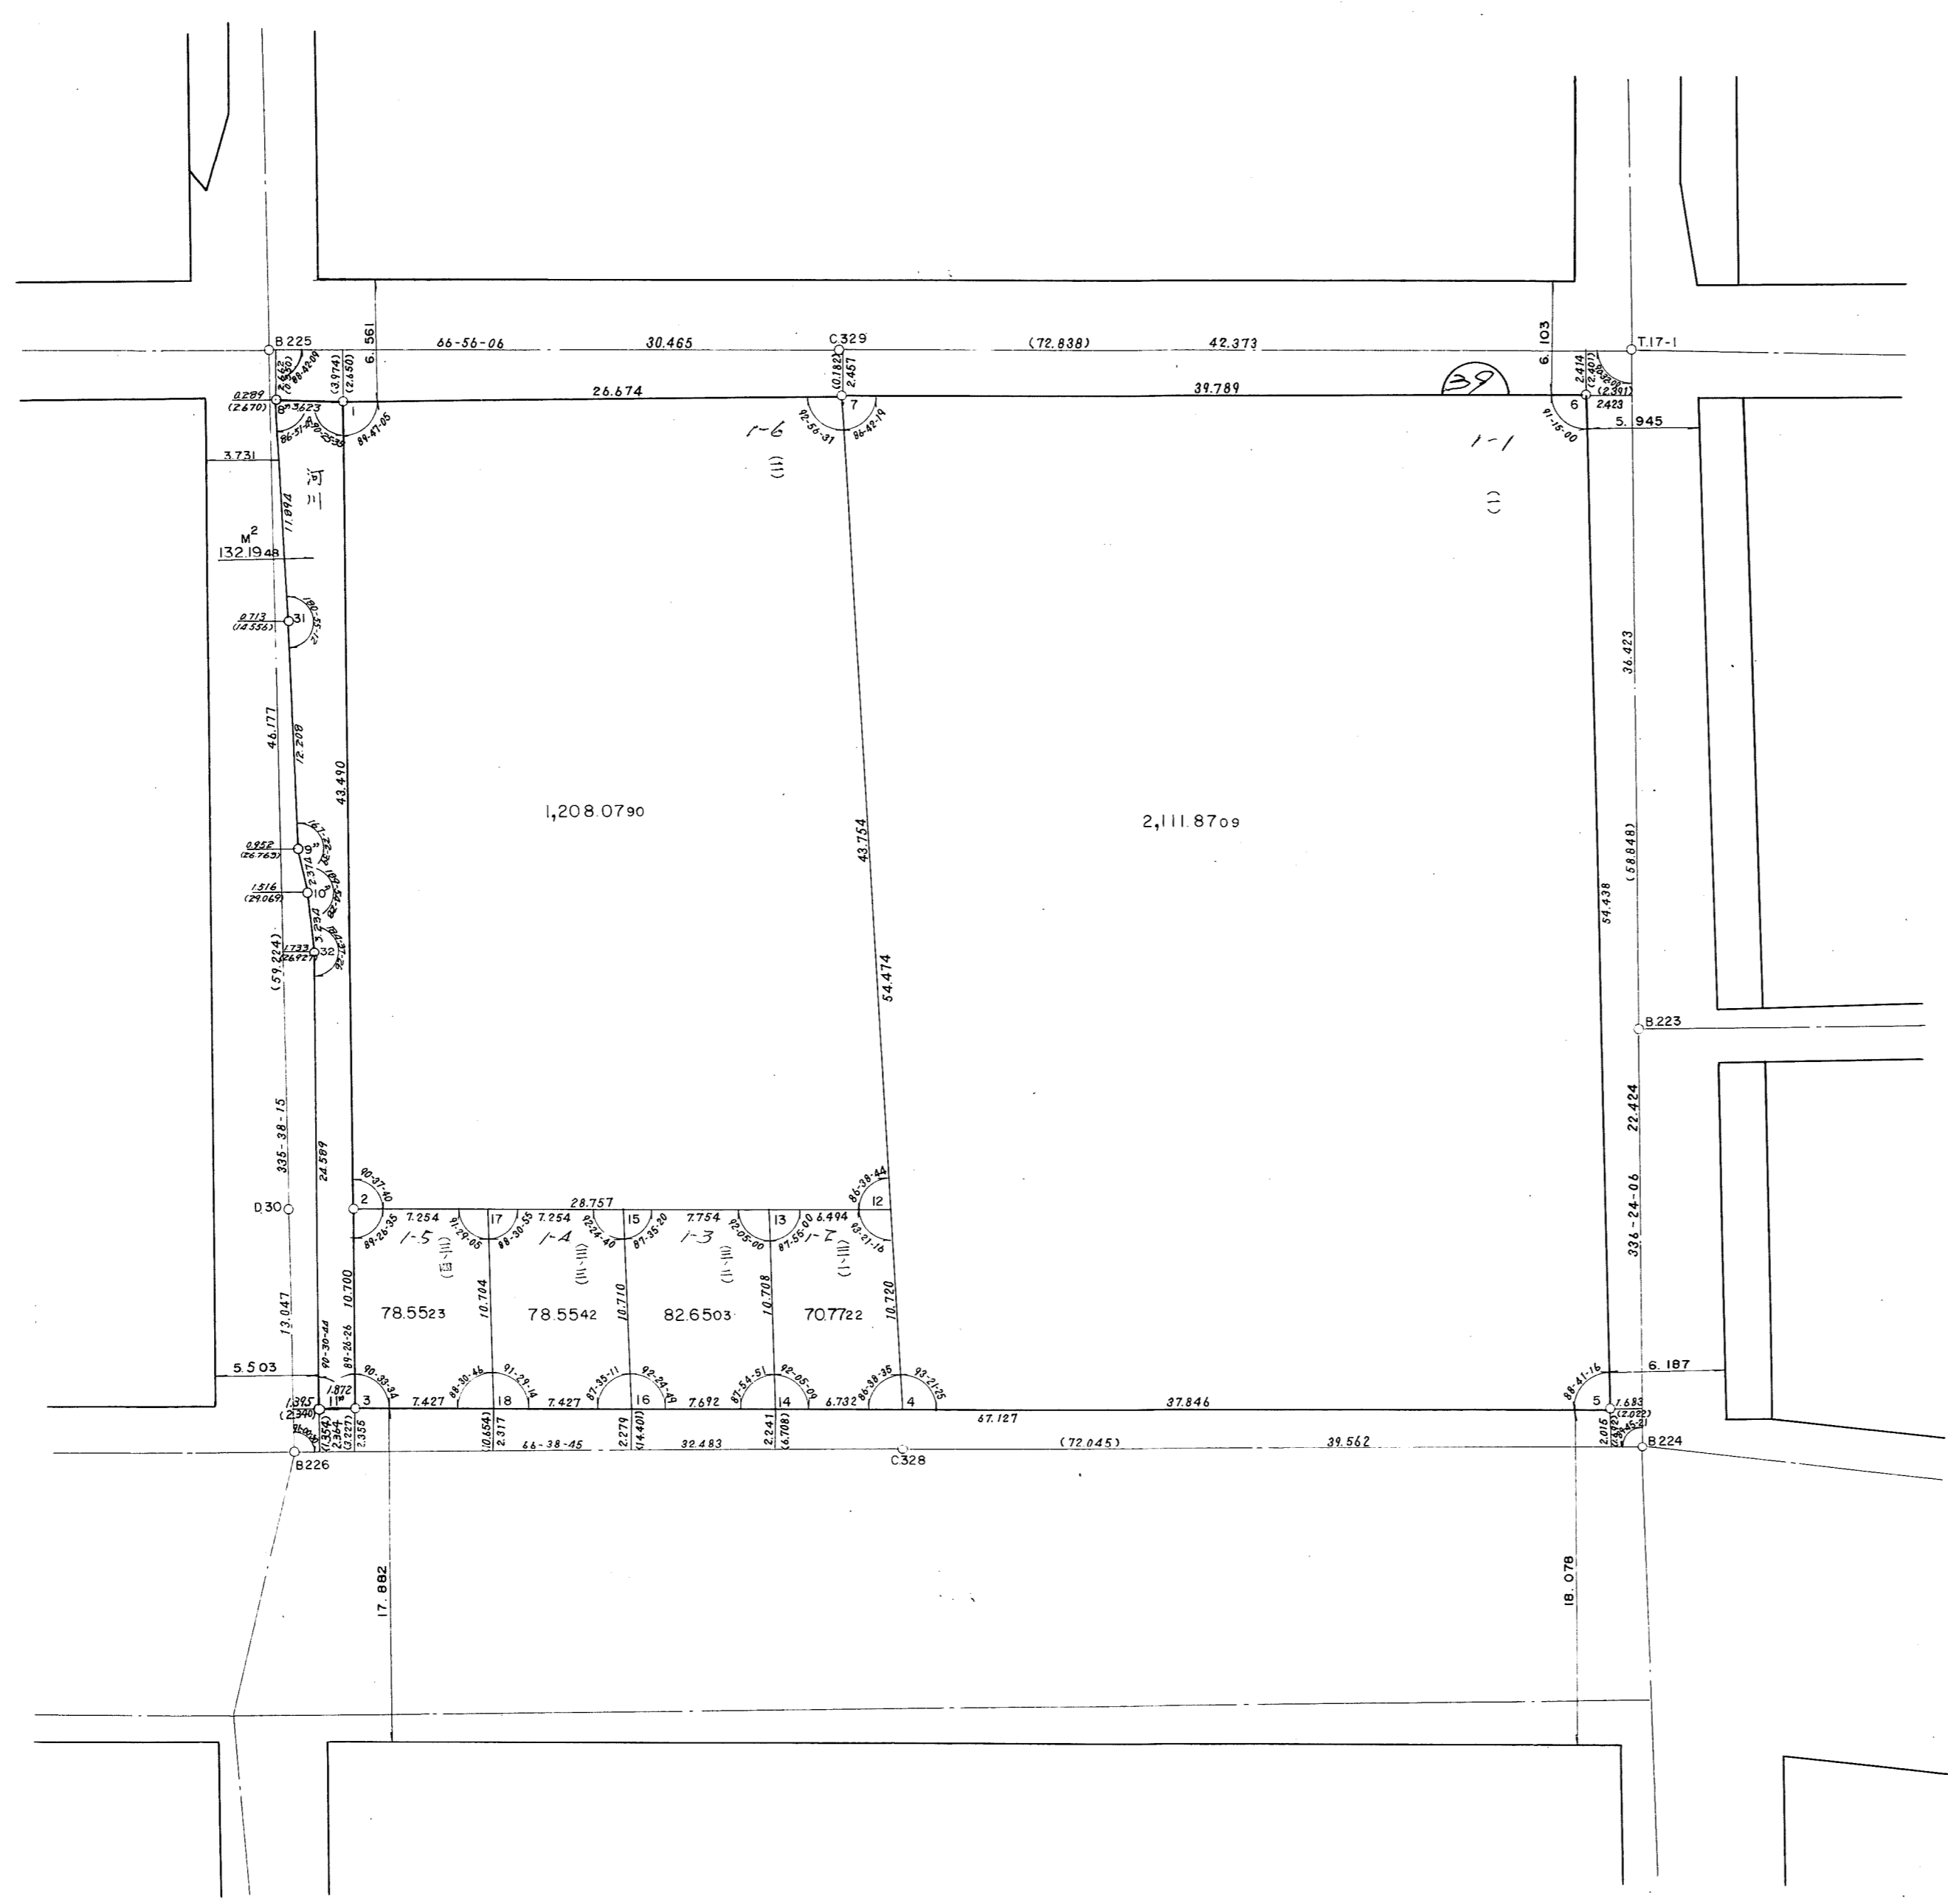

X-148200

Y-81750

X-148300

X-148000

X-148000 X-148050

X-148000

X-148250

Y-81800

X-148000