



新長田駅北地区 3-3 街区画地出来形確認測量原図

取扱注意
この資料は、土地区画整理事業に伴う換地処分時の測量成果（世界測地系）ですので、あくまで参考資料として取り扱ってください。

地番区域 神戸市長田区御屋敷通一丁目 番号 縮尺 1:250 平面直角座標系 第 V 作成年月日 平成23年 3月28日

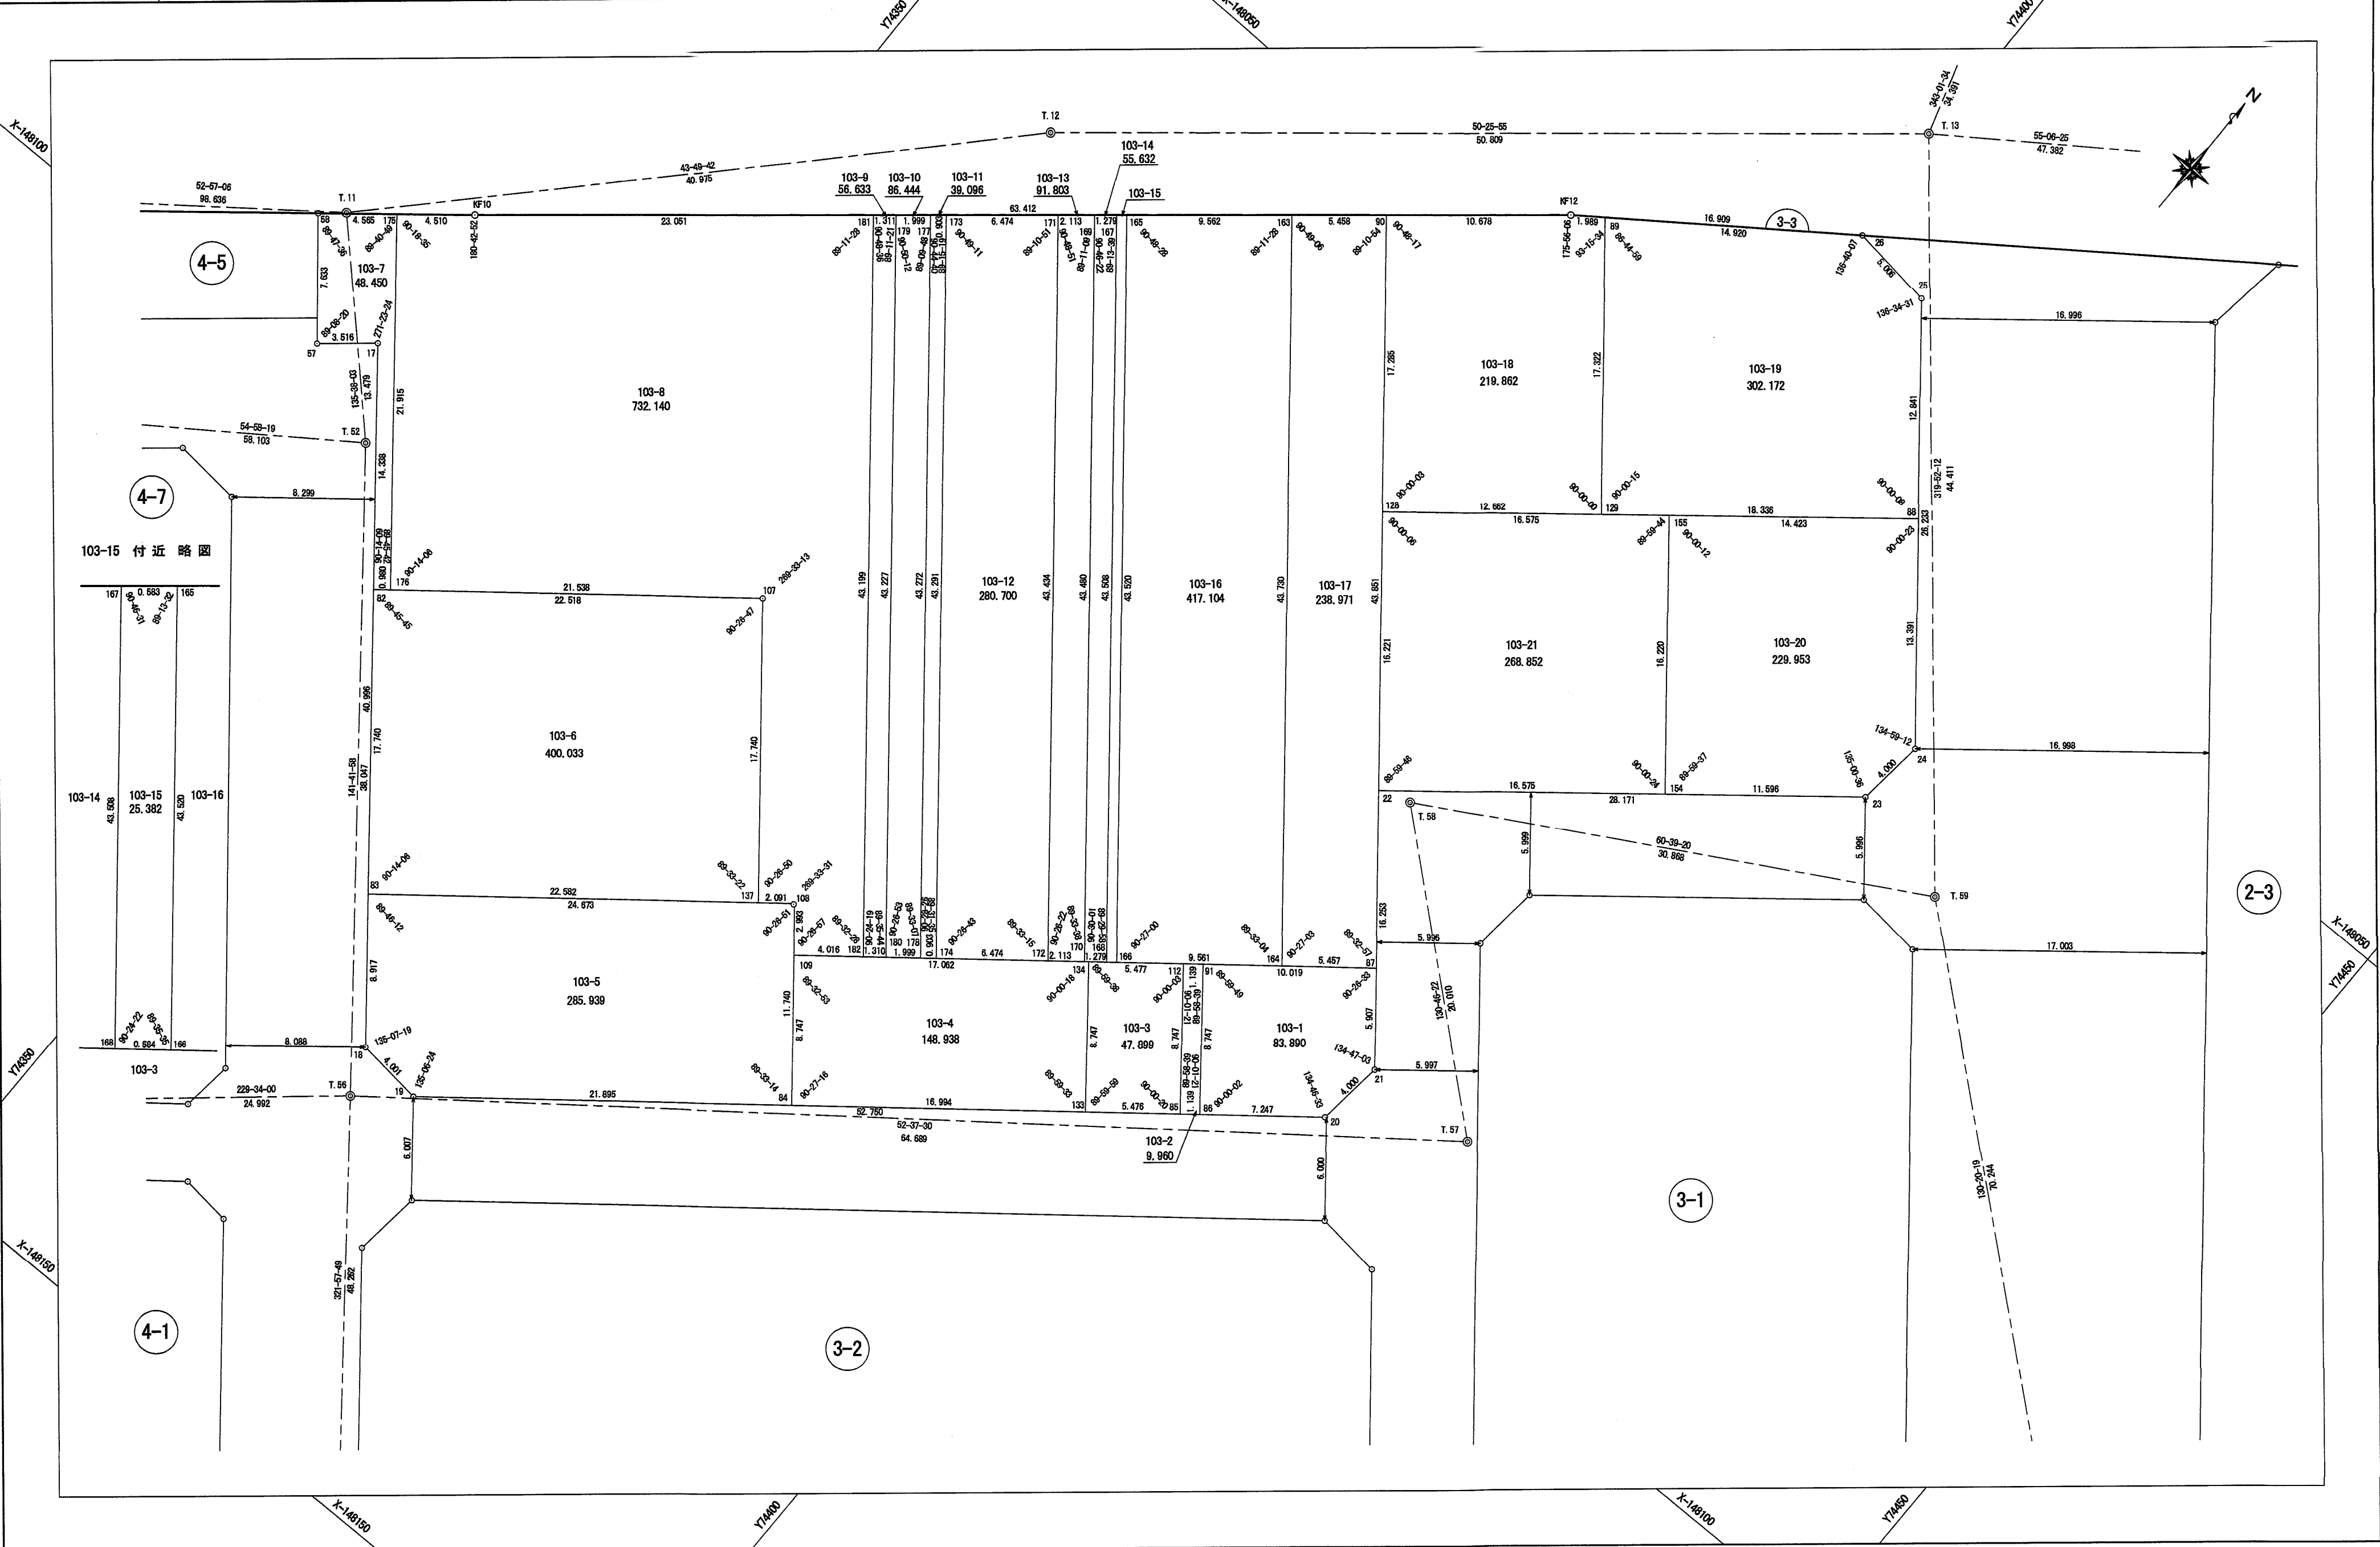

103-15 付近 略図

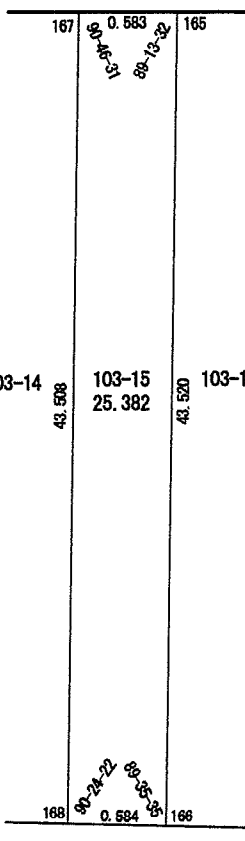

作業機関 玉野総合コンサルタント株式会社

計画機関 神戸市