
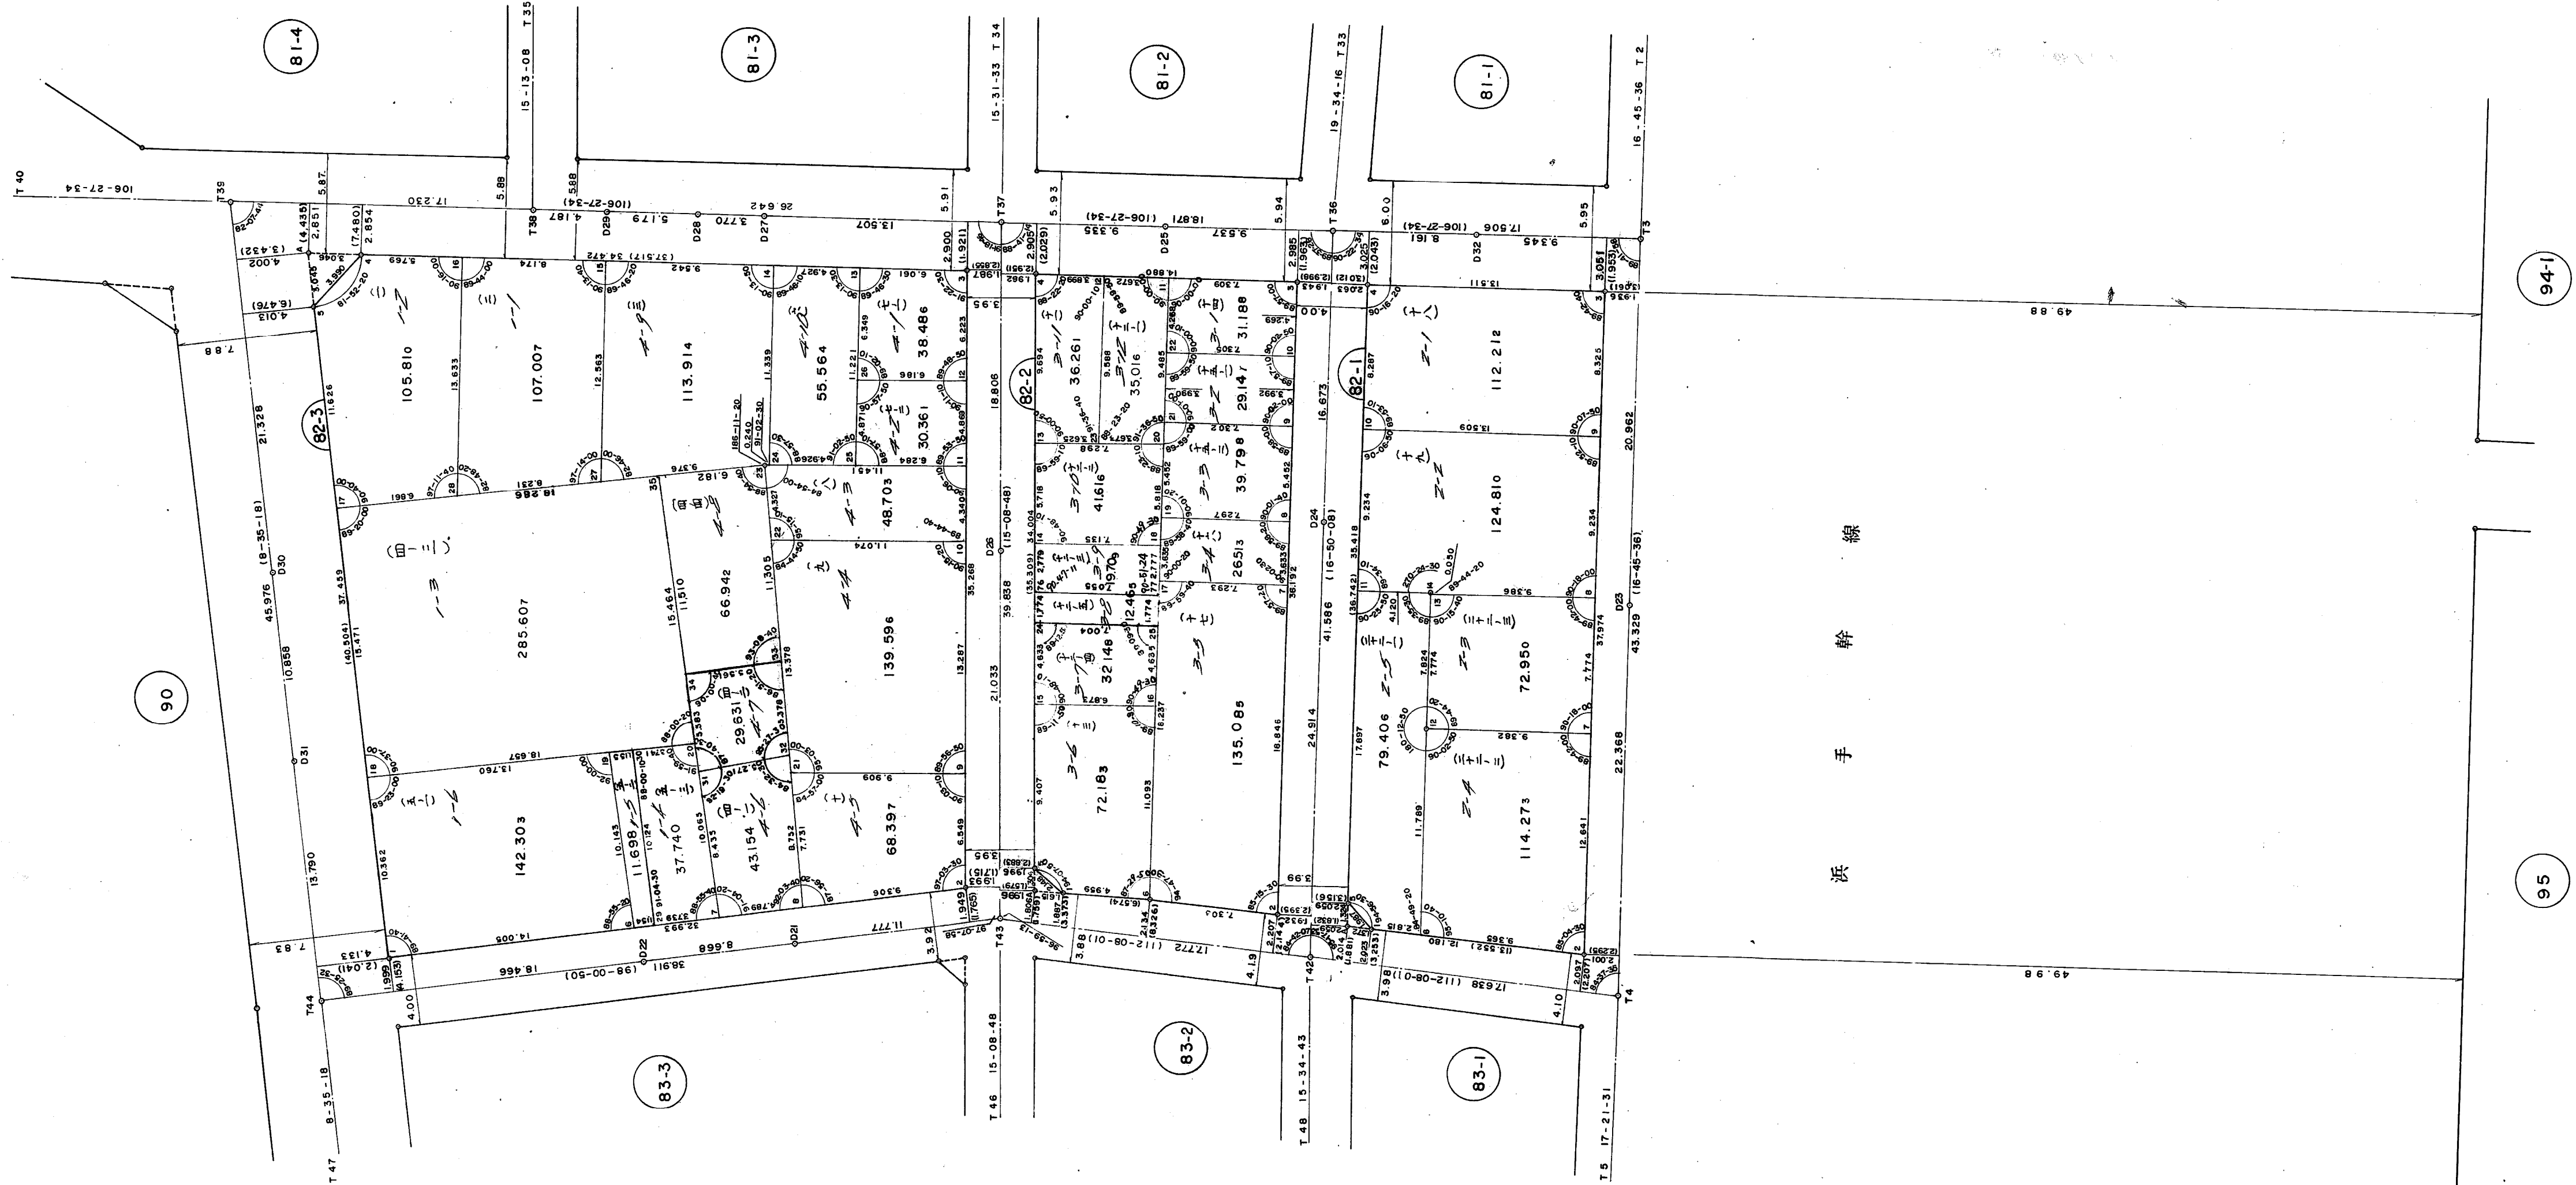


兵庫区西宮内換地区 82-1, 2, 3 街区画地確定測量原図

地 番 区 域 西出町 神戸市兵庫区佐比江町 縮 尺 1:250 編 号 平面直角座標系 第 V 作成年月日 昭和 59 年 3 月 31 日

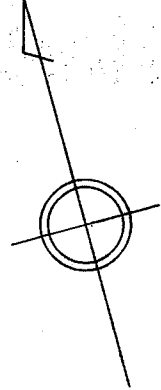

取扱注意  
この資料は、土地区画整理事業に伴う換地処分時の測量  
成果（日本測地系）ですので、あくまで参考資料として  
取り扱ってください。