

兵庫区西宮内換地区83-1,2,3,4街区画地確定測量原図

地 番 区 域

神戸市兵庫区 佐比江町

番 号

縮 尺



1:250

平 面 直 角 座 標 系

第 V

作 成 年 月 日

昭和 59 年 3 月 31 日

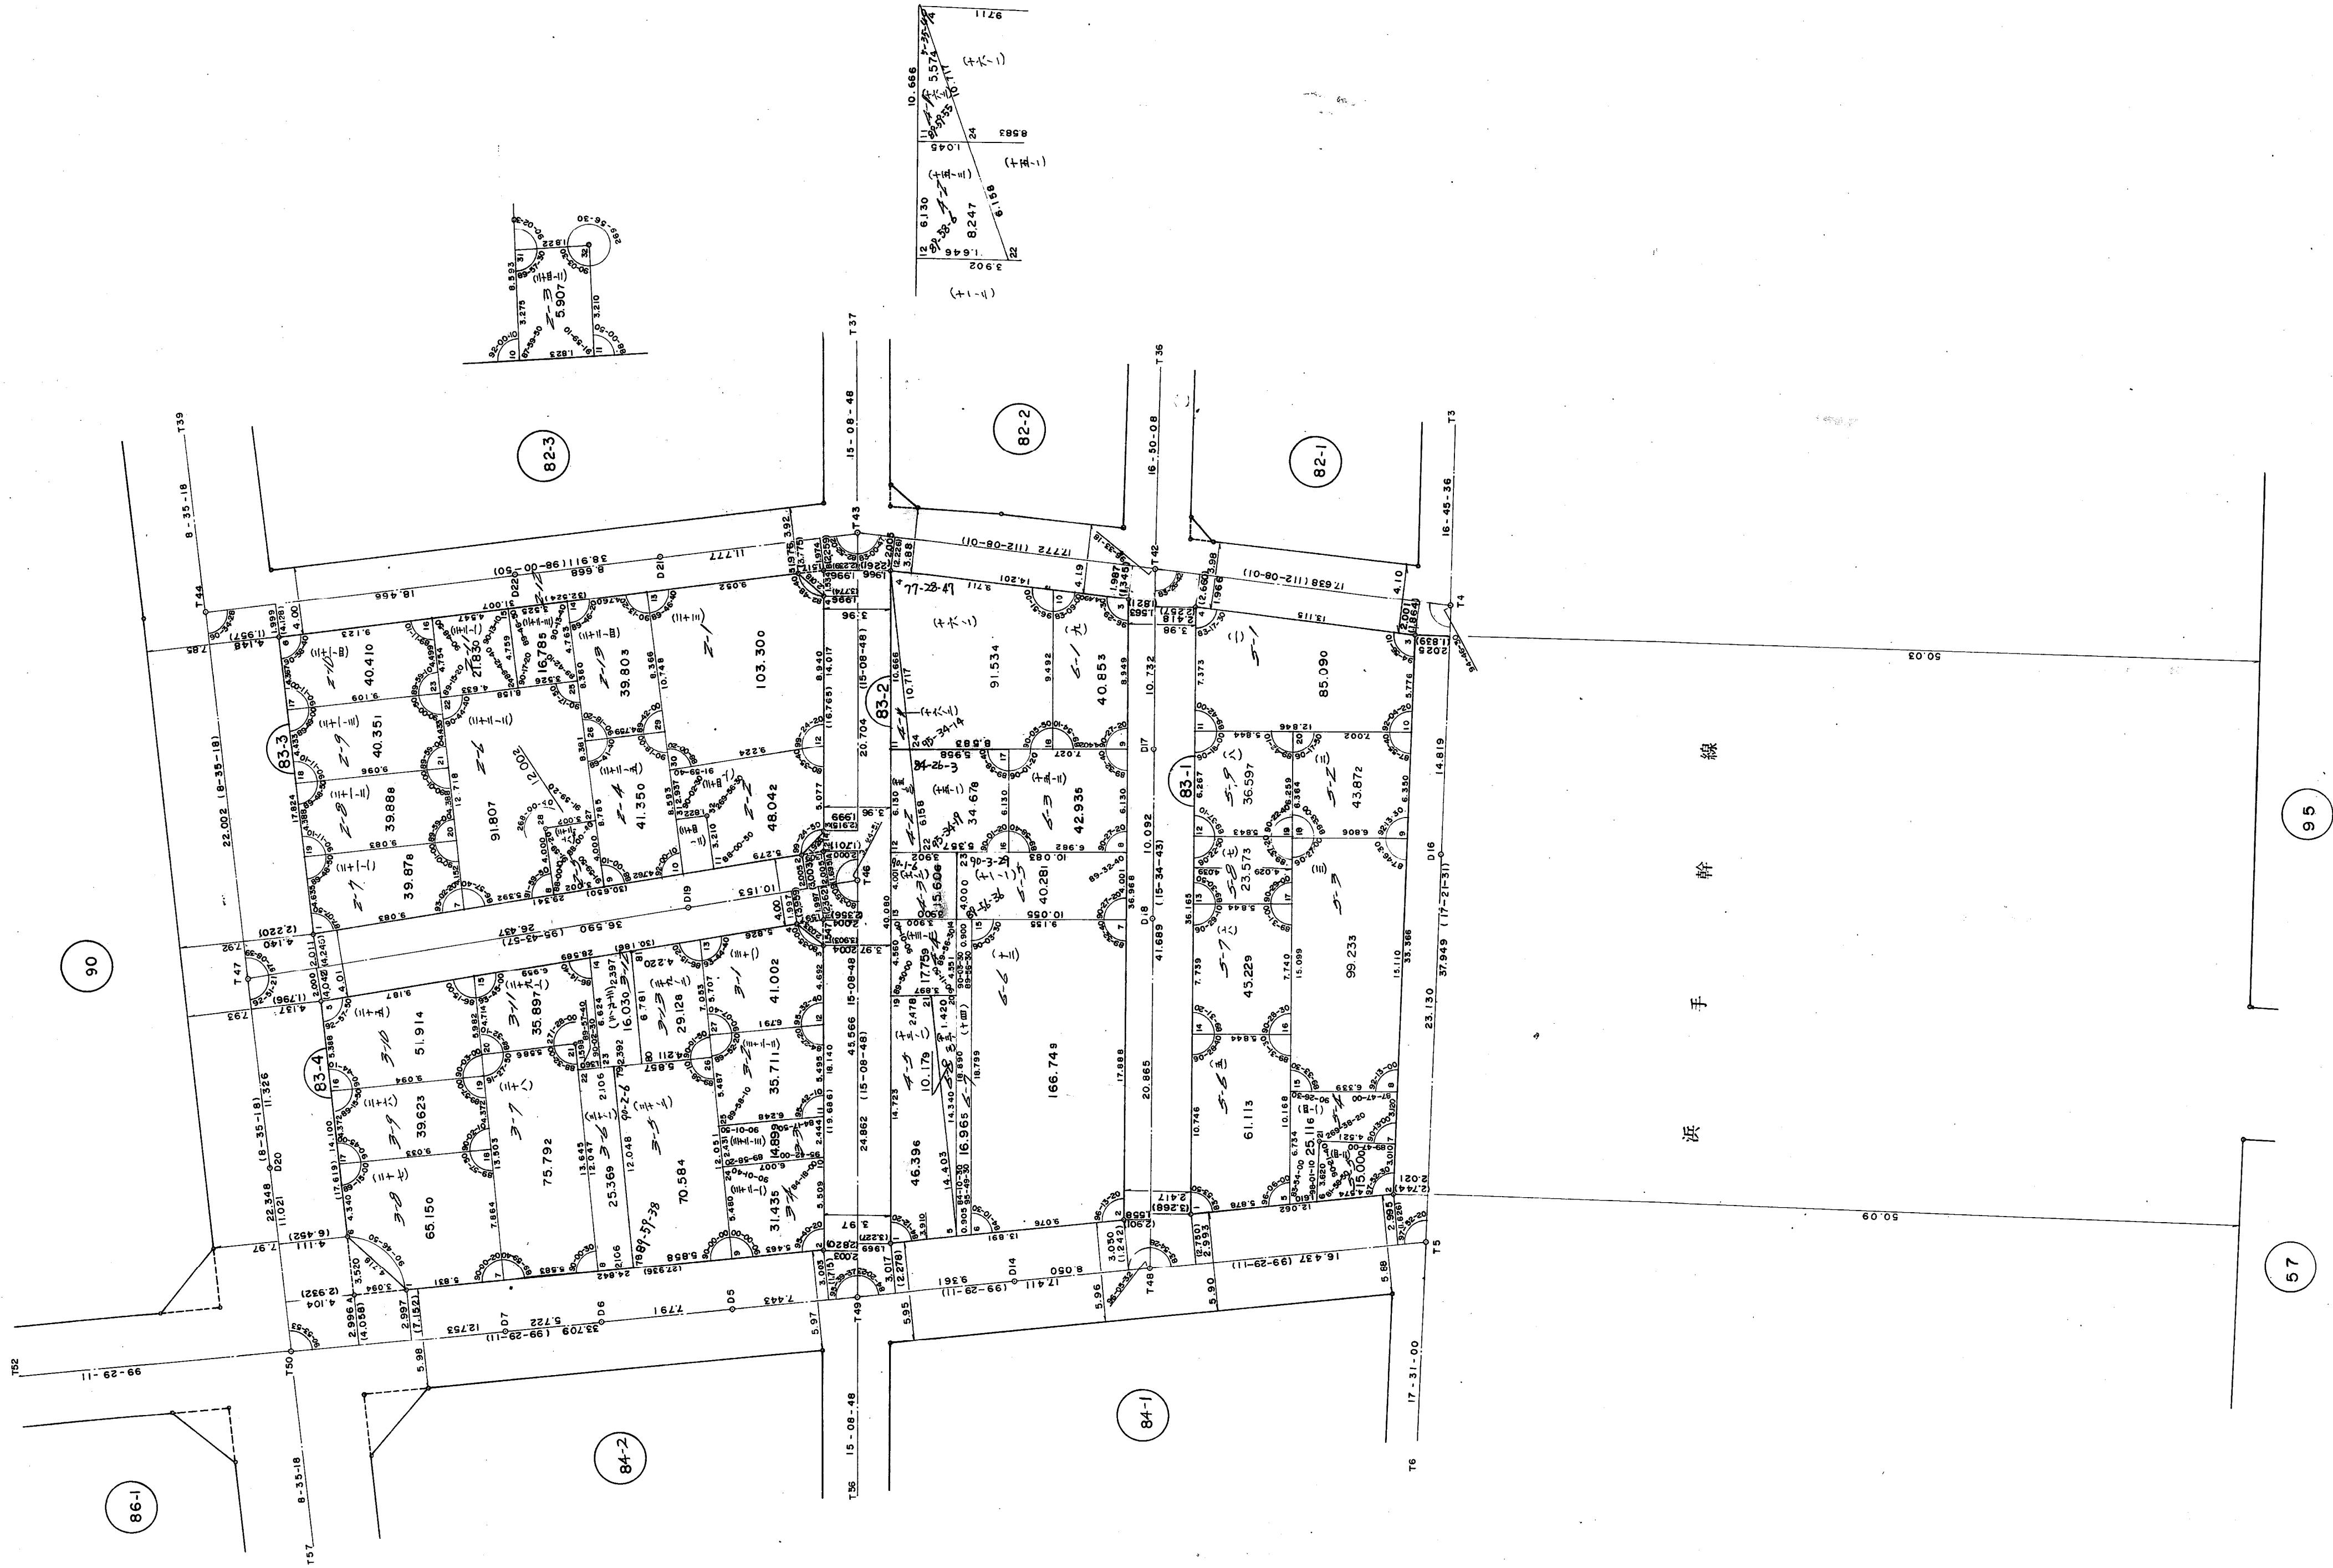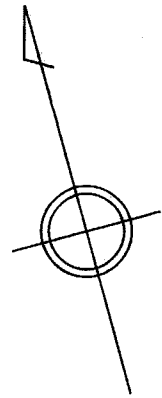

取扱注意
この資料は、土地区画整理事業に伴う換地処分時の測量
成果（日本測地系）ですので、あくまで参考資料として
取り扱ってください。