


兵庫区西宮内換地区 84-I, 84-II 街区画地確定測量原図

地 番 区 域	西出町 神戸市兵庫区 佐比江町	縮 尺	1:1250	平 面 直 角 座 標 系	第 V	作 成 年 月 日	昭和 99 年 3 月 31 日
---------	--------------------	-----	--------	---------------	-----	-----------	------------------

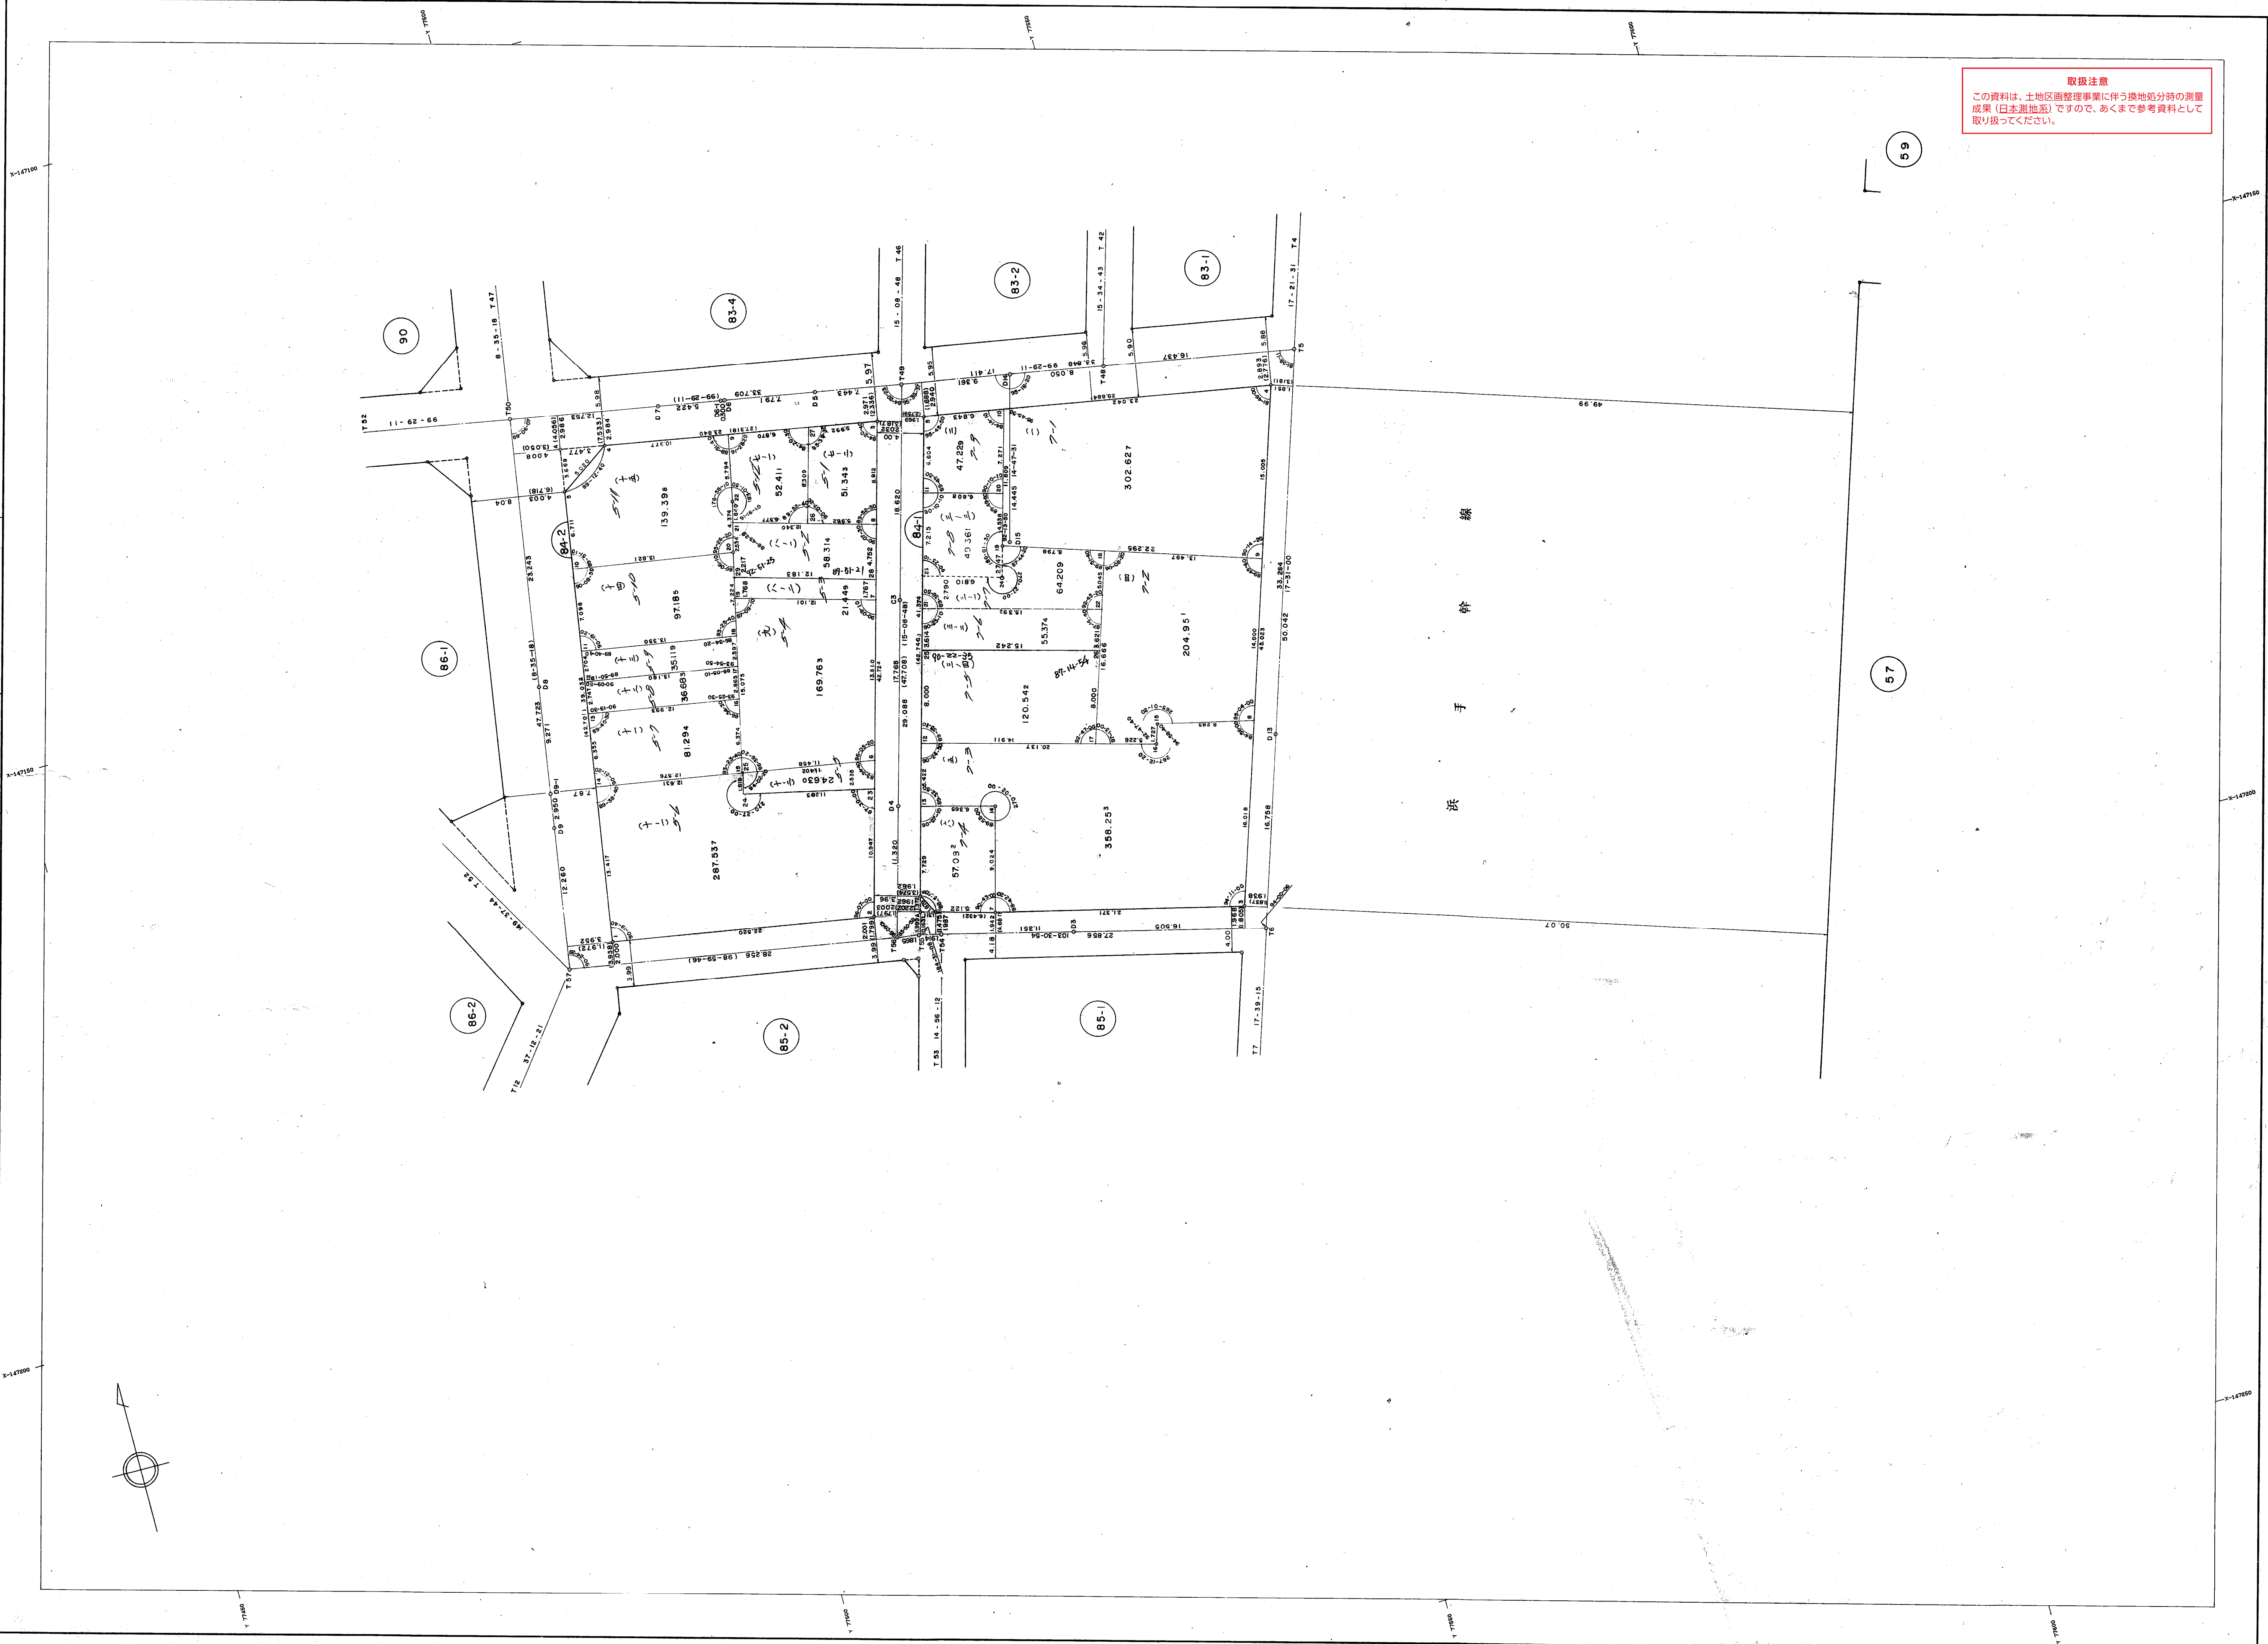

取扱注意
この資料は、土地区画整理事業に伴う換地処分時の測量
成果（日本測地系）ですので、あくまで参考資料として
取り扱ってください。