


確定測量原図  
徳井換地区 38 街区 縮尺 1 : 300

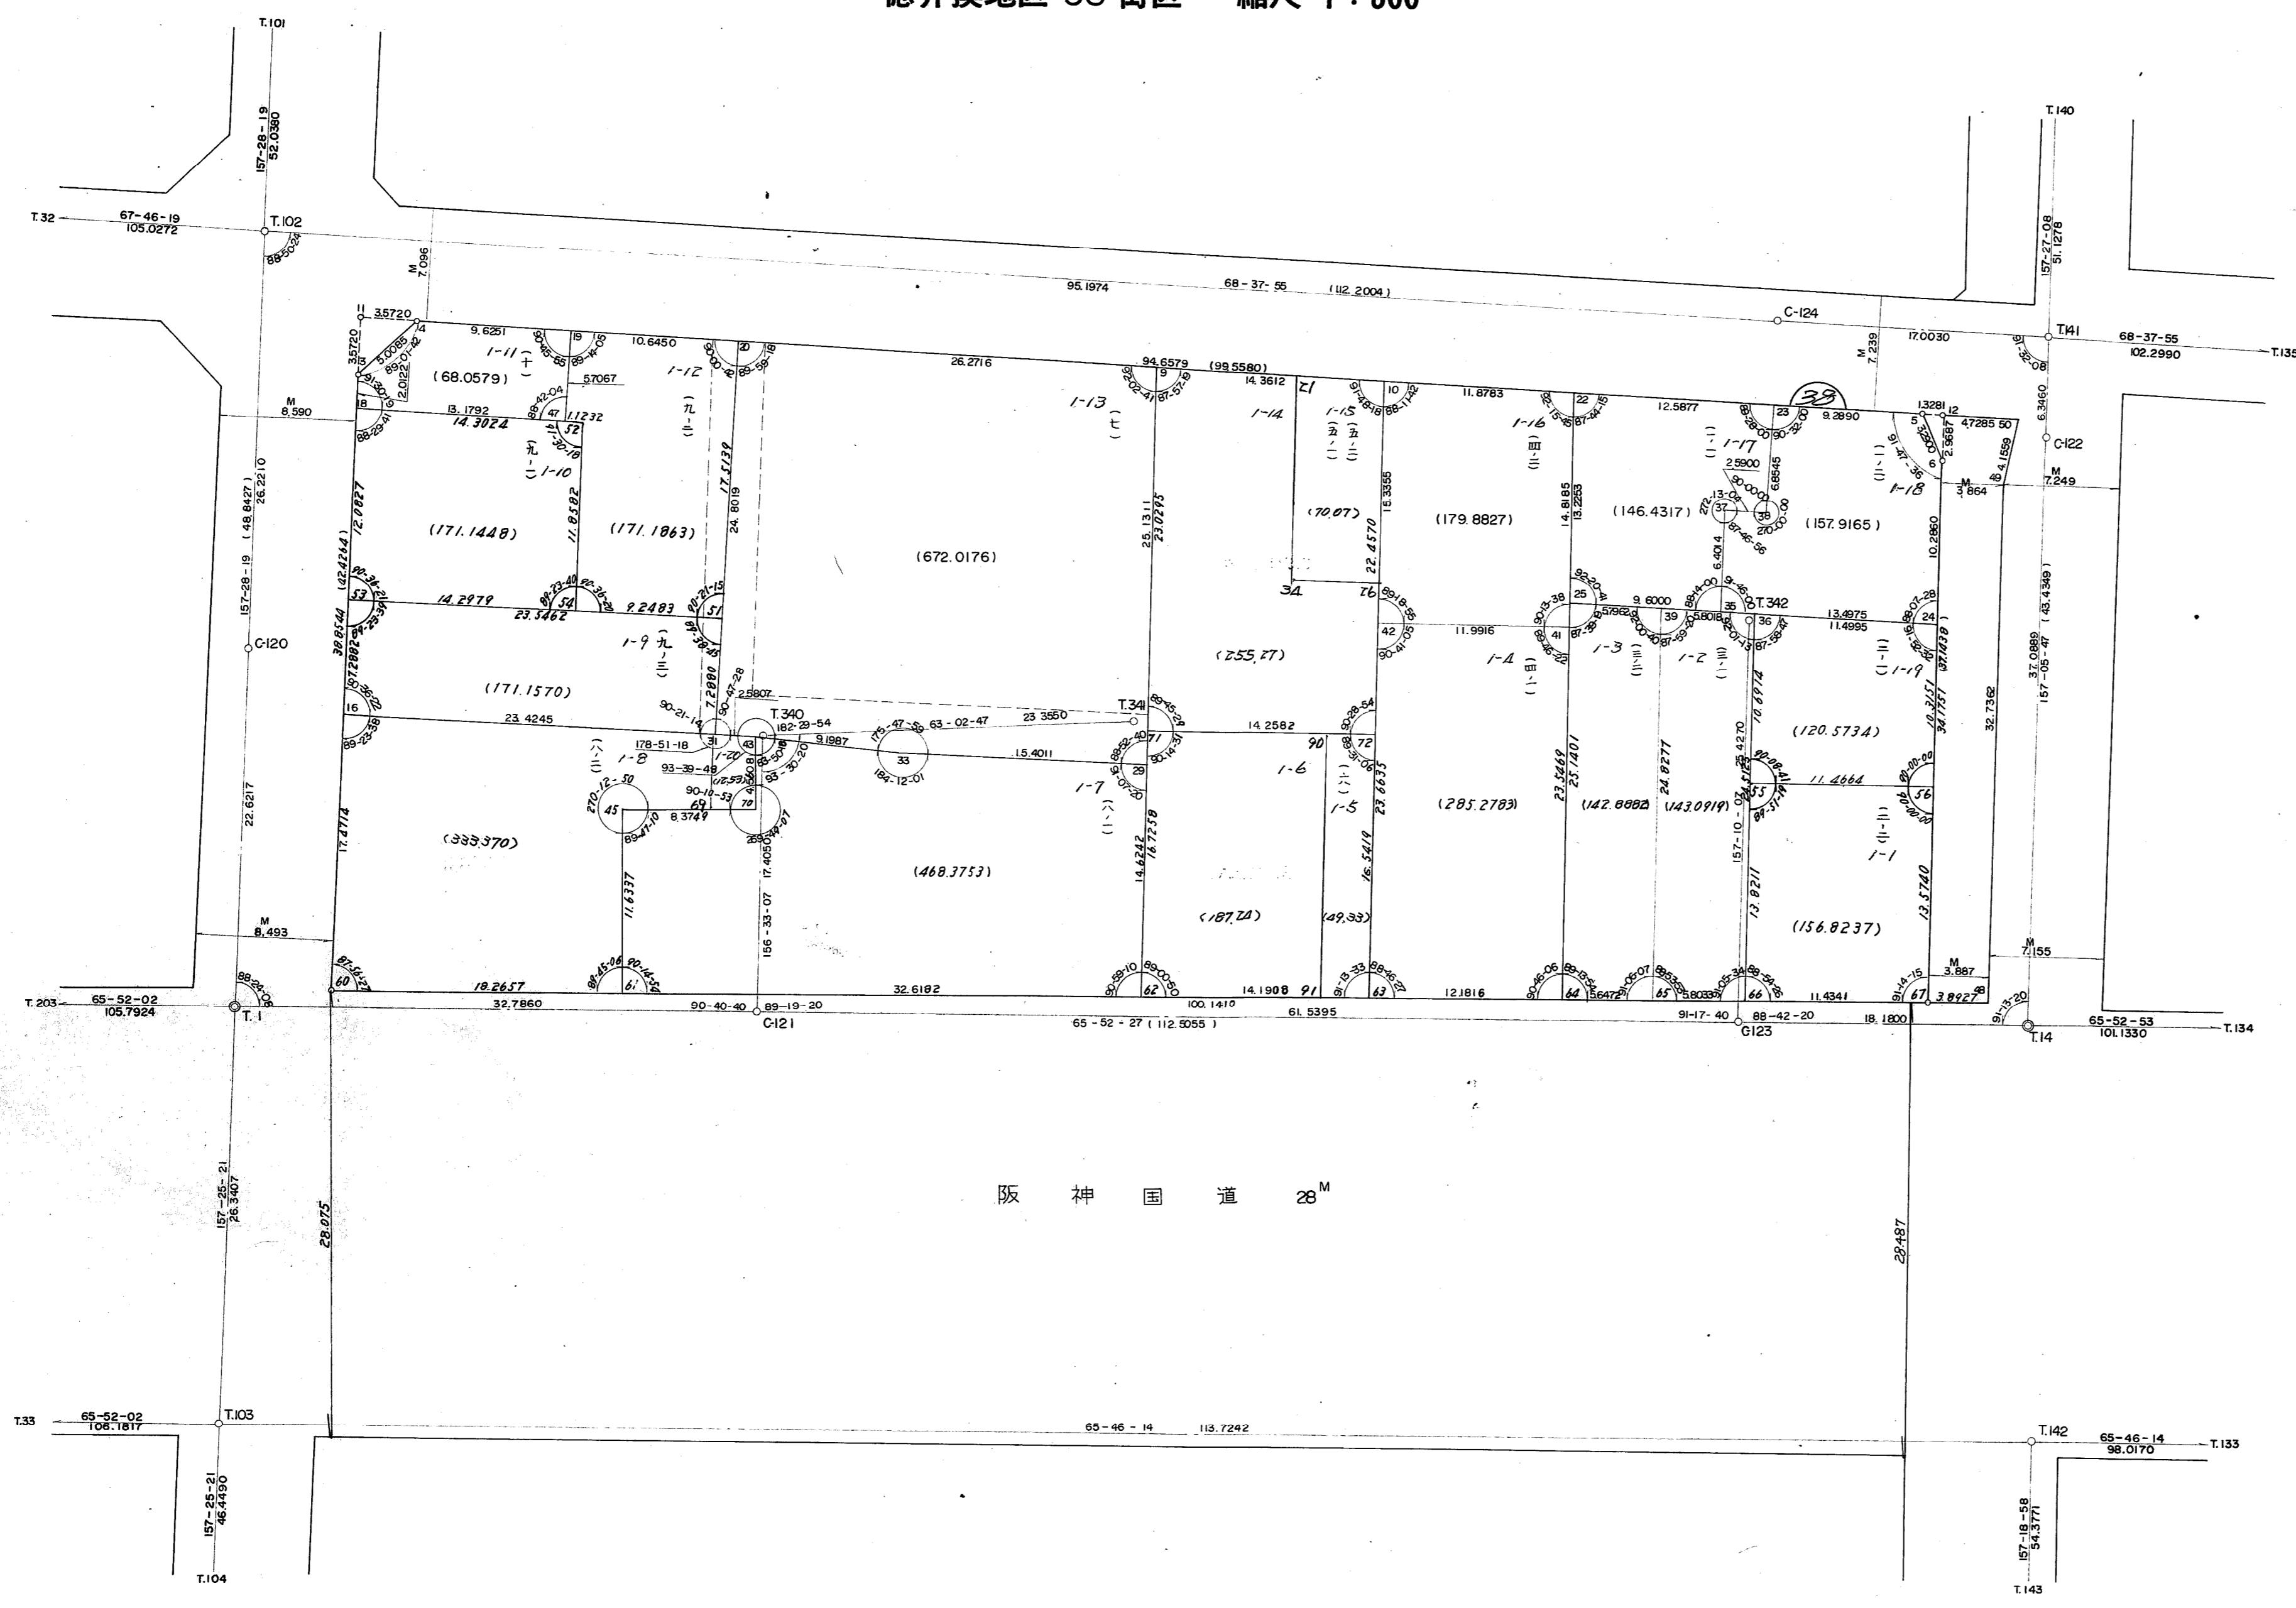

36

阪神国道 28M