
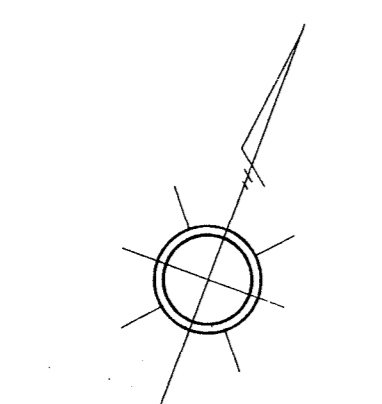


生田地区三宮元町換地区

7 街区

確定測量原図

地番区域	神戸市中央区三宮町1丁目	番号	縮尺	1 : 250	平面直角座標系	第 V	作成年月日	昭和59年10月 日
------	--------------	----	----	---------	---------	-----	-------	------------

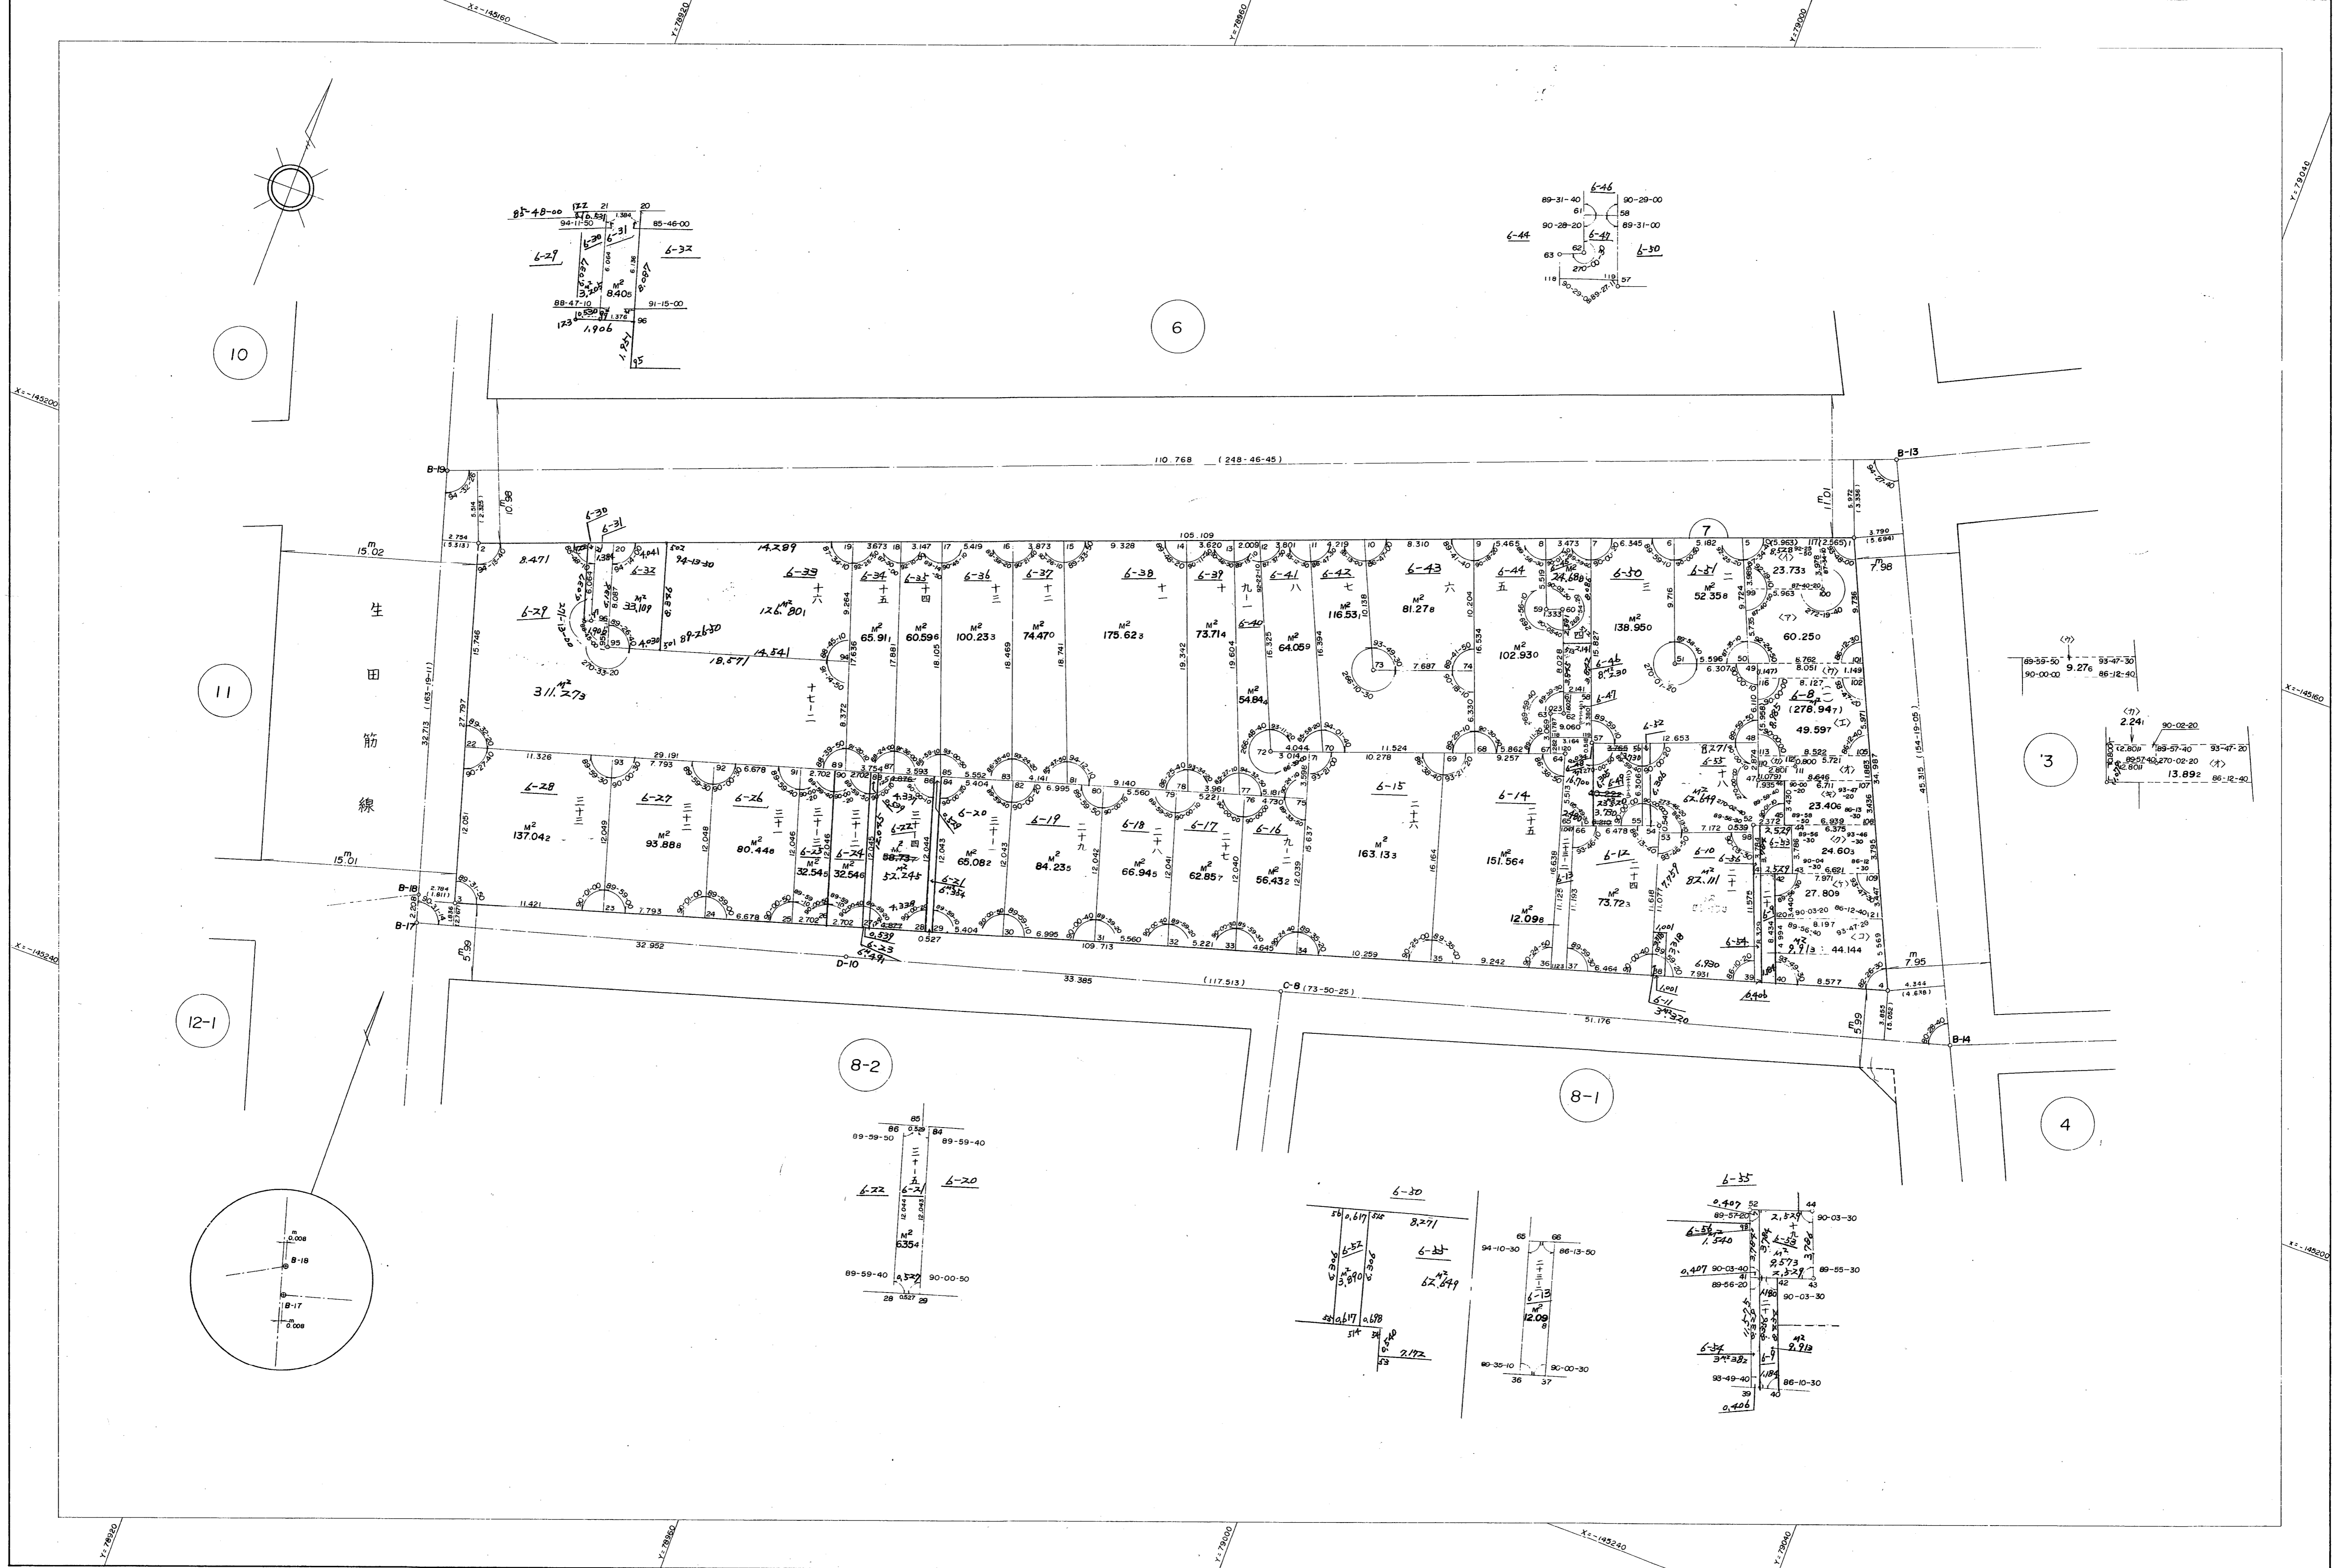

10

11

12-1

