


河原東地区 2 街区画地確定測量原図

取扱注意

この資料は、土地区画整理事業に伴う換地処分時の測量成果（日本測地系）ですので、あくまで参考資料として取り扱ってください。

地番区域	神戸市灘区	番号		縮尺	1:250	平面直角座標系の名称又は記号	第 V
------	-------	----	--	----	-------	----------------	-----

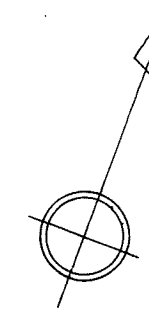

取
扱
注
意
(22M)

