

取扱注意


この資料は、土地区画整理事業に伴う換地処分時の測量成果（日本測地系）ですので、あくまで参考資料として取り扱ってください。

河原東地区

4街区

縮尺 $\frac{1}{250}$

將軍通
(22M)

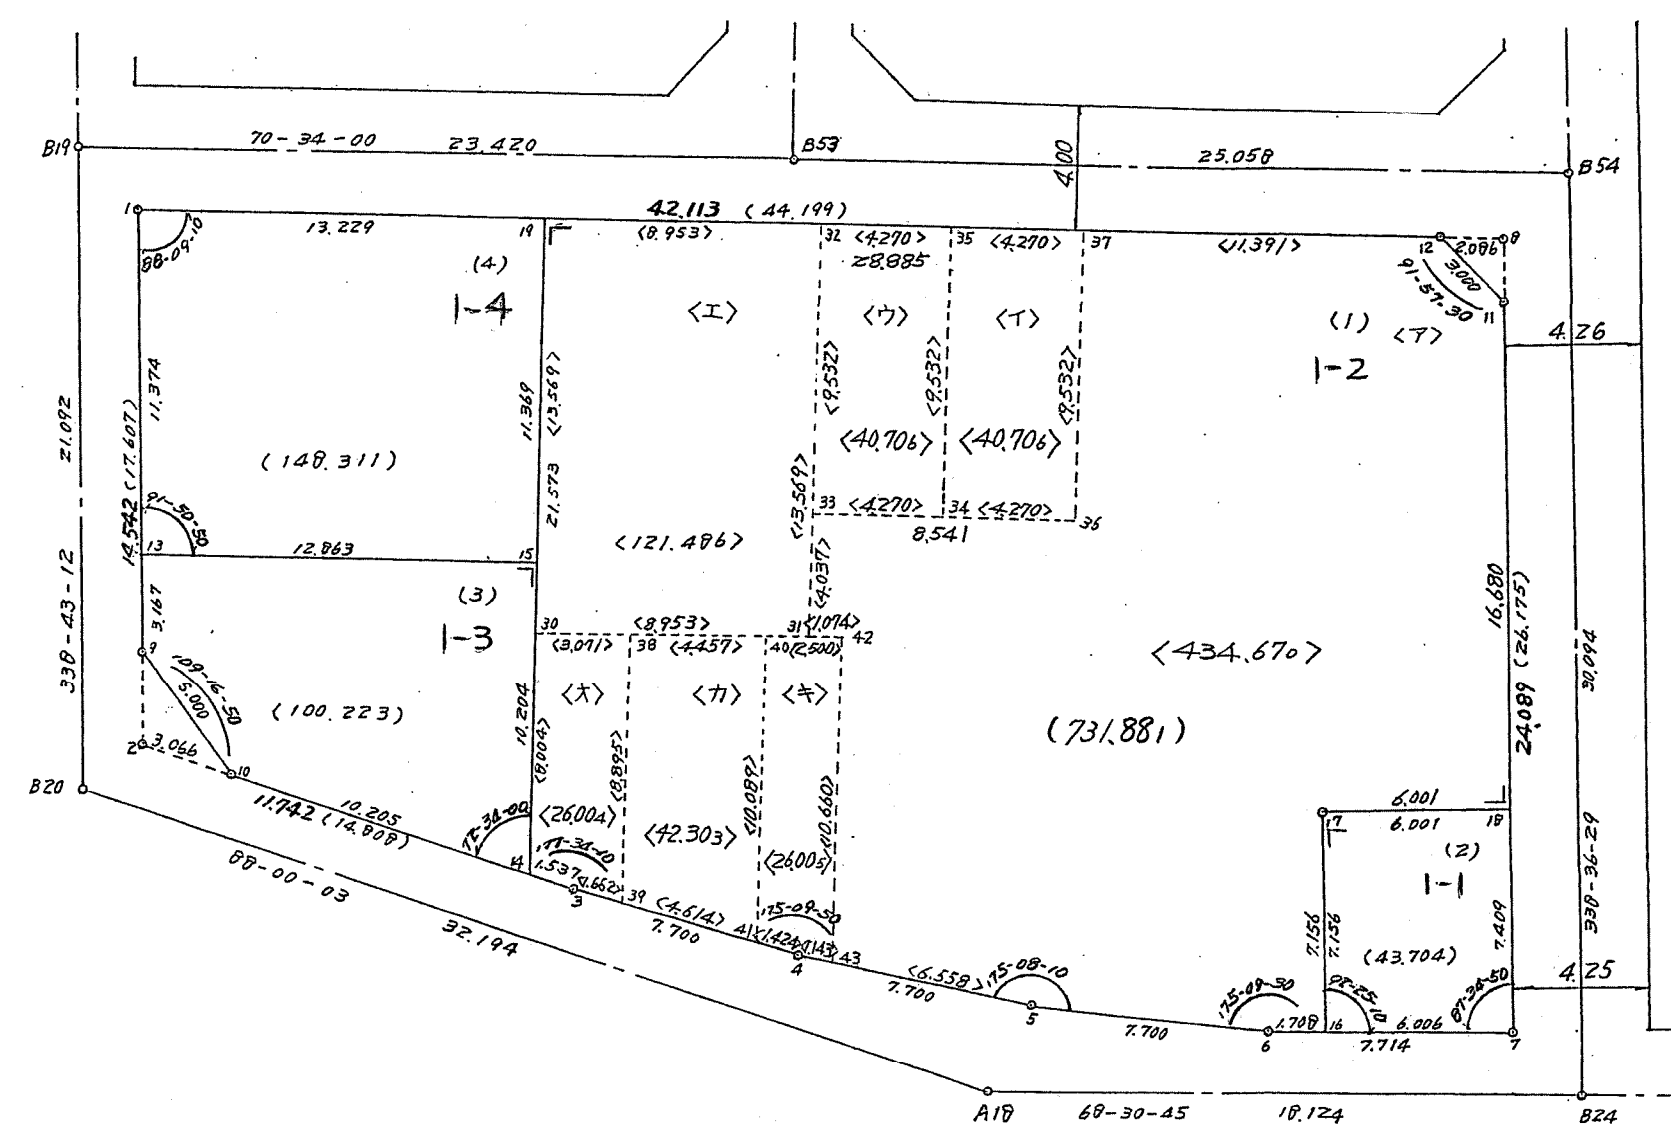

4
丁目
1

神若線 (18M)