


河原東地区 13 街区

縮尺 $\frac{1}{250}$

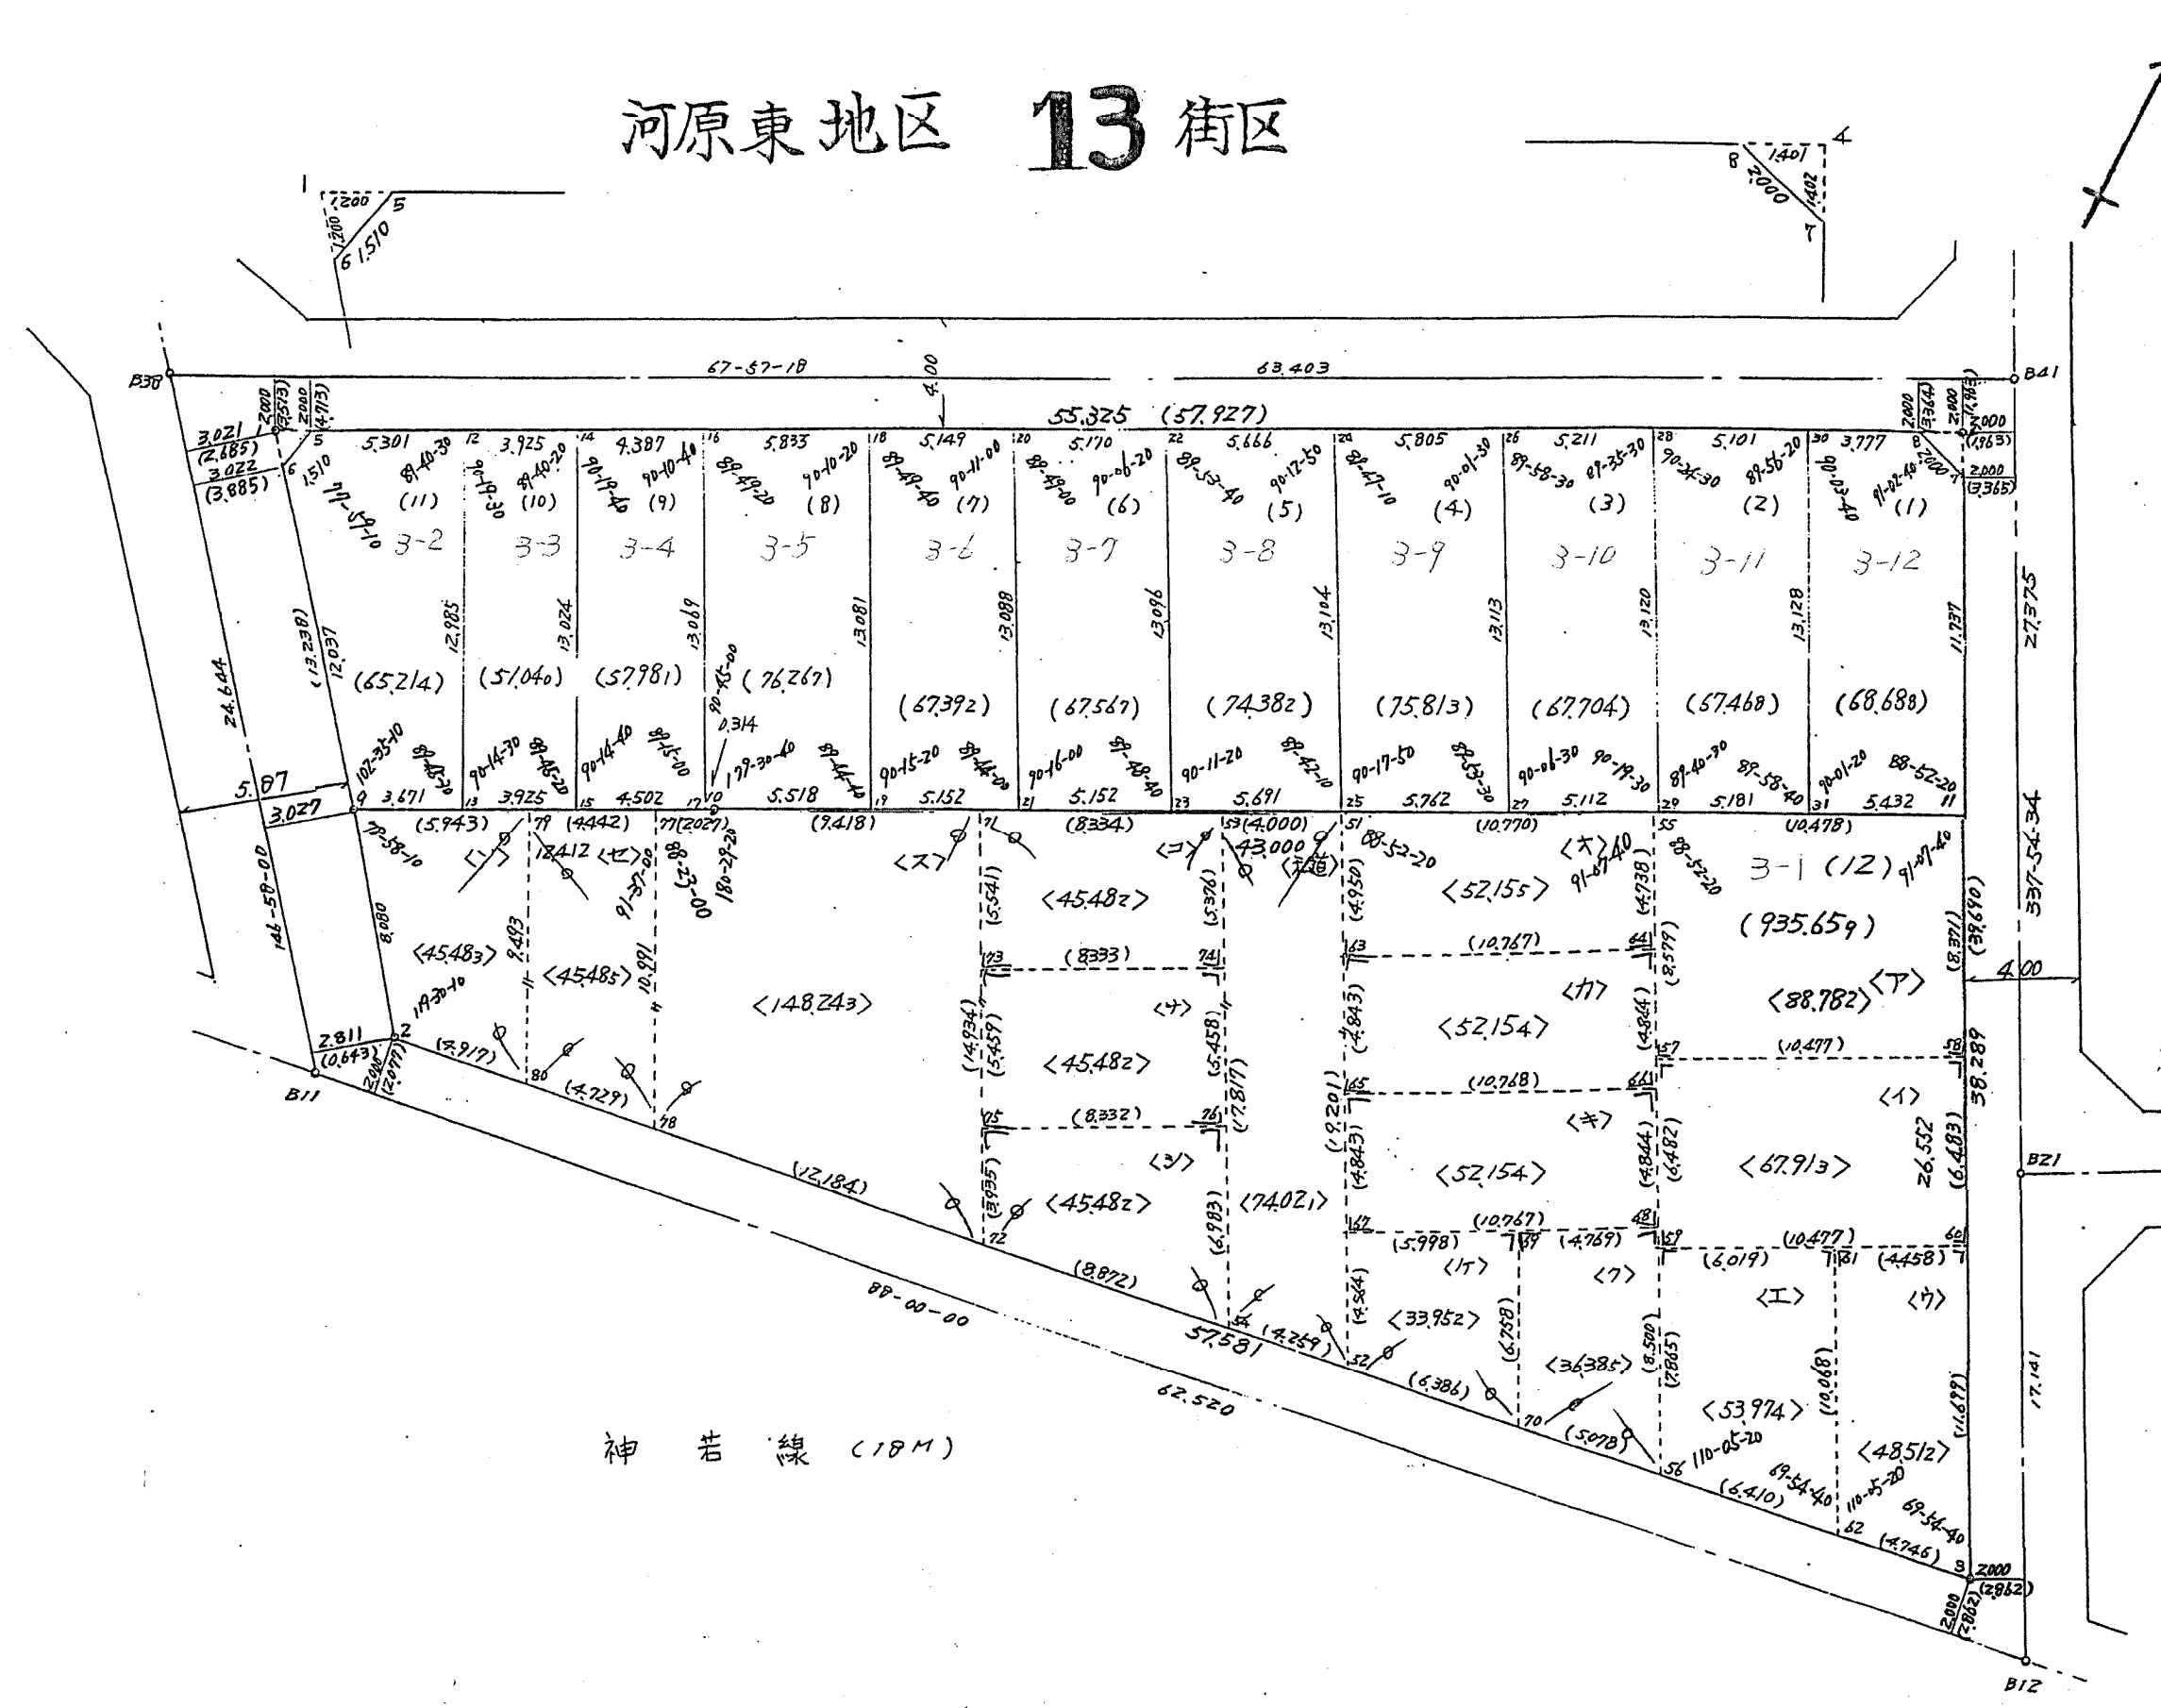

13