


兵庫地区 五郎池換地区 77 街区画地確定測量原図

地番区域 神戸市兵庫区 番号 縮尺 1:250 平面直角座標系 第 V 作成年月日 平成 24 年 1 月 24 日

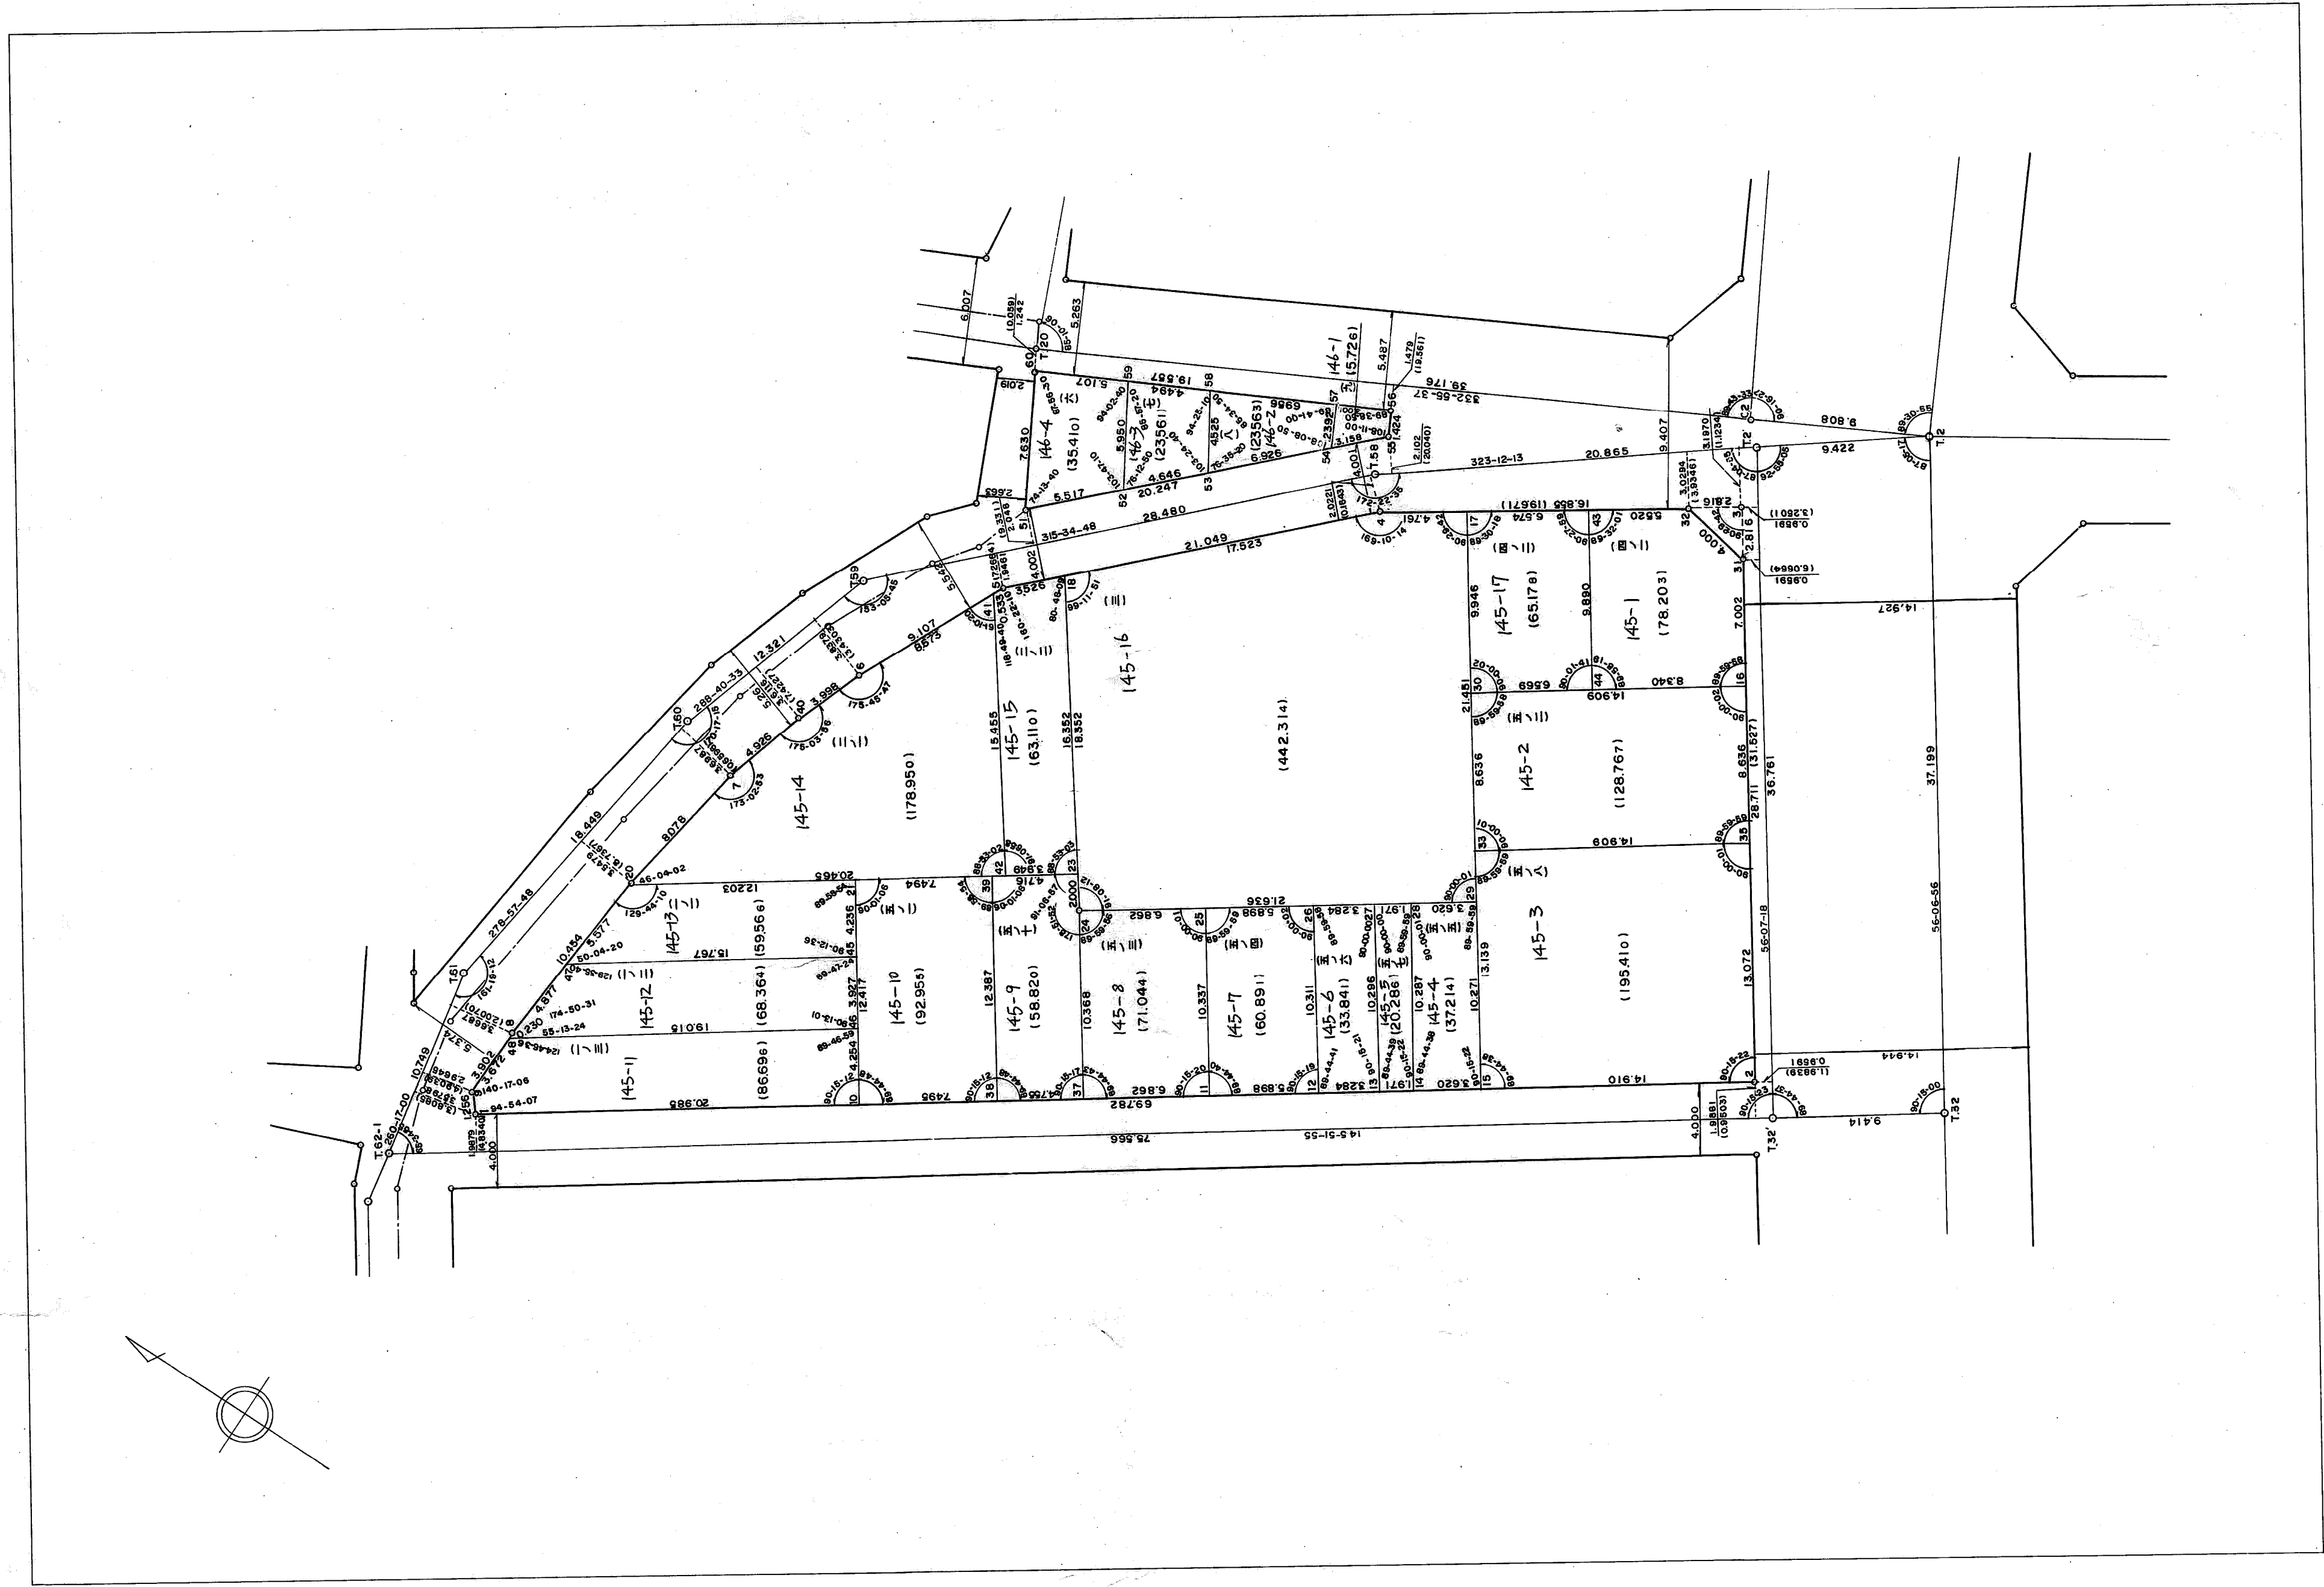

取扱注意

この資料は、土地区画整理事業に伴う換地処分時の測量成果（日本測地系）ですので、あくまで参考資料として取り扱ってください。