


下 沢 換 地 区 40, 41 街 区 画 地 確 定 測 量 原 図

地 番 区 域	神戸市兵庫区	番 号		縮 尺	1:250	平面直角座標系の名称又は記号	第 Ⅶ	作 成 年 月 日	昭和 年 月 日
---------	--------	-----	--	-----	-------	----------------	-----	-----------	----------

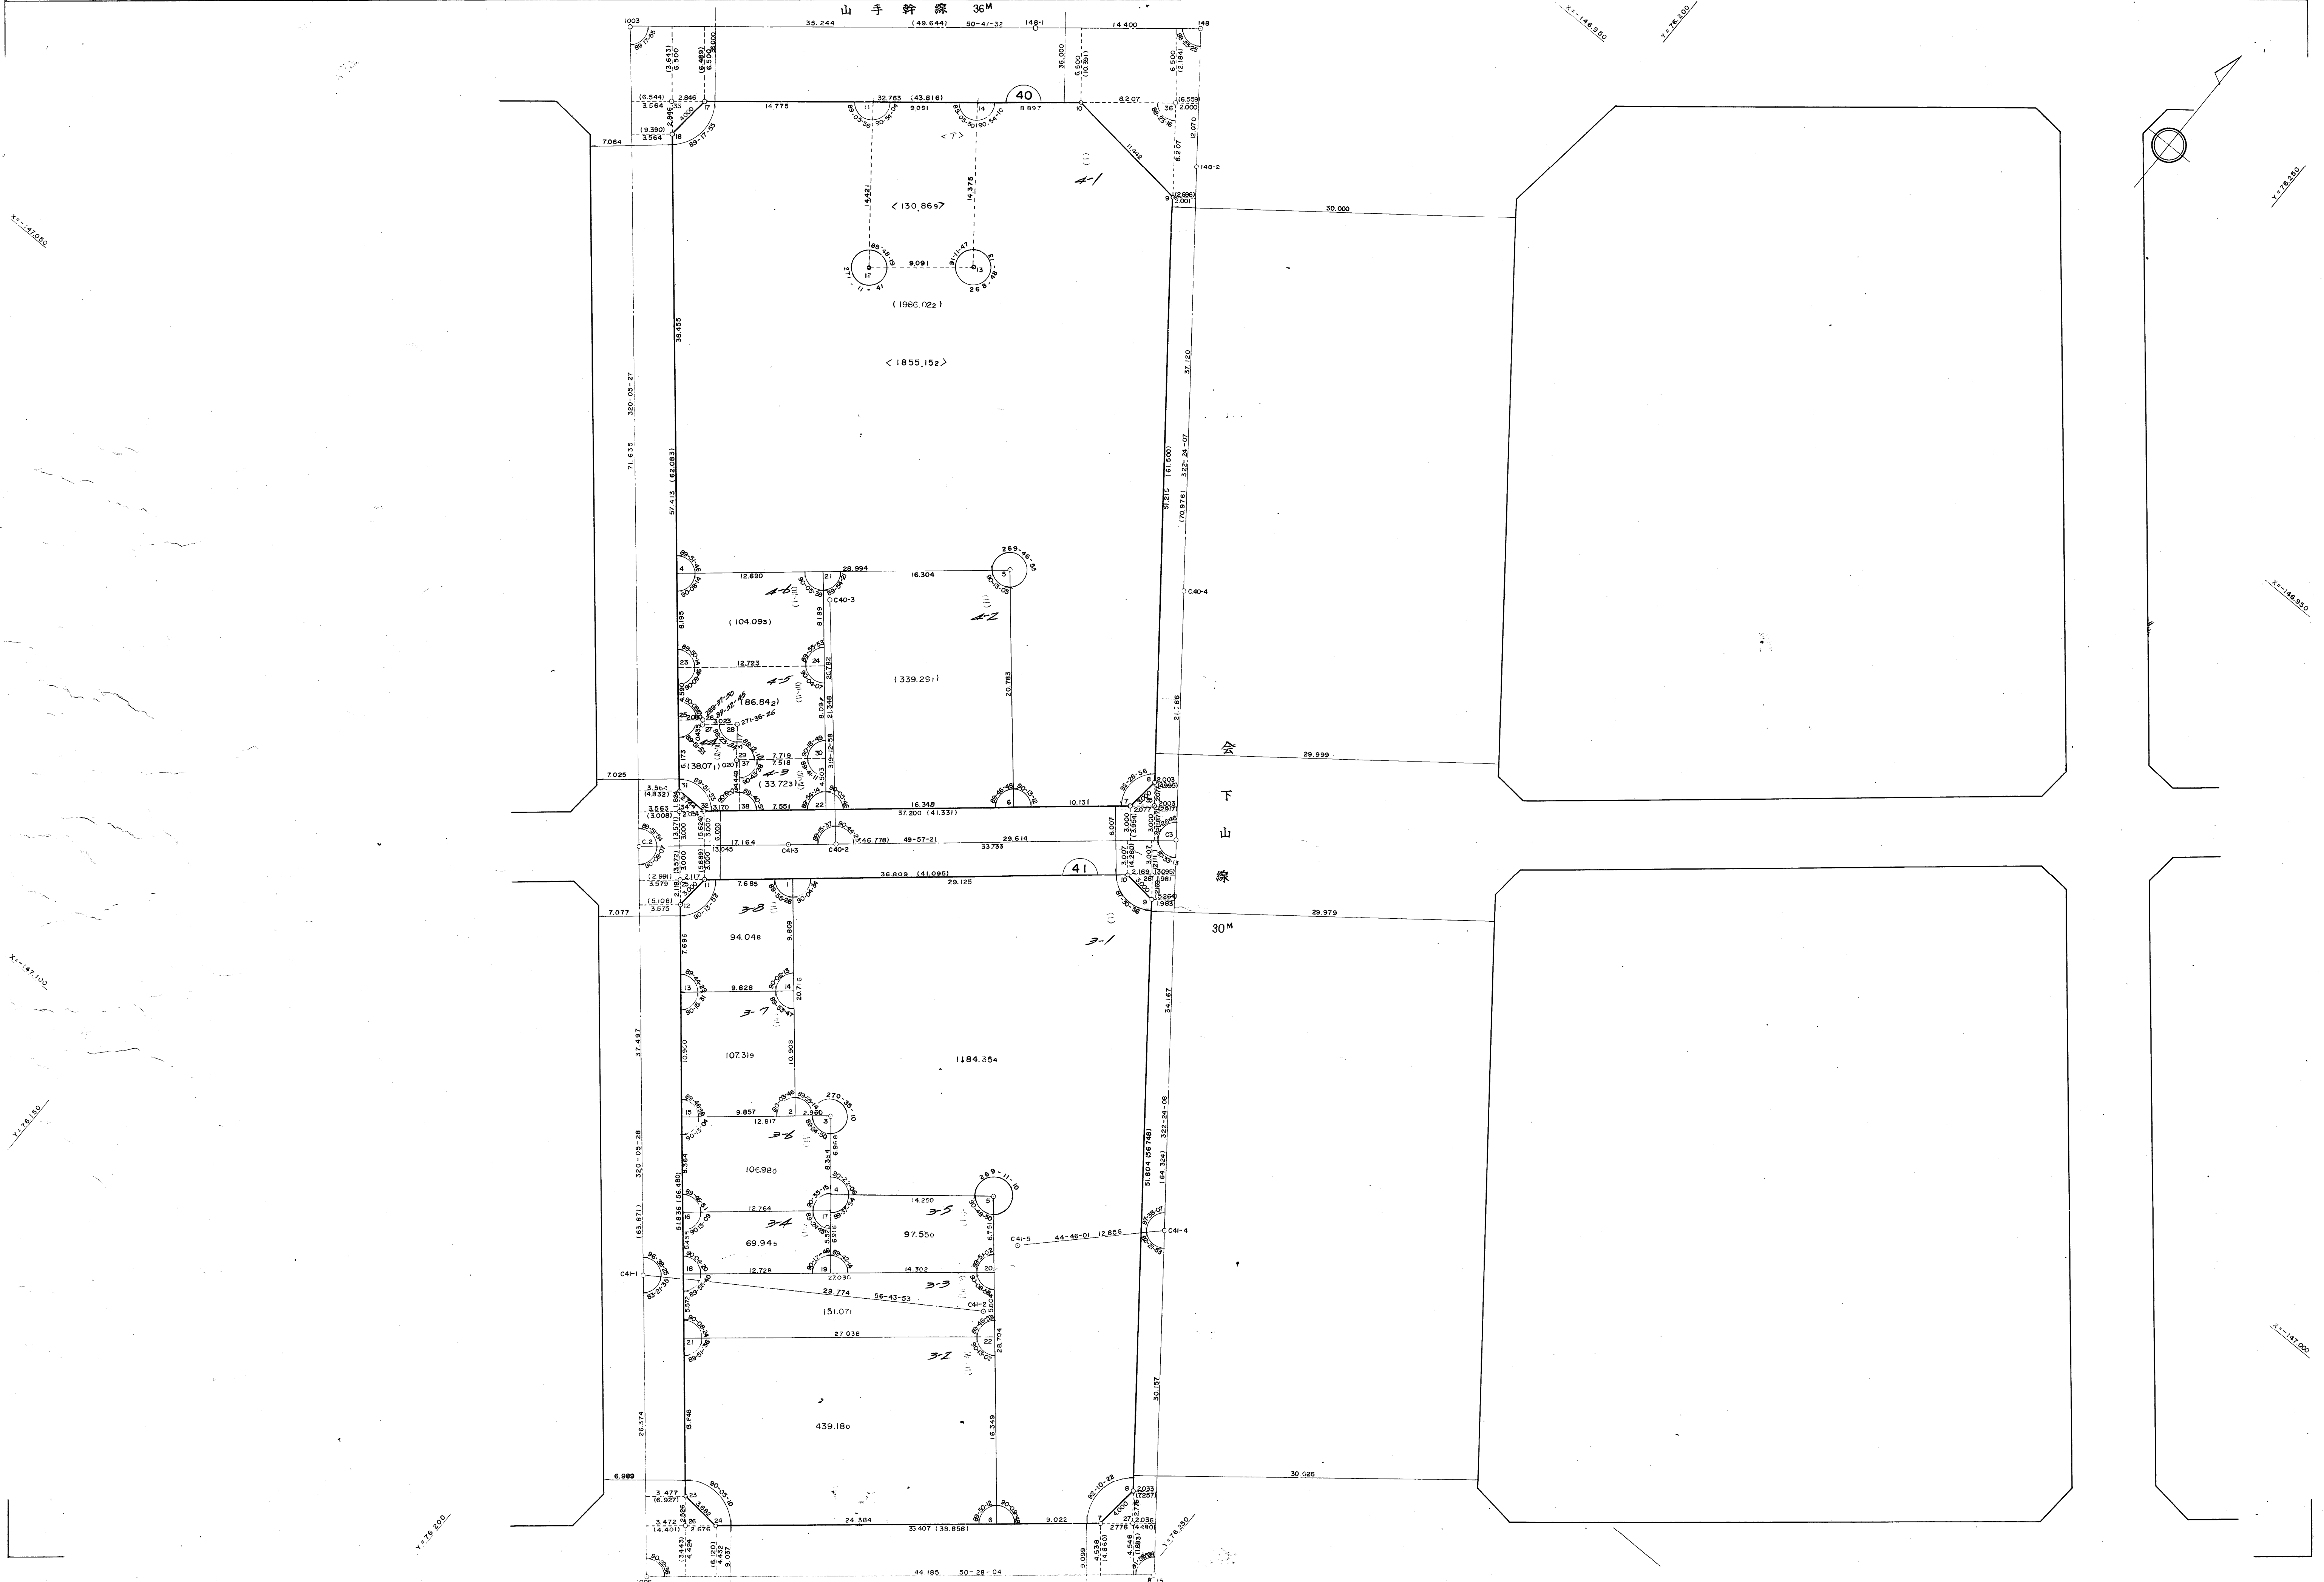

取扱注意
この資料は、土地区画整理事業に伴う換地処分時の測量
成果（日本測地系）ですので、あくまで参考資料として
取り扱ってください。