

生田地区生田神社換地区 5 | 街区画地確定測量原図

地番区域 神戸市中央区下山手通2丁目


番号

縮尺 1:250

平面直角座標系

第V作成年 川川

昭和59年2月24日

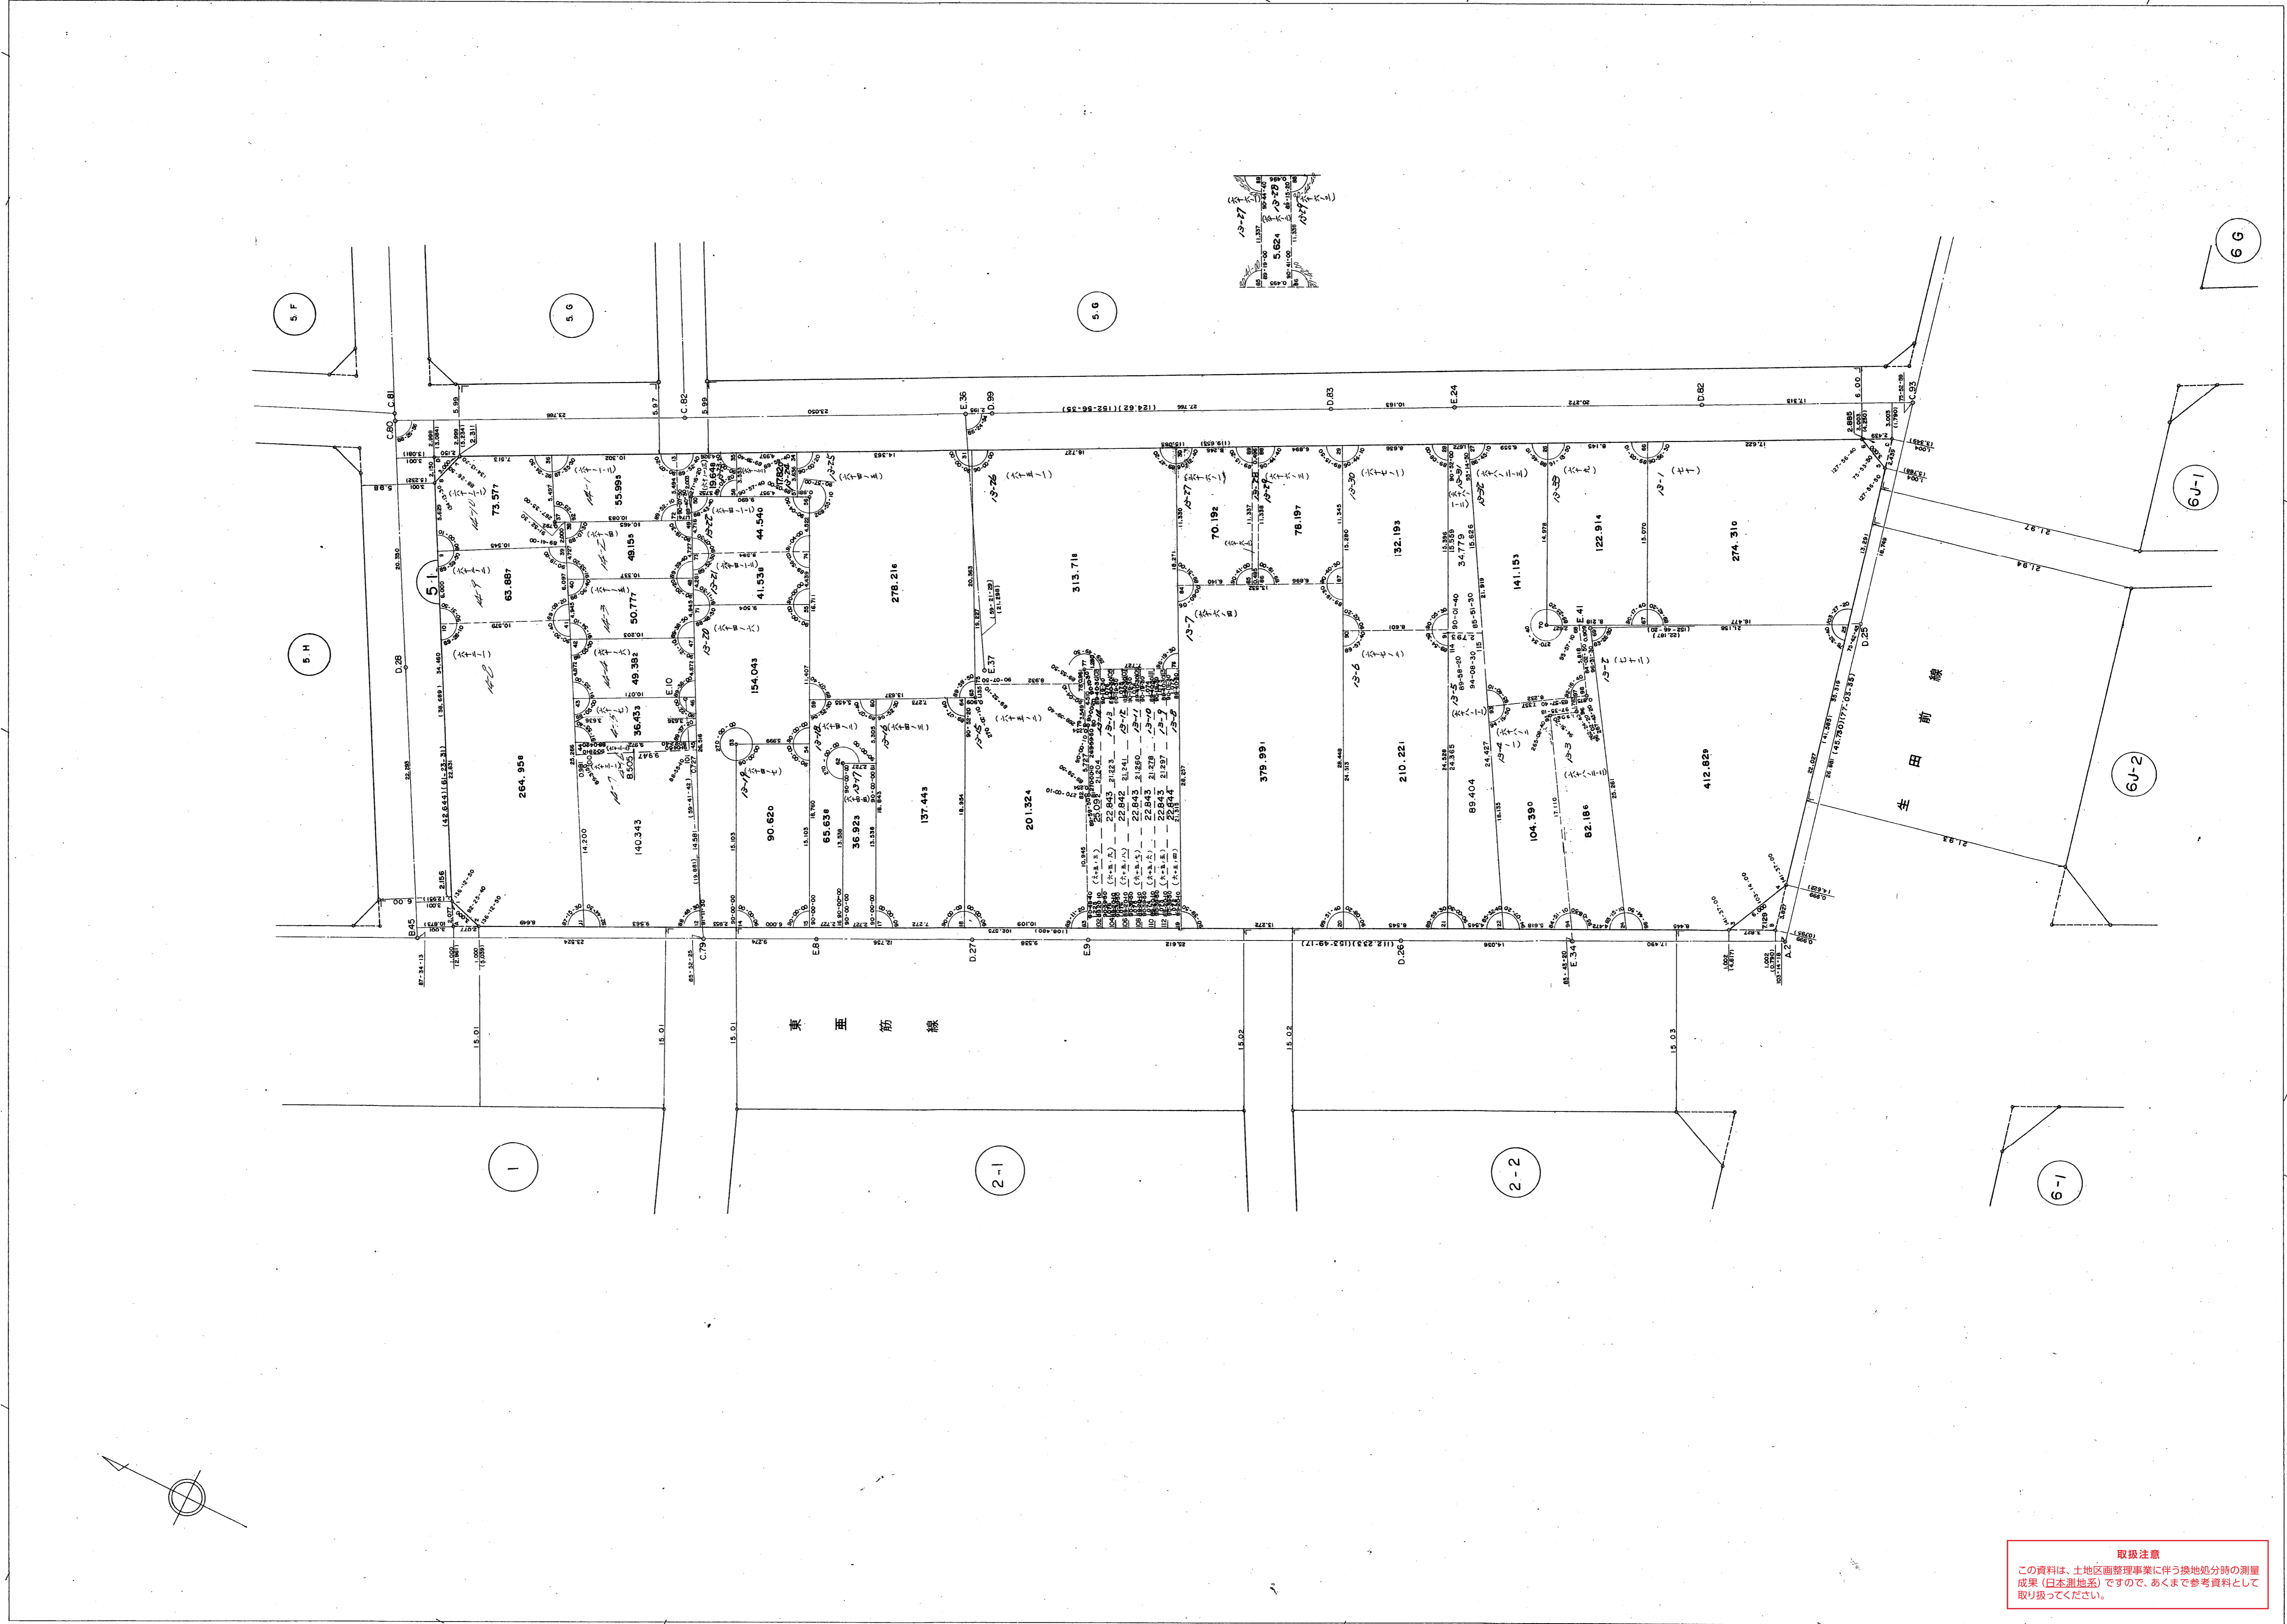

取扱注意
この資料は、土地区画整理事業に伴う換地処分時の測量成果（日本測地系）ですので、あくまで参考資料として取り扱ってください。