
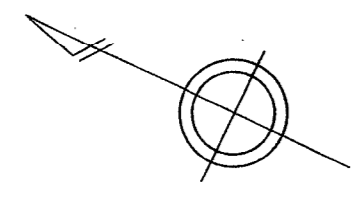


# 生田地区花 限換地区 60 街区画地確定測量原図

換番区域 神戸市中央区下山手通8丁目 番号 縮尺 1:250 平面直角座標系 第V 作成年月日 昭和60年3月 日

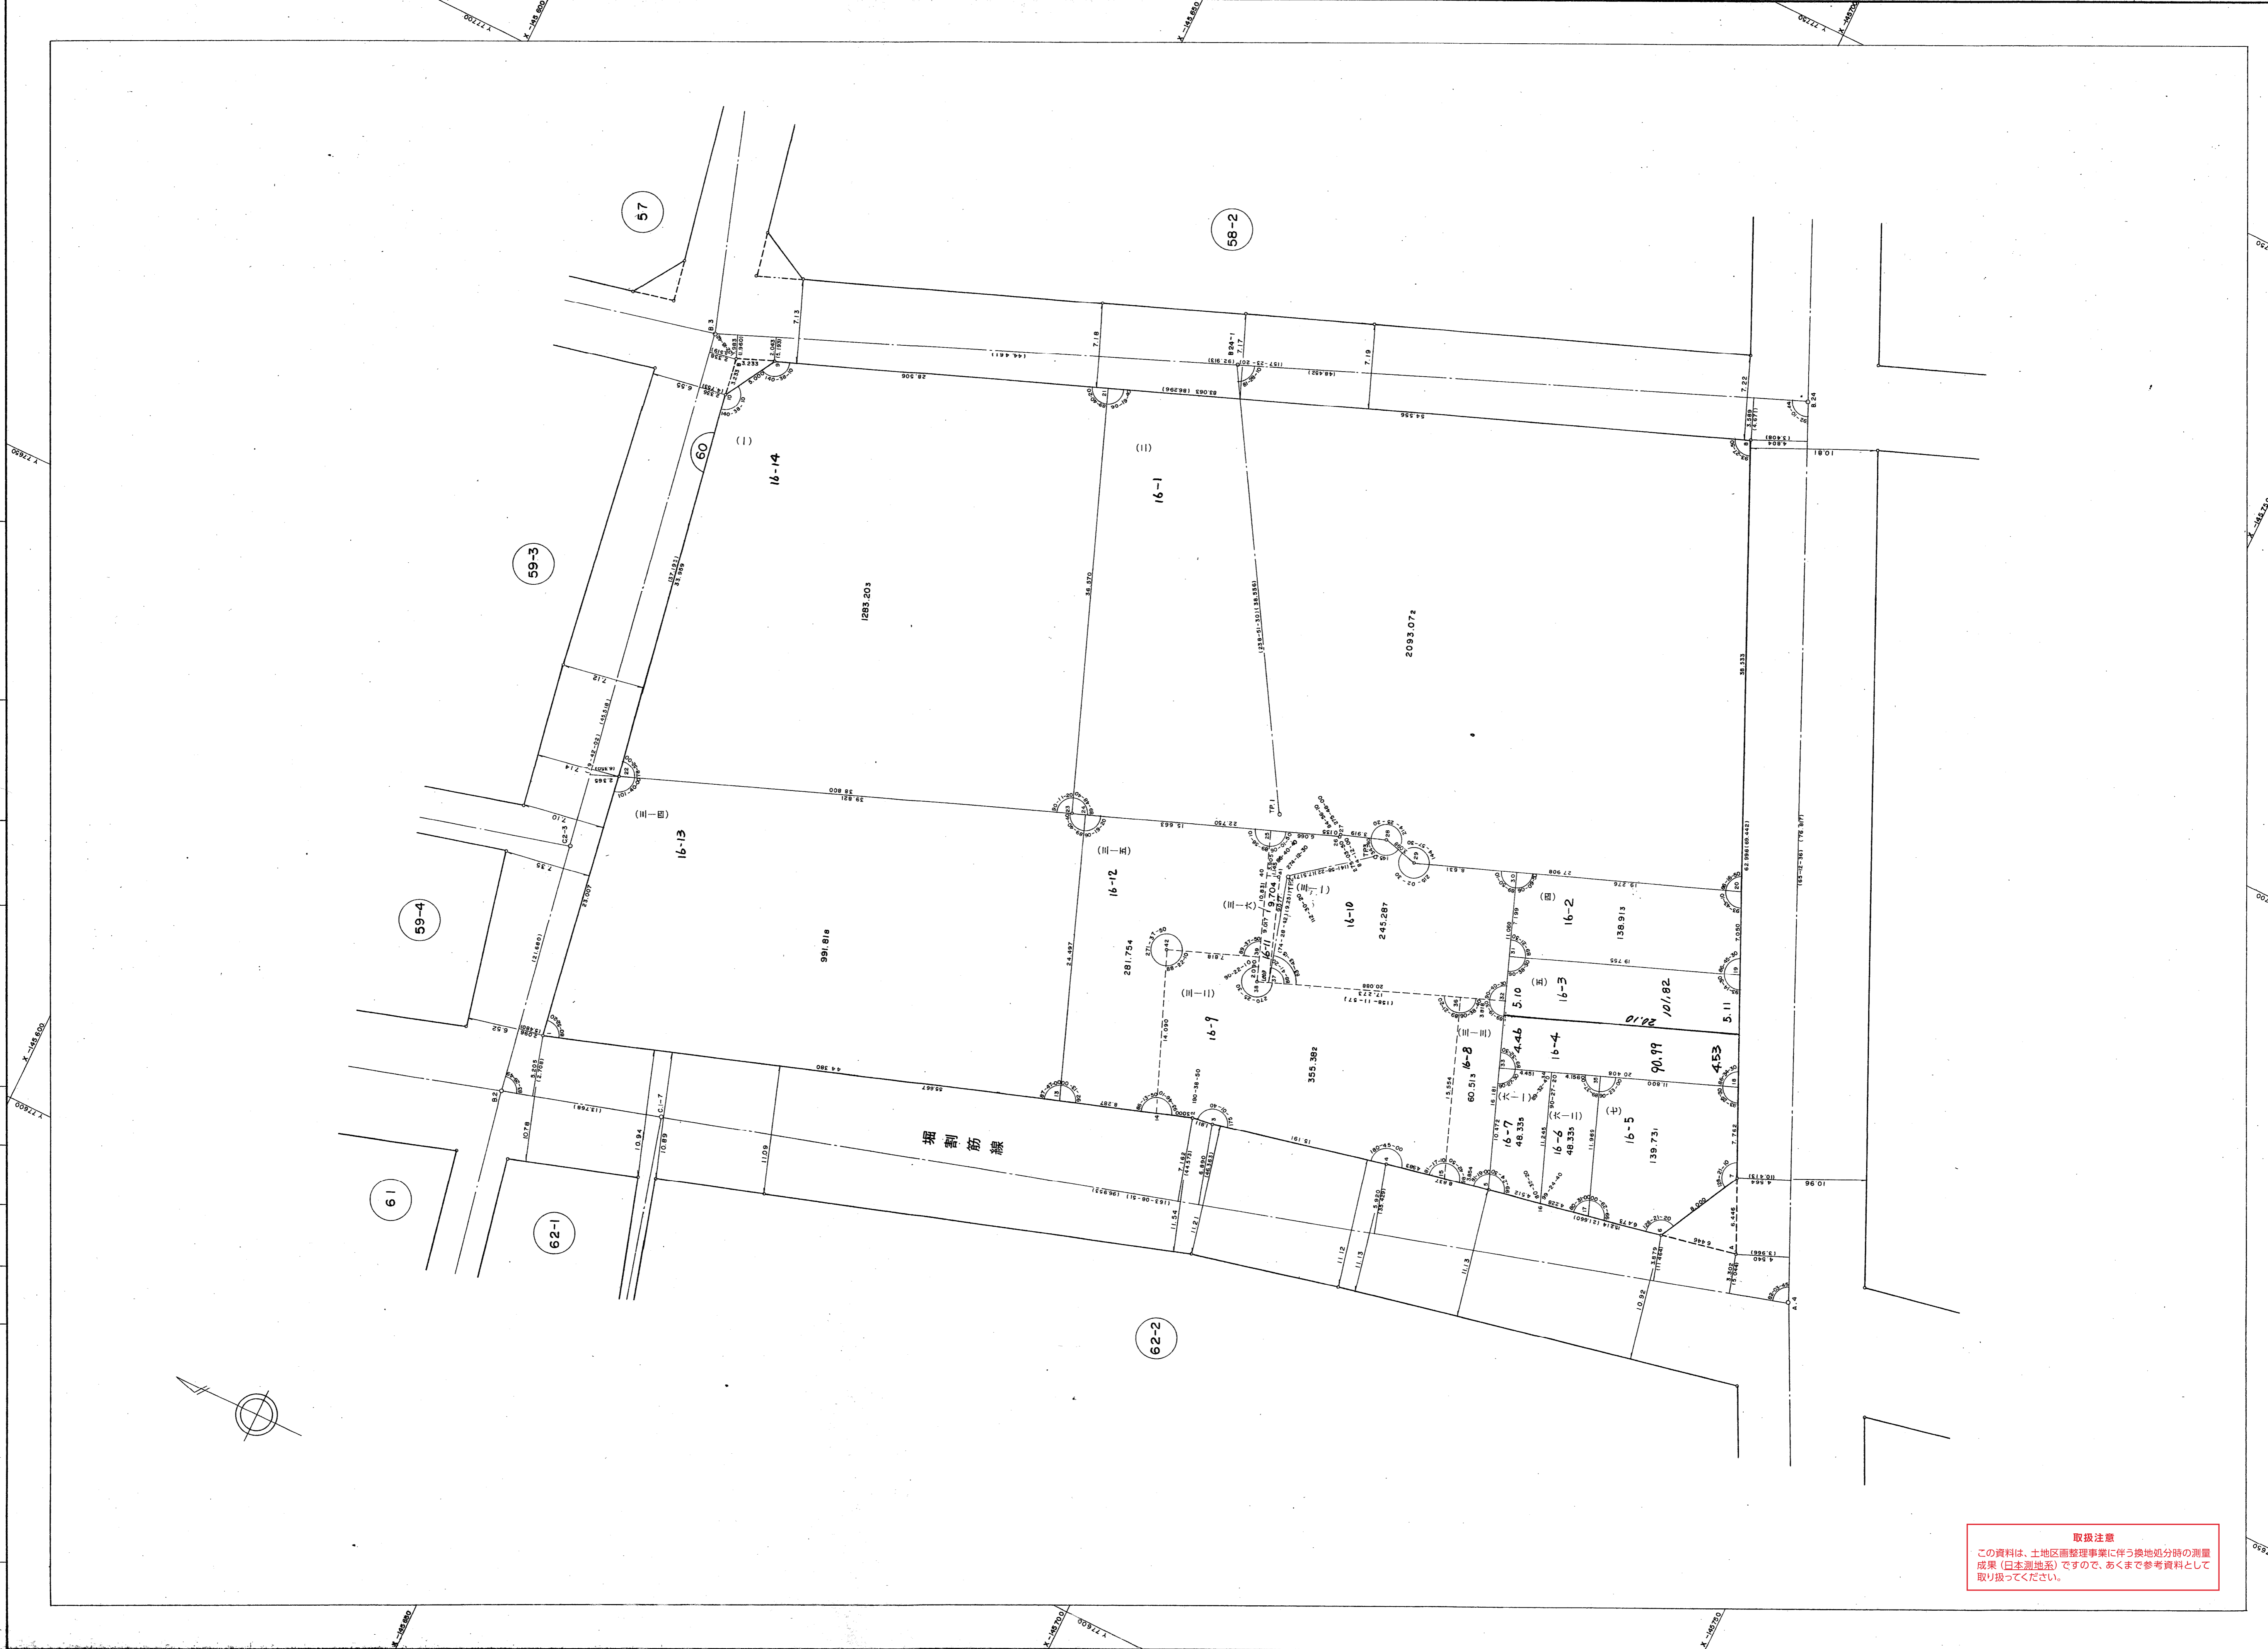

**取扱注意**  
 この資料は、土地区画整理事業に伴う換地処分時の測量  
 成果（日本測地系）ですので、あくまで参考資料として  
 取り扱ってください。