


兵庫地区永沢換地区その24.5 街区画地確定測量原図

地番区域	神戸市兵庫区永沢町	番号	縮尺	1:250	平面直角座標系の名称又は記号	第 V	作成年月日	昭和61年 3月 25日
------	-----------	----	----	-------	----------------	-----	-------	--------------

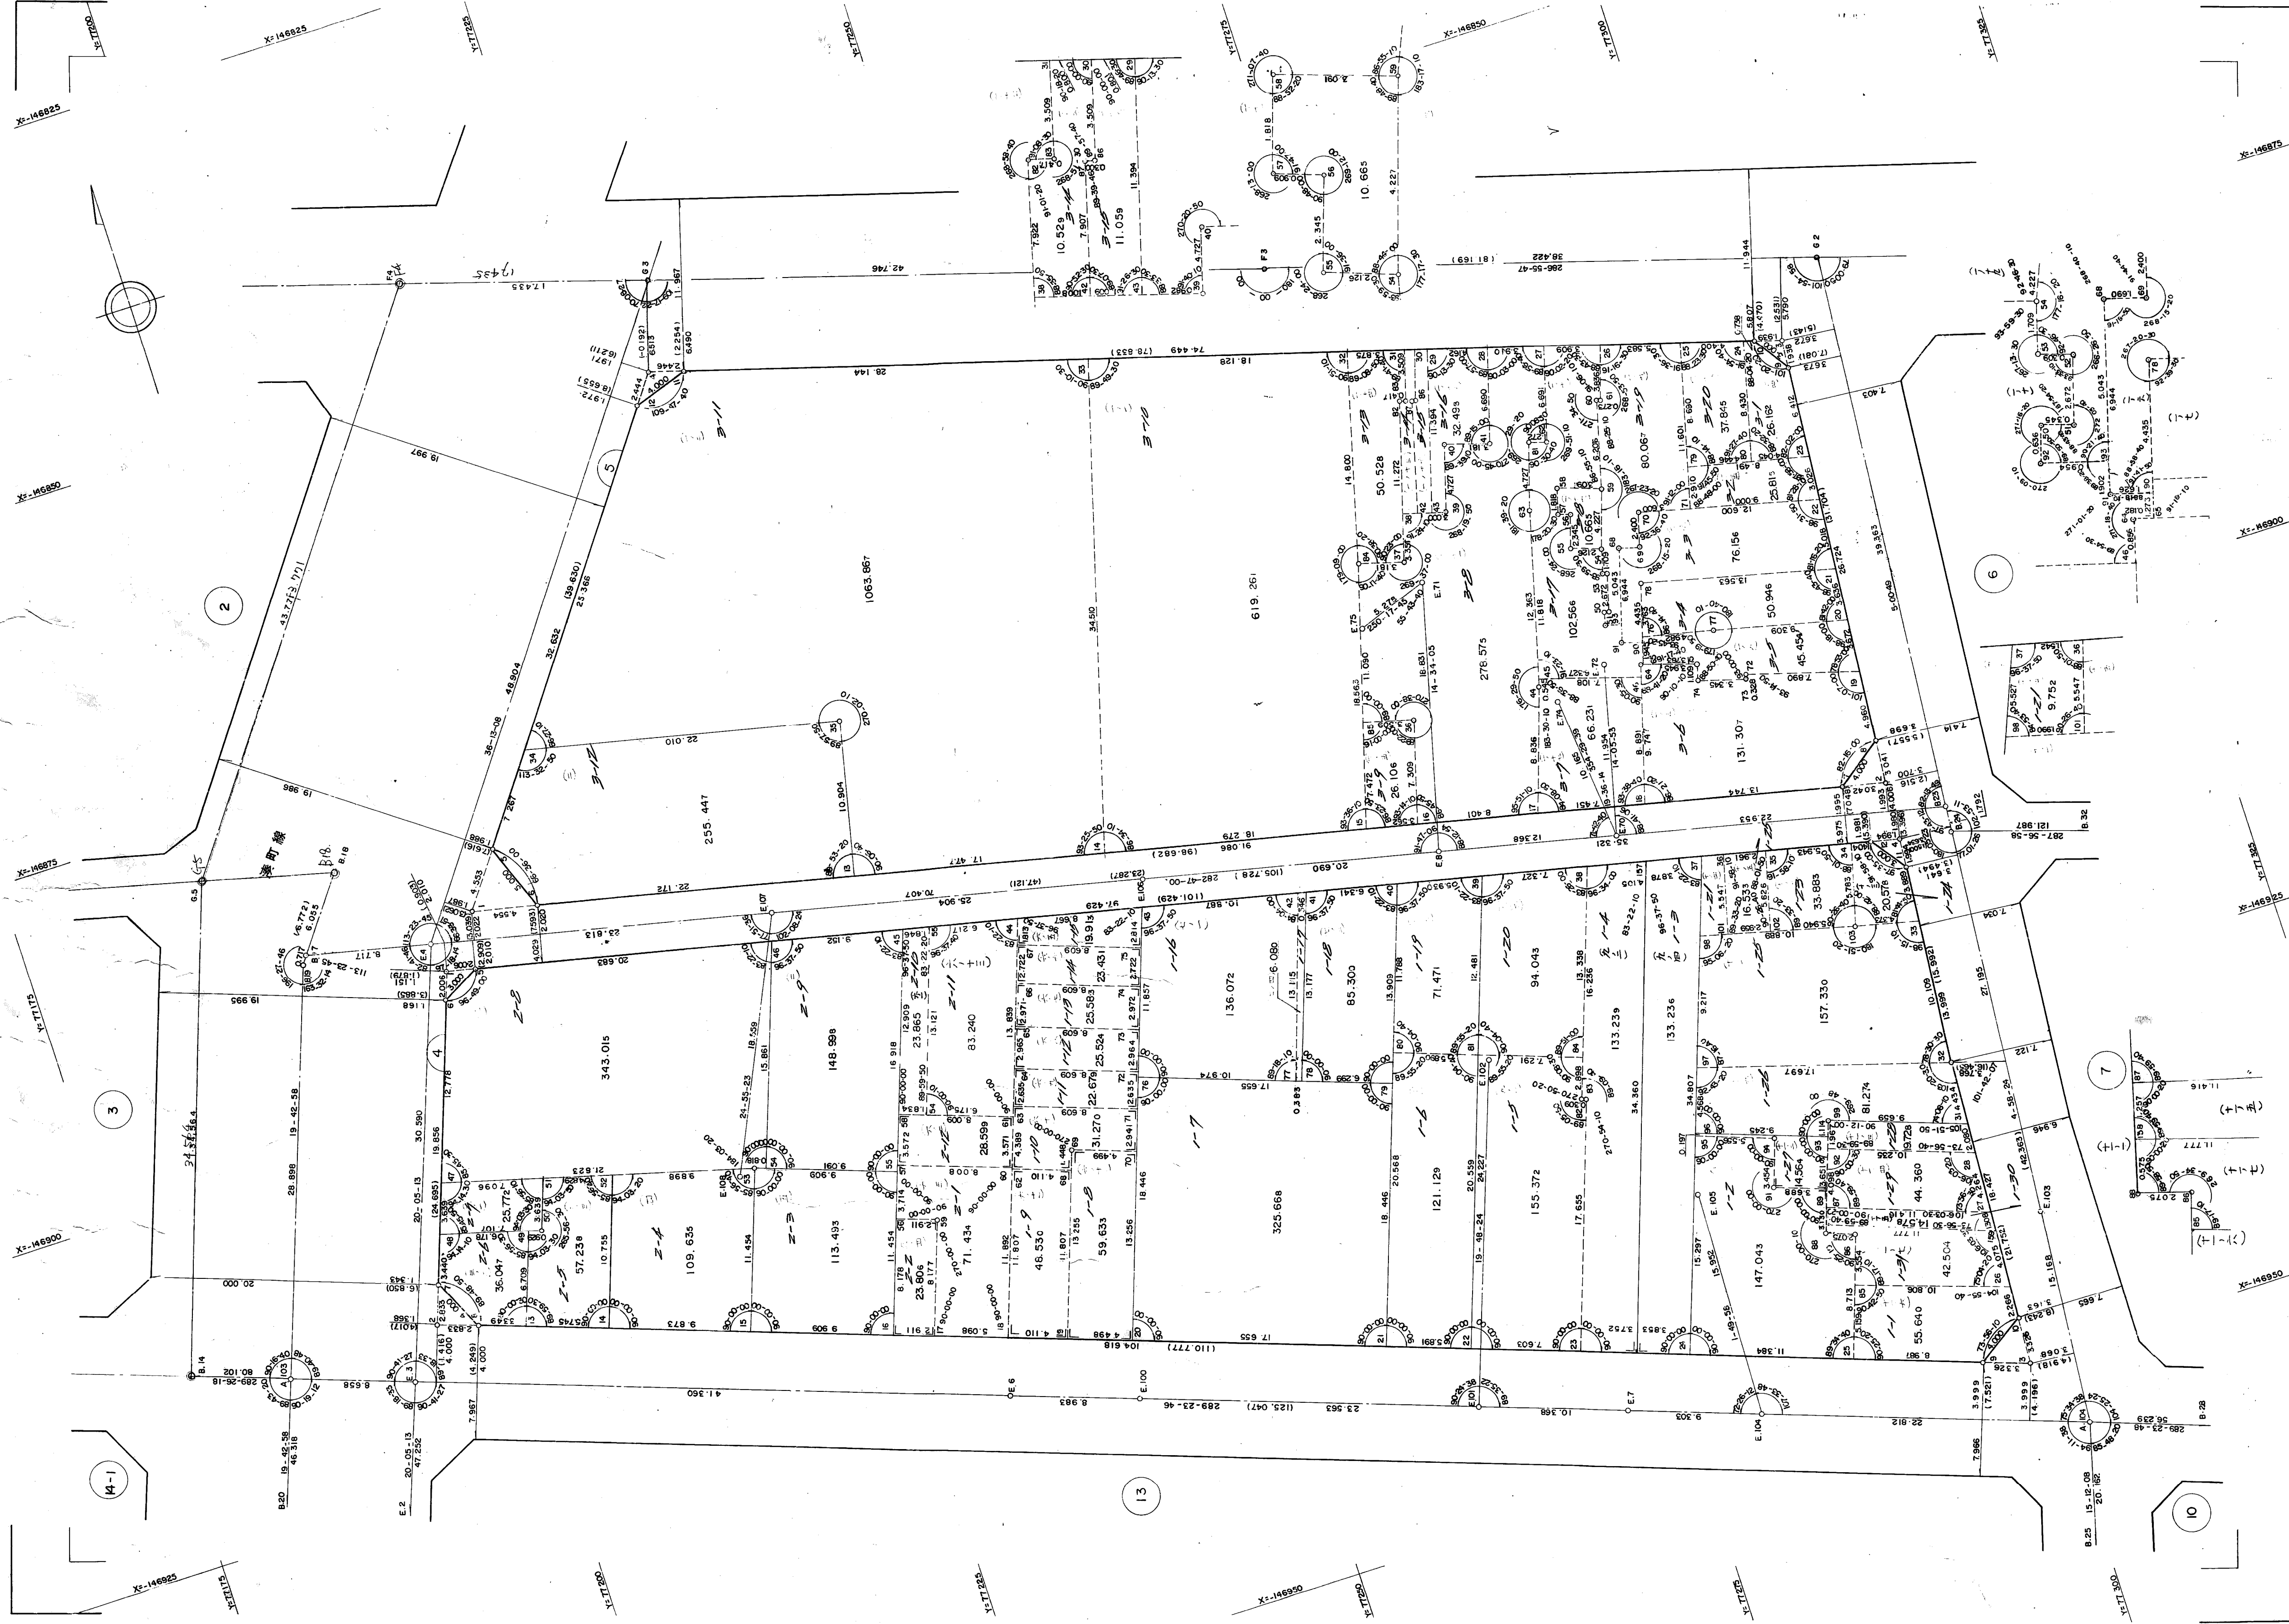

取扱注意
この資料は、土地区画整理事業に伴う換地処分時の測量
成果（日本測地系）ですので、あくまで参考資料として
取り扱ってください。