

確定測量原図その2 6.7 街区画地確定測量原図

昭和61年3月25日

第 V


作成年月日

縮尺 1:250

番号

地番区域 神戸市兵庫区永沢町

平面直角座標系の名称又は記号

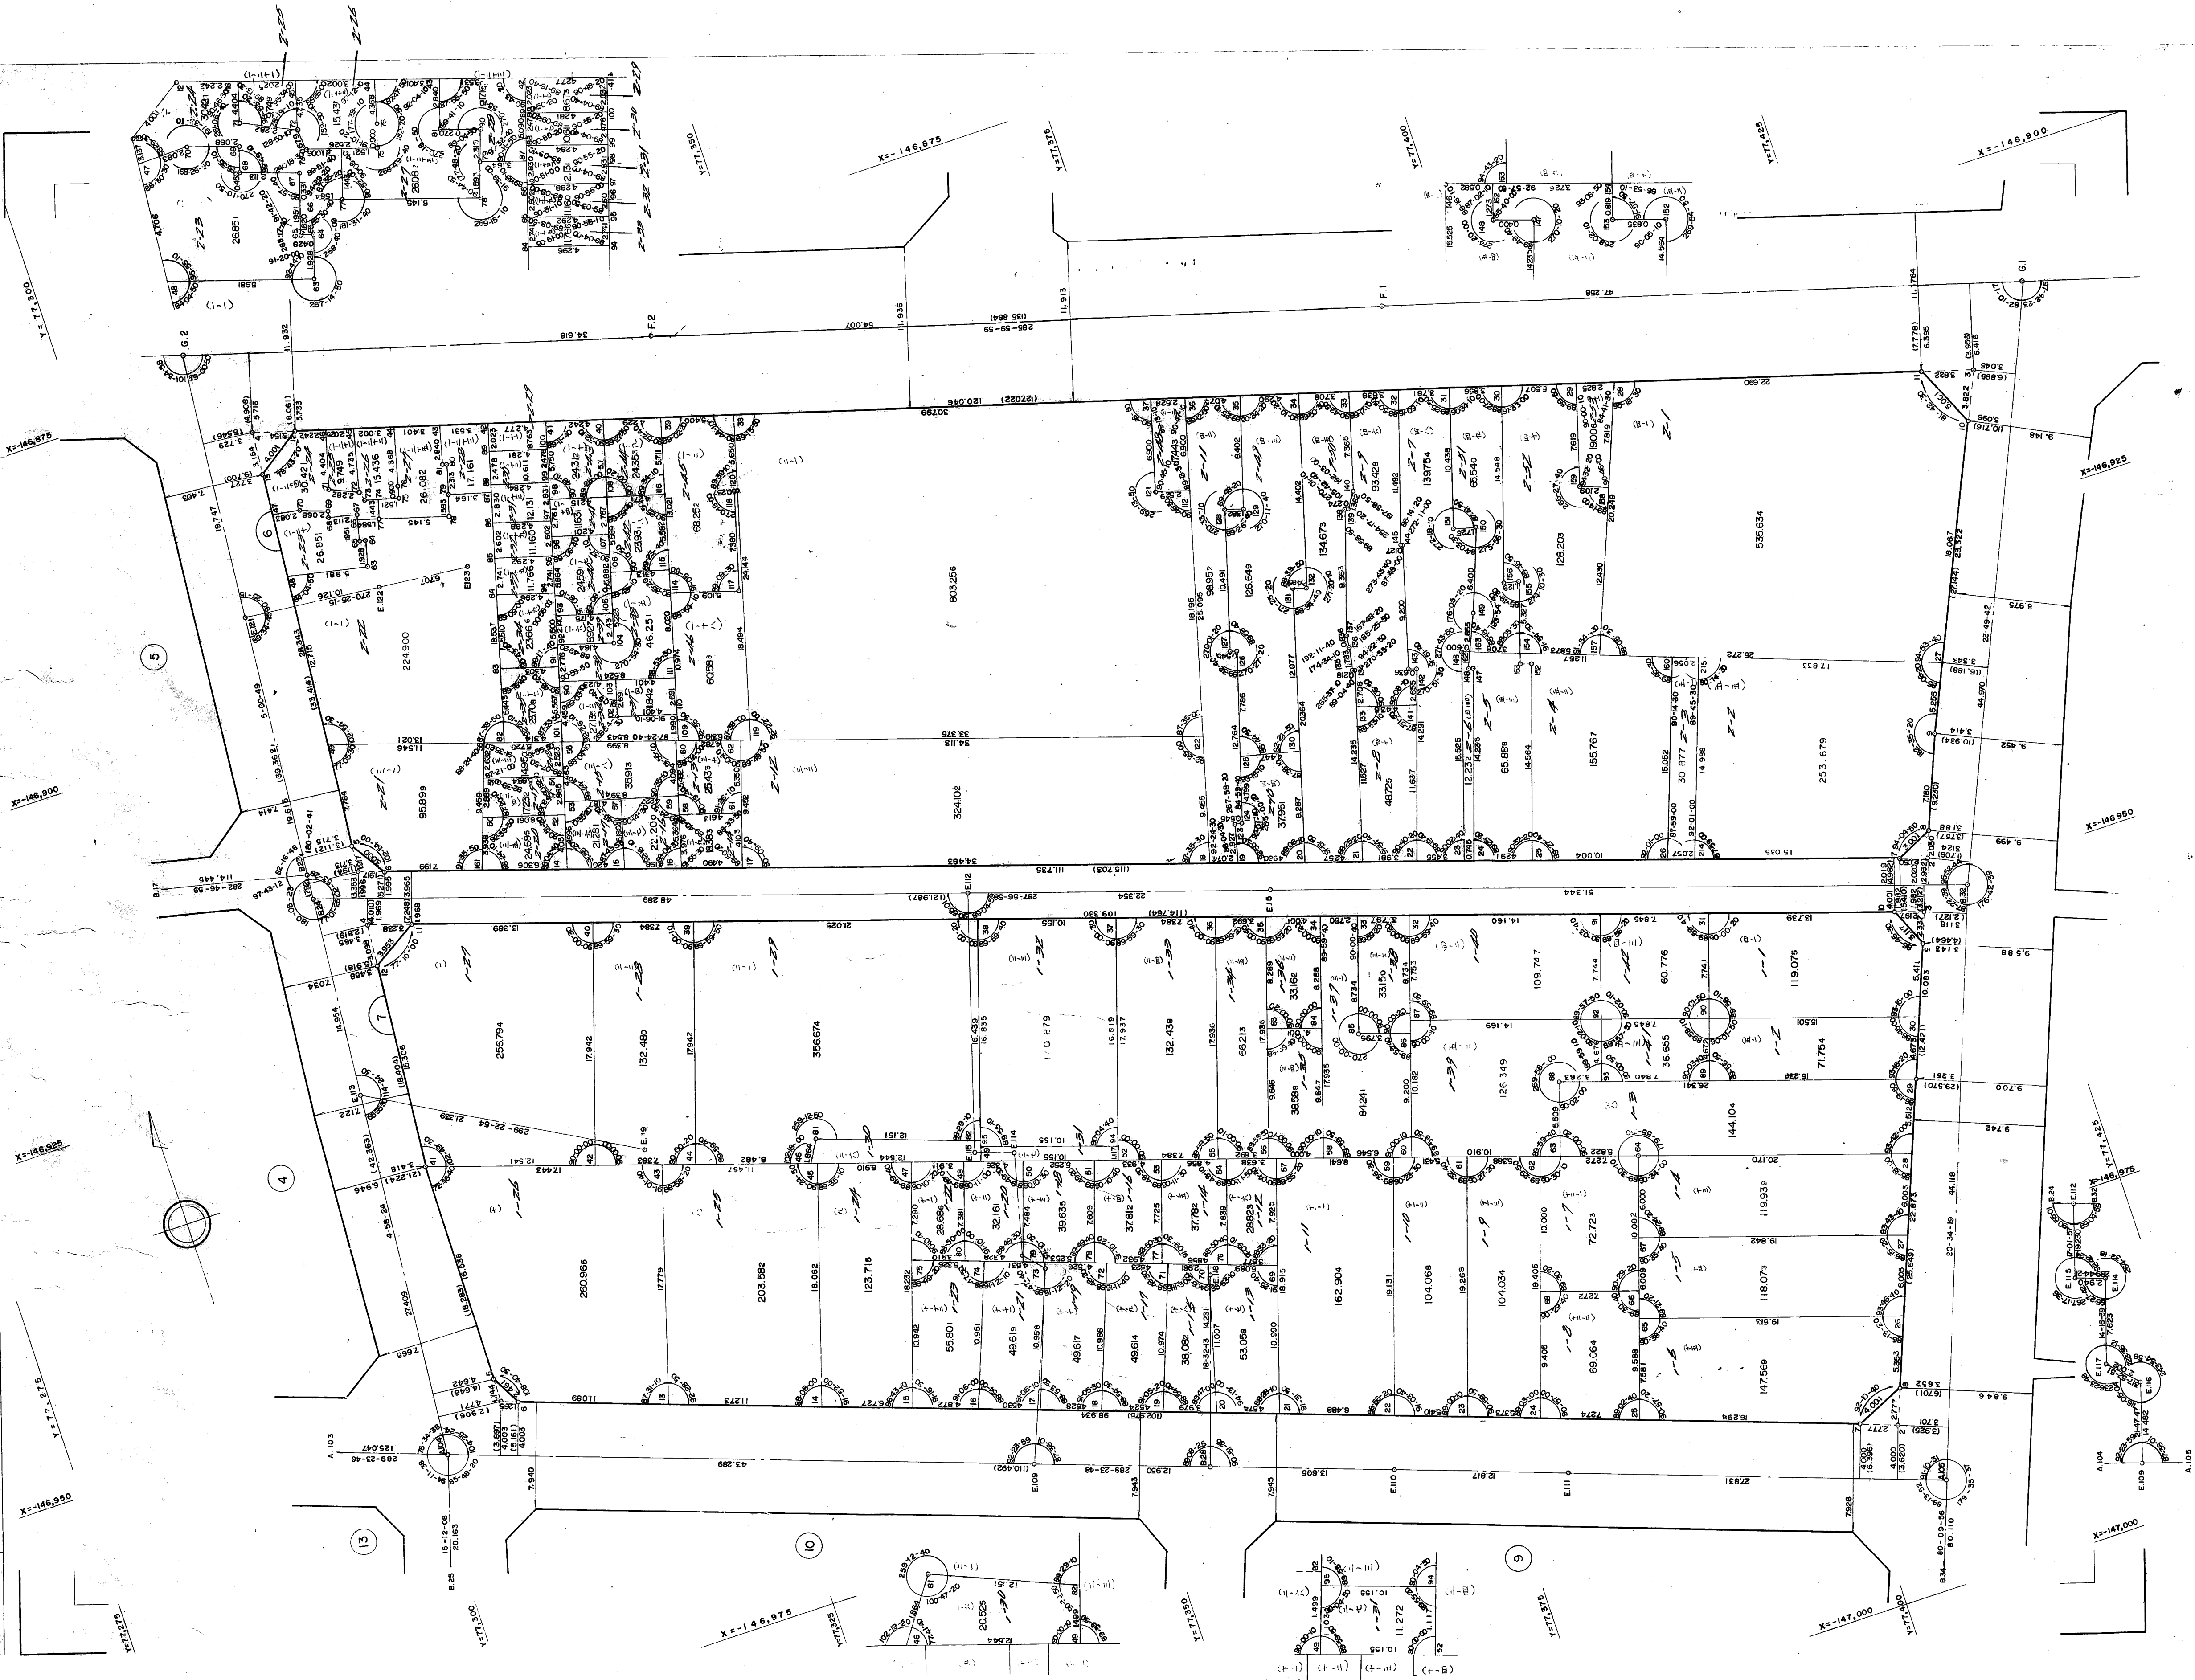

取扱注意
この資料は、土地区画整理事業に伴う換地処分時の測量
成果（日本測地系）ですので、あくまで参考資料として
取り扱ってください。