


葺合地区吾妻換地区 1B 街区 確定測量原図

地番区域 神戸市中央区東雲通2丁目 番号 2 縮尺 1:250 平面直角座標系 第 V 作成年月日 平成8年9月 日

取扱注意
この資料は、土地整理事業に伴う換地処分測量
成果(日本測地院)ですので、あくまで参考資料として
取り扱ってください。

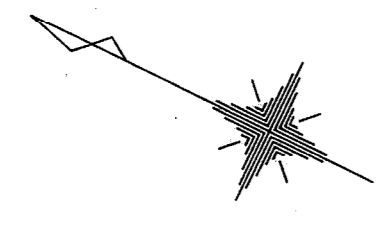

大甲道三宮線 15M

熊内橋線 18M

360 三六
359 三五九
357 三三七

1A

1C

1D

2B

5A-3

5A-4

5A-5

5B

5B-1