

葺合地区吾妻換地区 1C 街区 確定測量原図

地番区域 神戸市中央区葺合通2丁目

番号 3

縮尺 1:250

平面直角座標系


第 V

作成年月日


平成8年9月日

計画機関 神戸市都市計画局

取扱注意
この資料は、土地整理事業に伴う換地処分時の測量成果（日本測地系）ですので、あくまで参考資料として取り扱ってください。

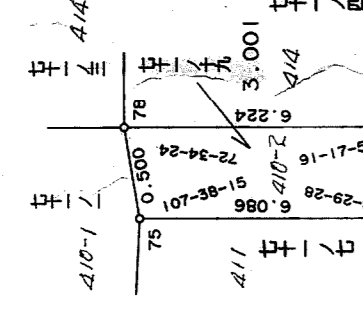


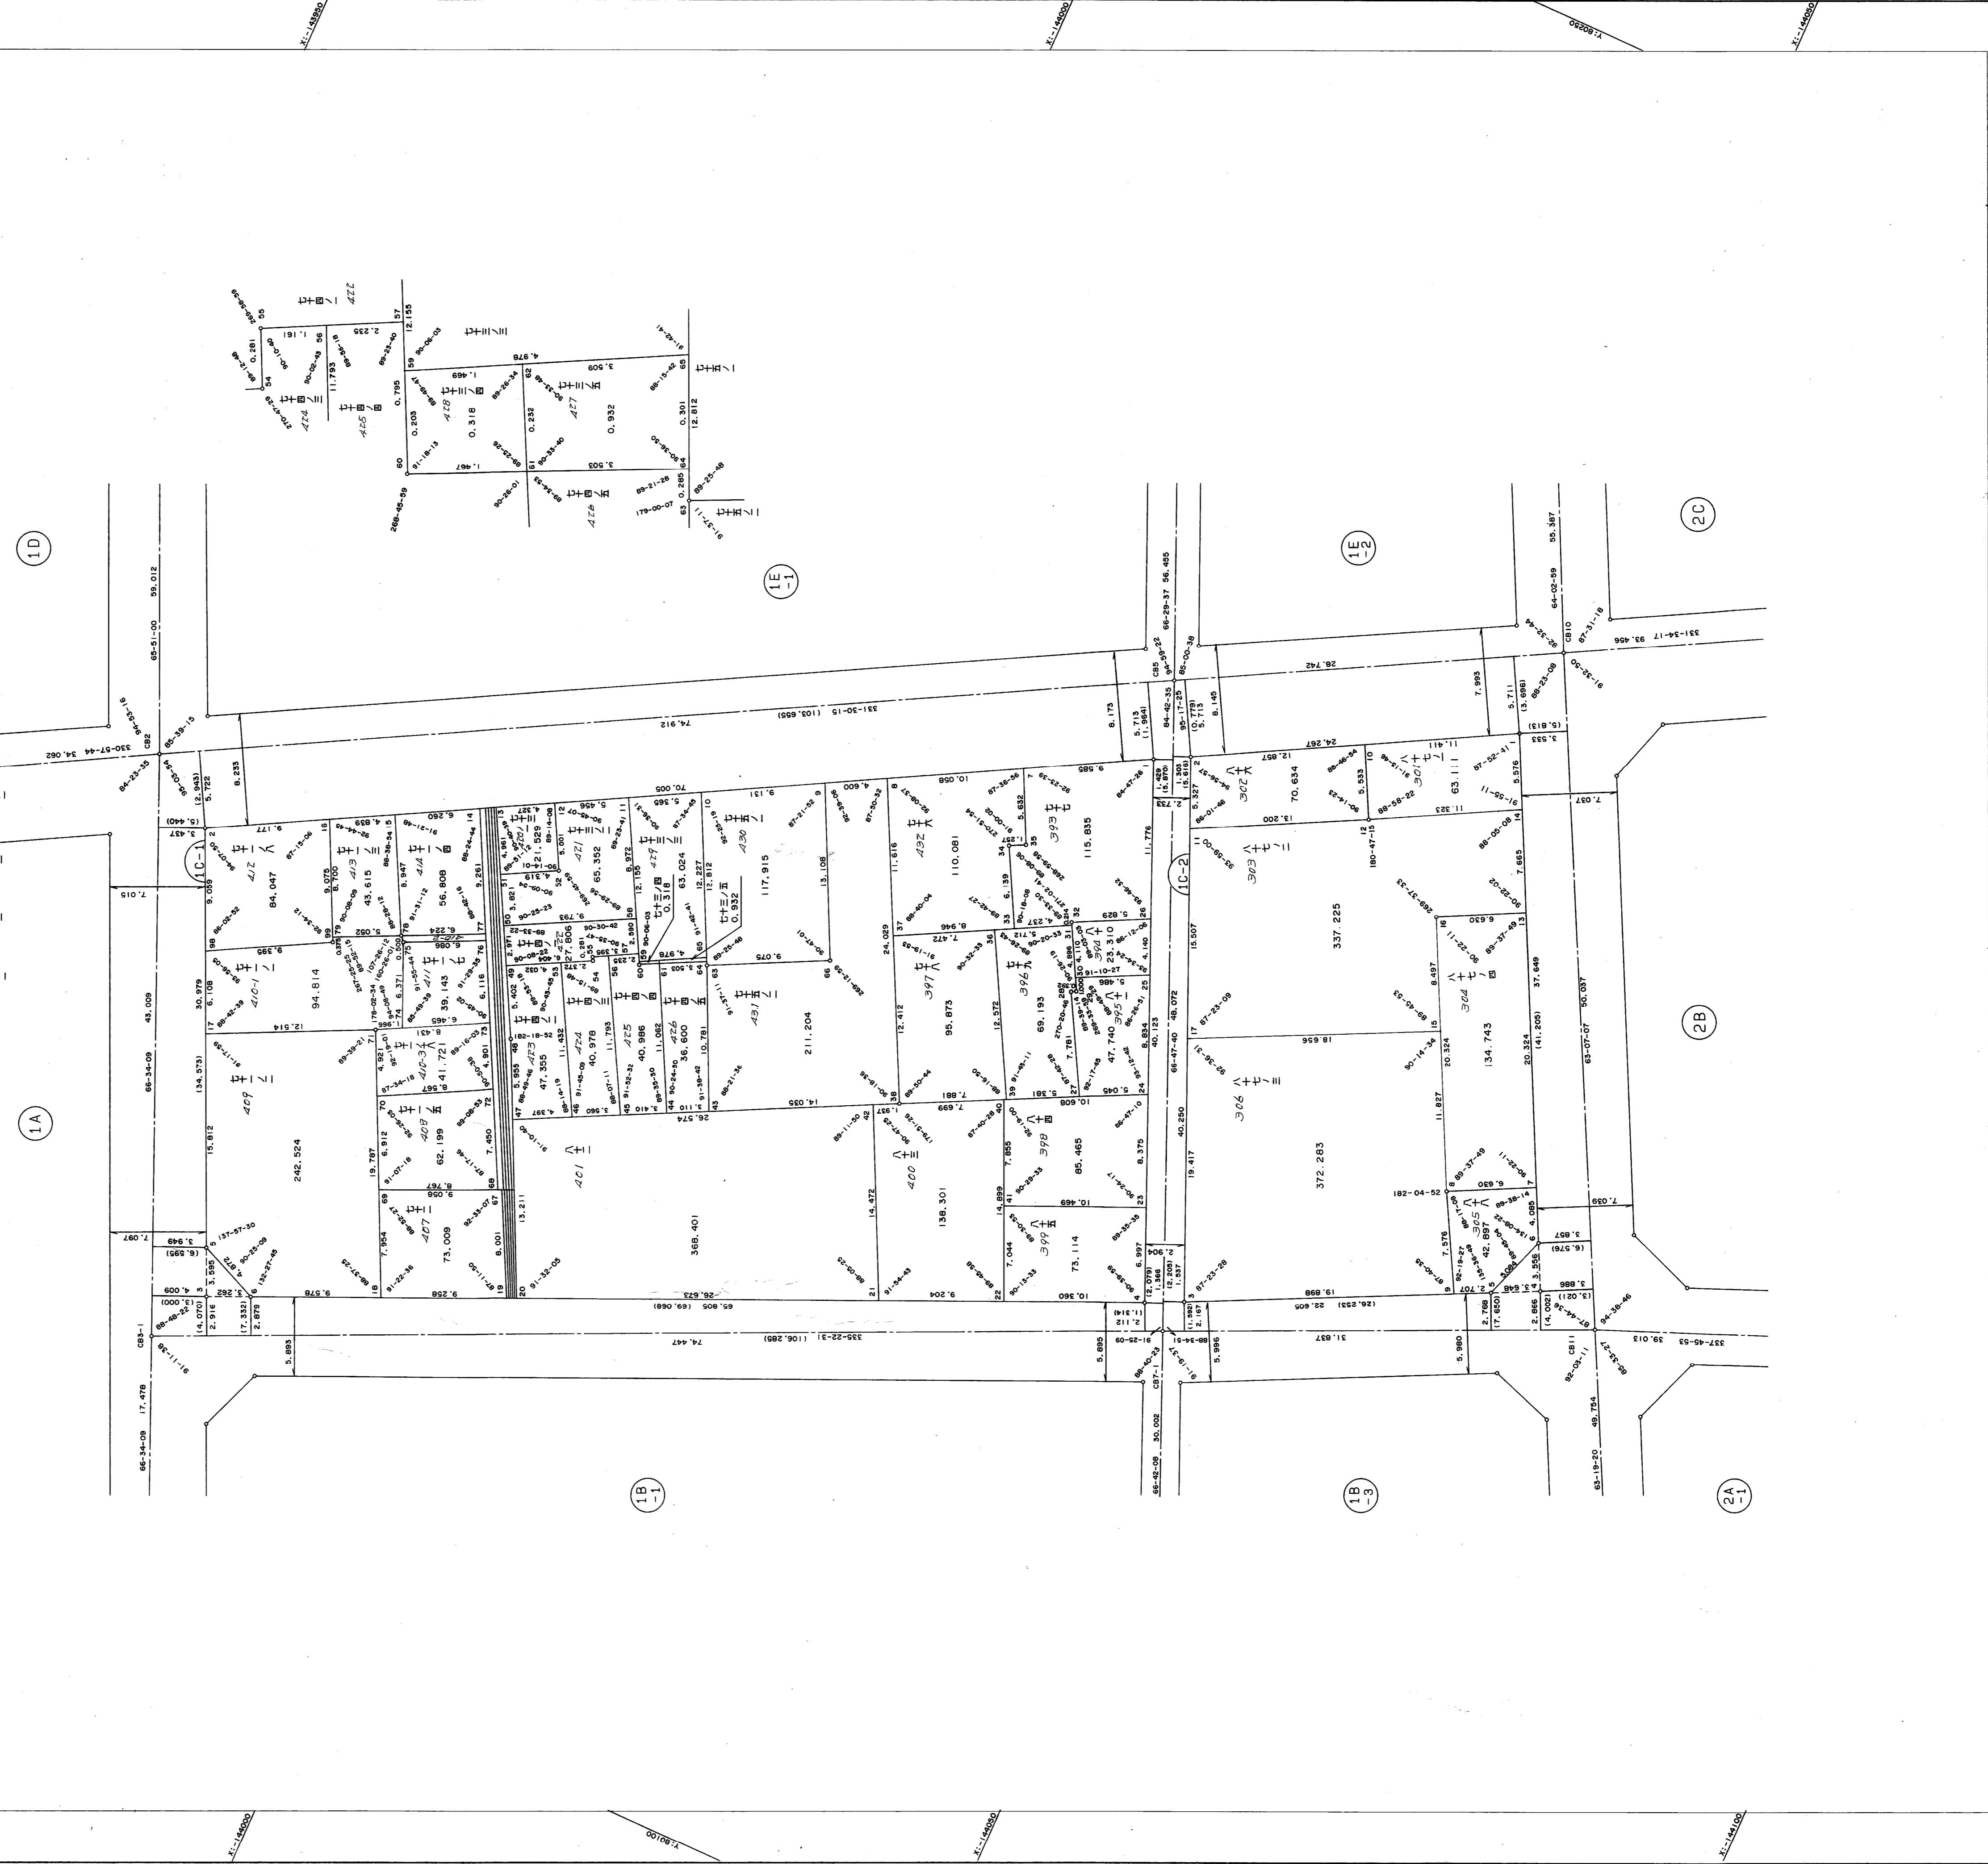

作業機関 昭和株式会社