
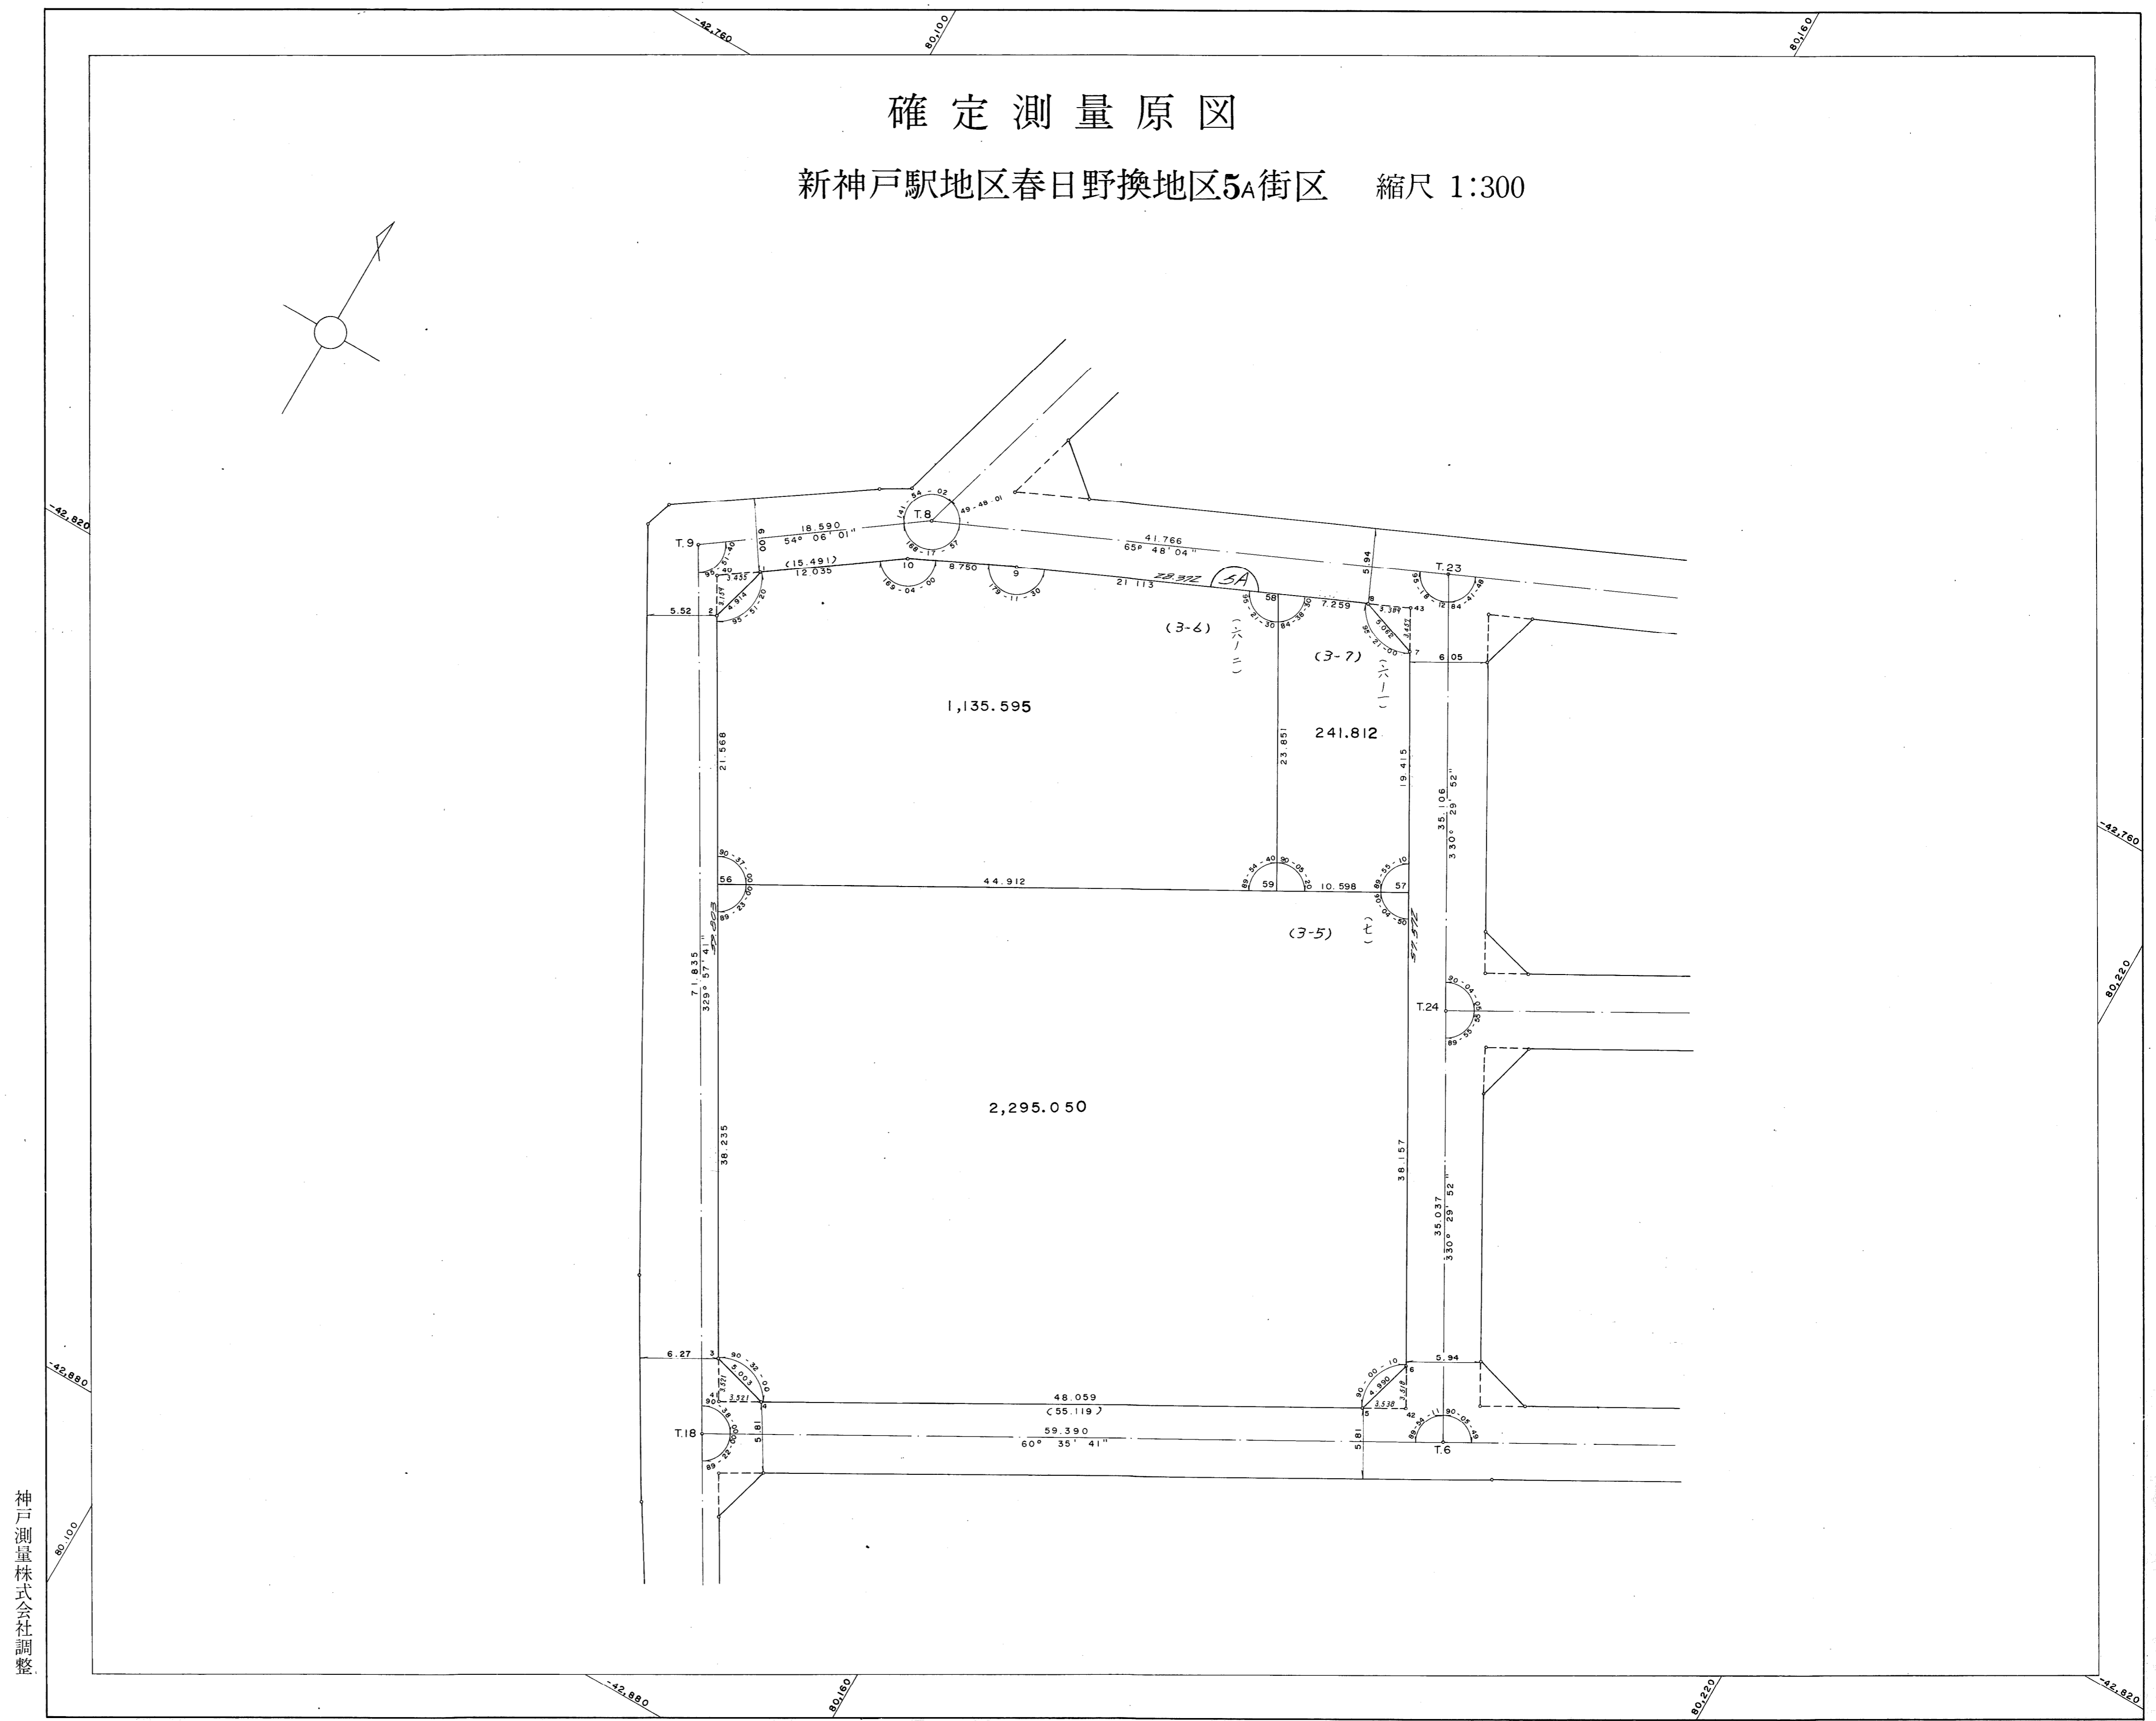


確定測量原図
新神戸駅地区春日野換地区5A街区 縮尺 1:300

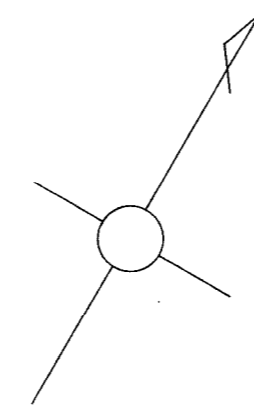

神戸測量株式会社調整

昭和五十三年三月調整

神戸市都市計画局区画整理部