


取扱注意
この資料は、土地区画整理事業に伴う換地処分時の測量成果(日本測地系)ですので、あくまで参考資料として取り扱ってください。

確定測量原図

稗田換地区 61街区

城内通 2丁目 縮尺 1:300

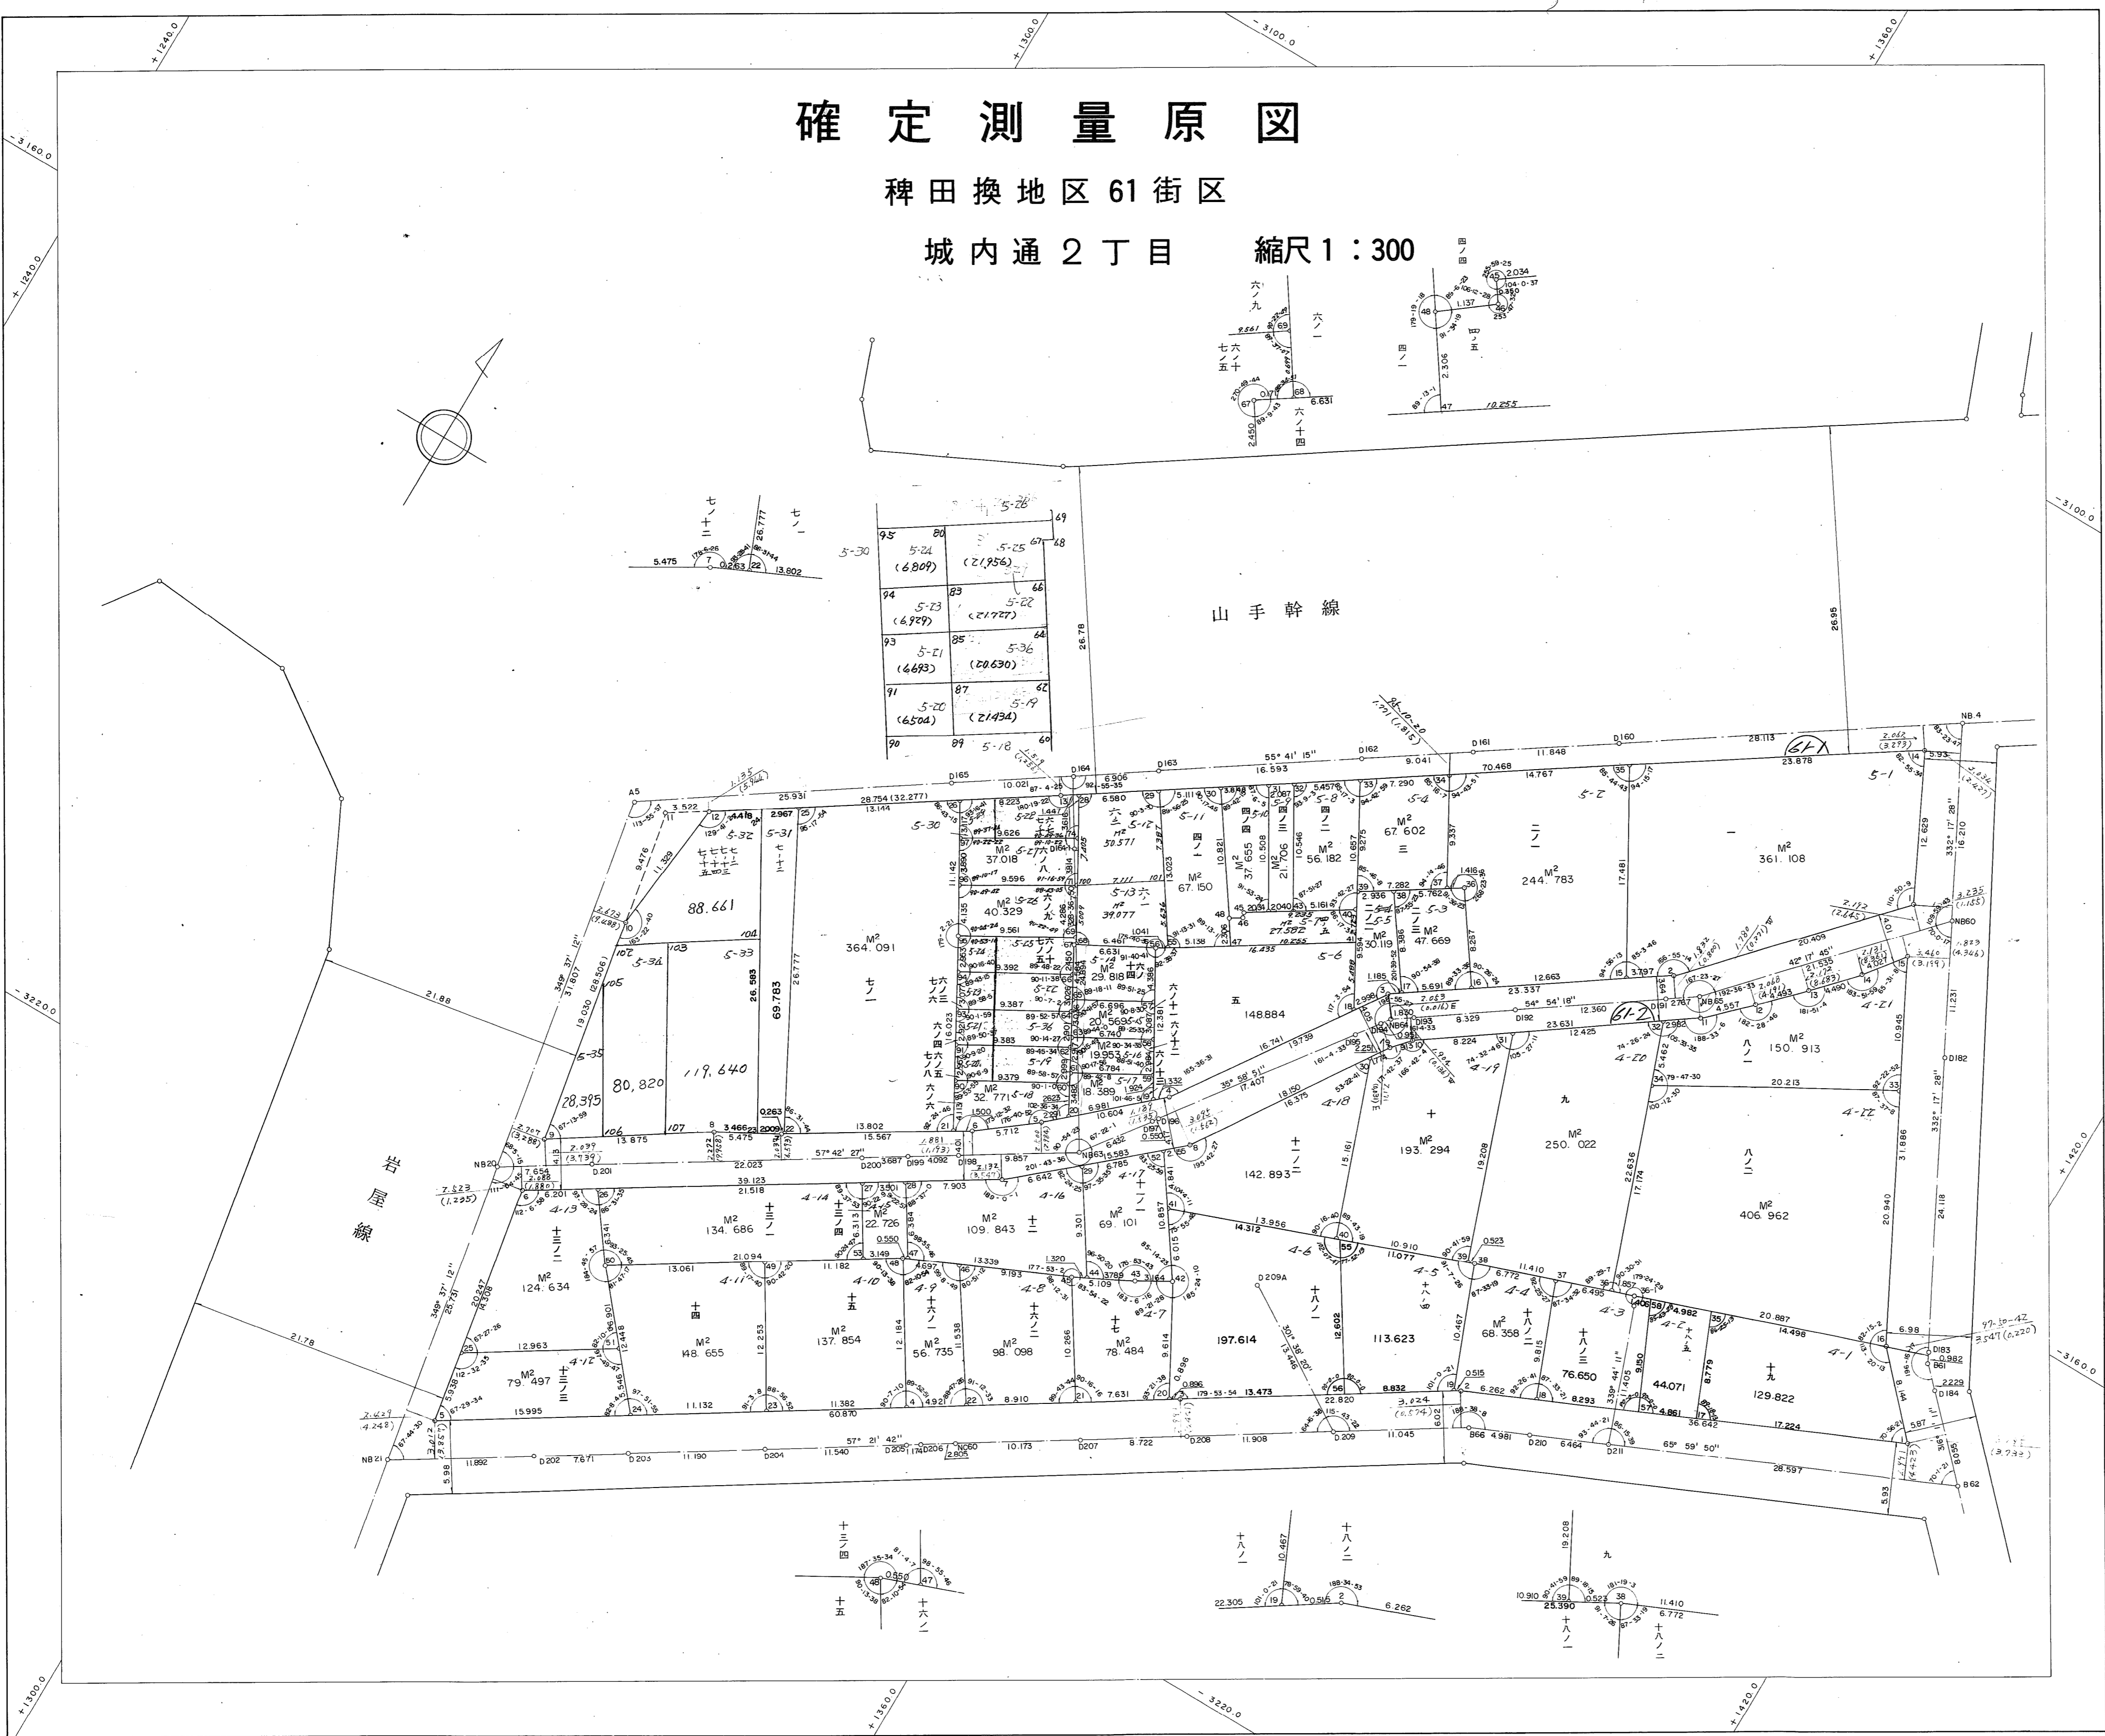

92	80	5-26	69
93	81	5-24	68
94	82	(6809)	(21936)
95	83	5-23	67
96	84	(6999)	(21927)
97	85	5-21	66
98	86	(6693)	(20630)
99	87	5-20	65
100	88	(6504)	(21434)
101	89	5-18	64

