

御菅東地区

21, 28


街区

画地出来形測量原図

取扱注意

この資料は、土地区画整理事業に伴う換地処分時の測量成果（日本測地系）ですので、あくまで参考資料として取り扱ってください。

地番区域	神戸市長田区菅原通三丁目	番号		縮尺	1:250	平面直角座標系	第Ⅴ	作成年月日	平成	年	月	日
------	--------------	----	--	----	-------	---------	----	-------	----	---	---	---

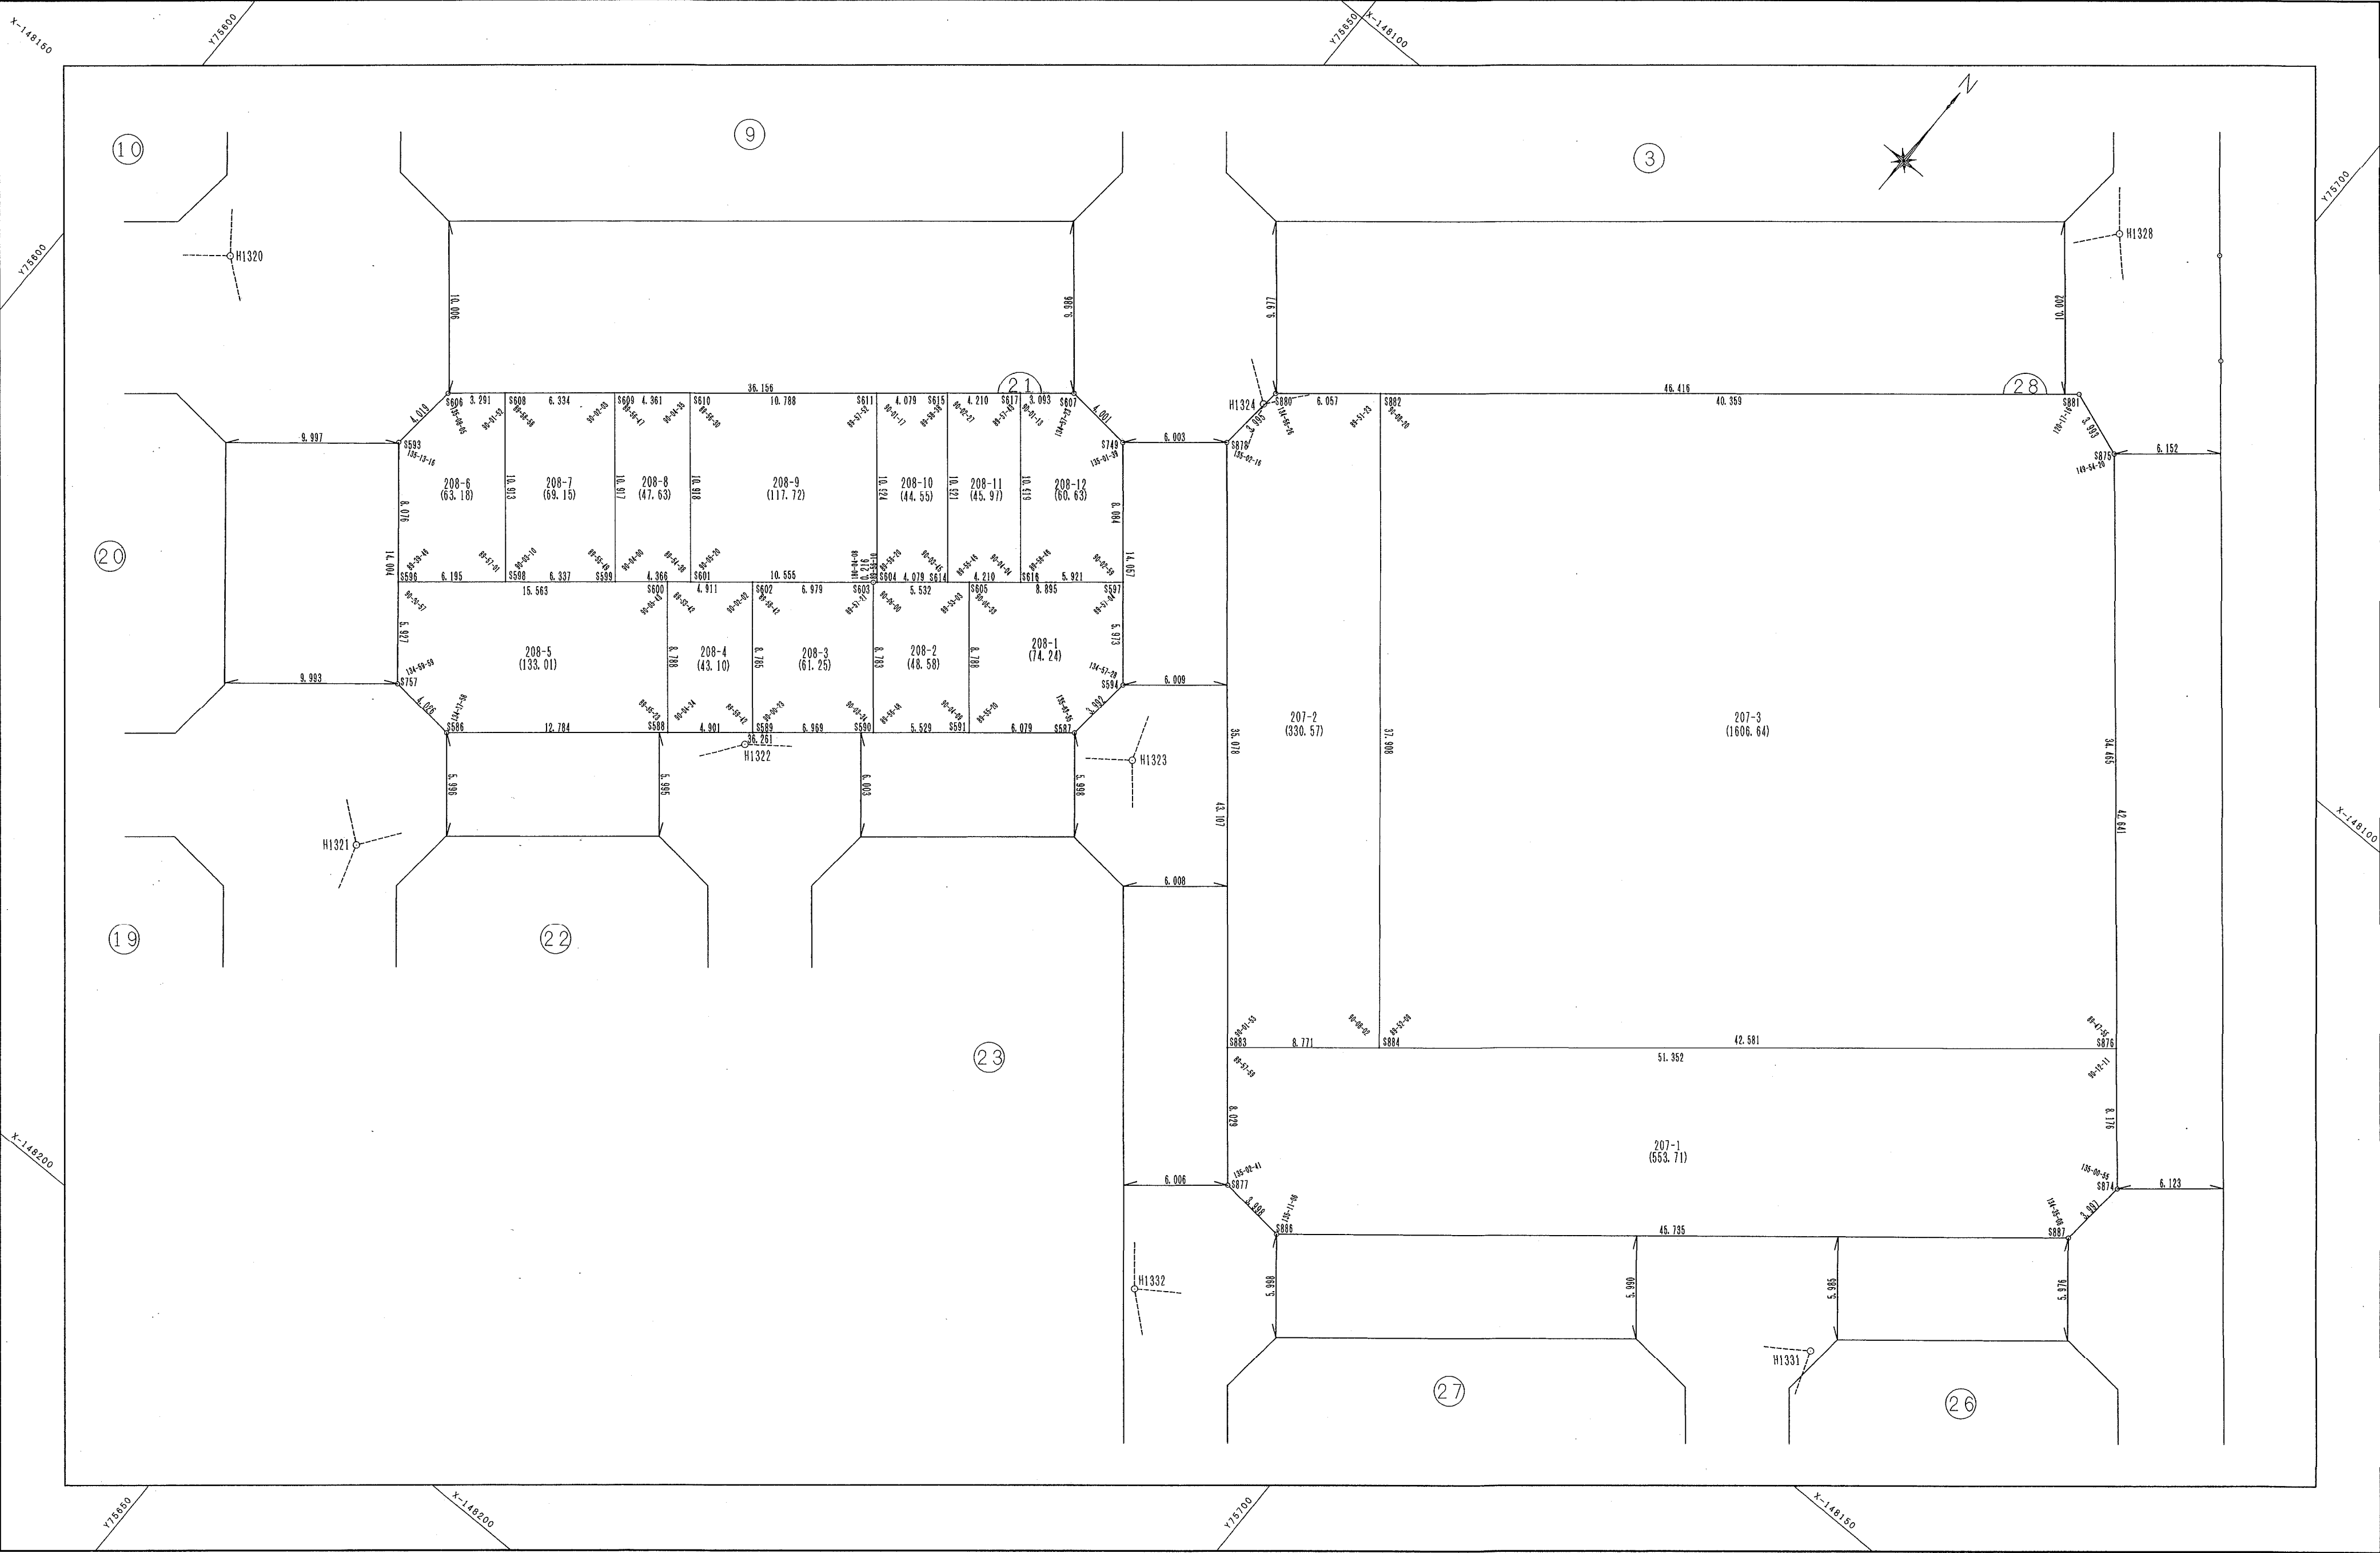

作業機関


計画機関

神戸市都市計画総局