


この資料は、土地区画整理事業に伴う換地処分時の測量成果（日本測地系）ですので、あくまで参考資料として取り扱ってください。

御藏菅原換地区 七街区 (34)

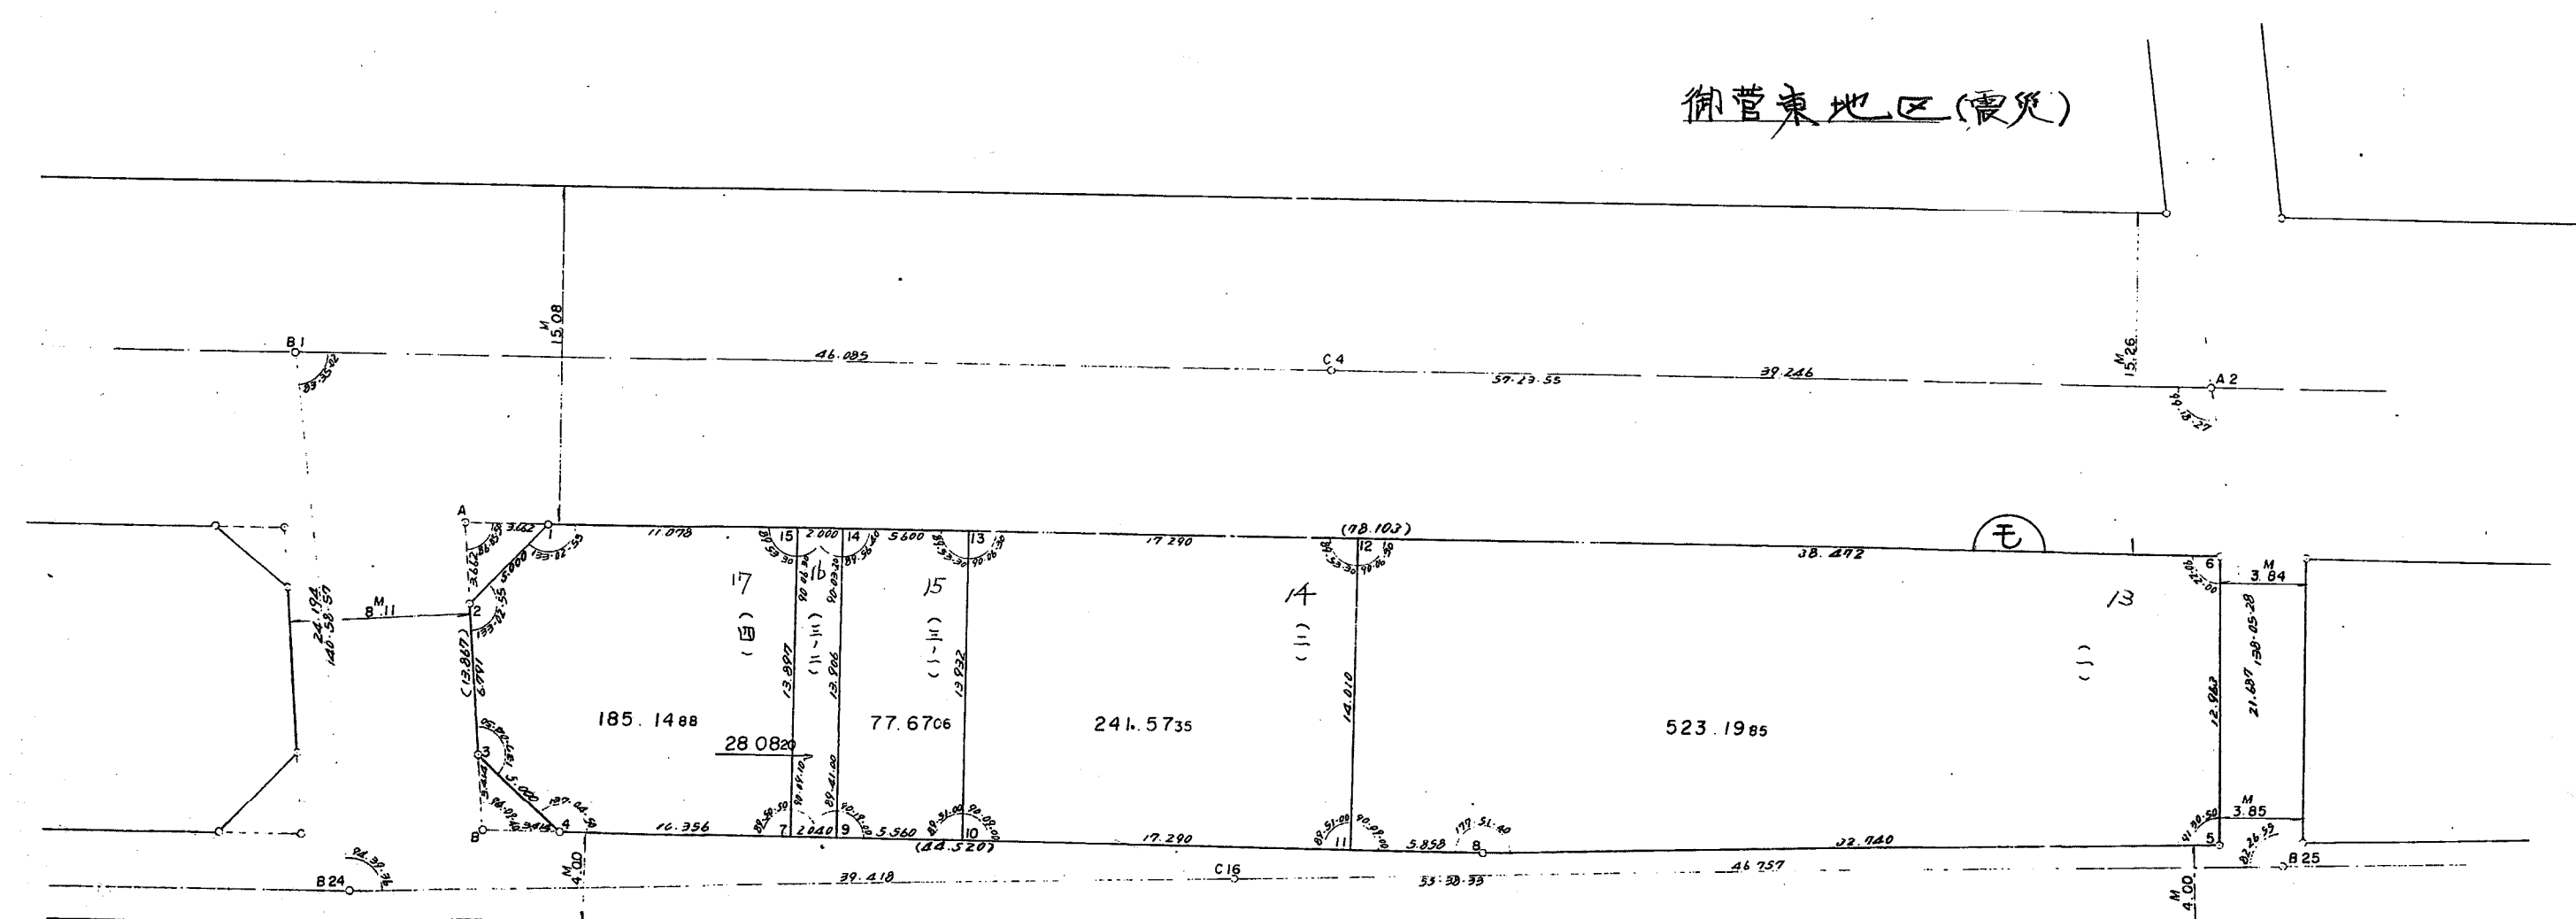

御營東地区(震災)

$Y = 75,700$

 ~~$x = -148,200$~~
$$x = -148,25$$