


# 東灘山手地区 中央 20街区 画地出来形確認測量原図

**取扱注意**  
この資料は、土地整理事業に伴う換地処分時の測量成果（日本測地系）です。あくまで参考資料として取り扱ってください。

地番区域 神戸市東灘区住吉本町2丁目 番号 21 縮尺 1:250 平面直角座標系 第Ⅴ(日本測地系) 作成年月日 平成22年3月 日

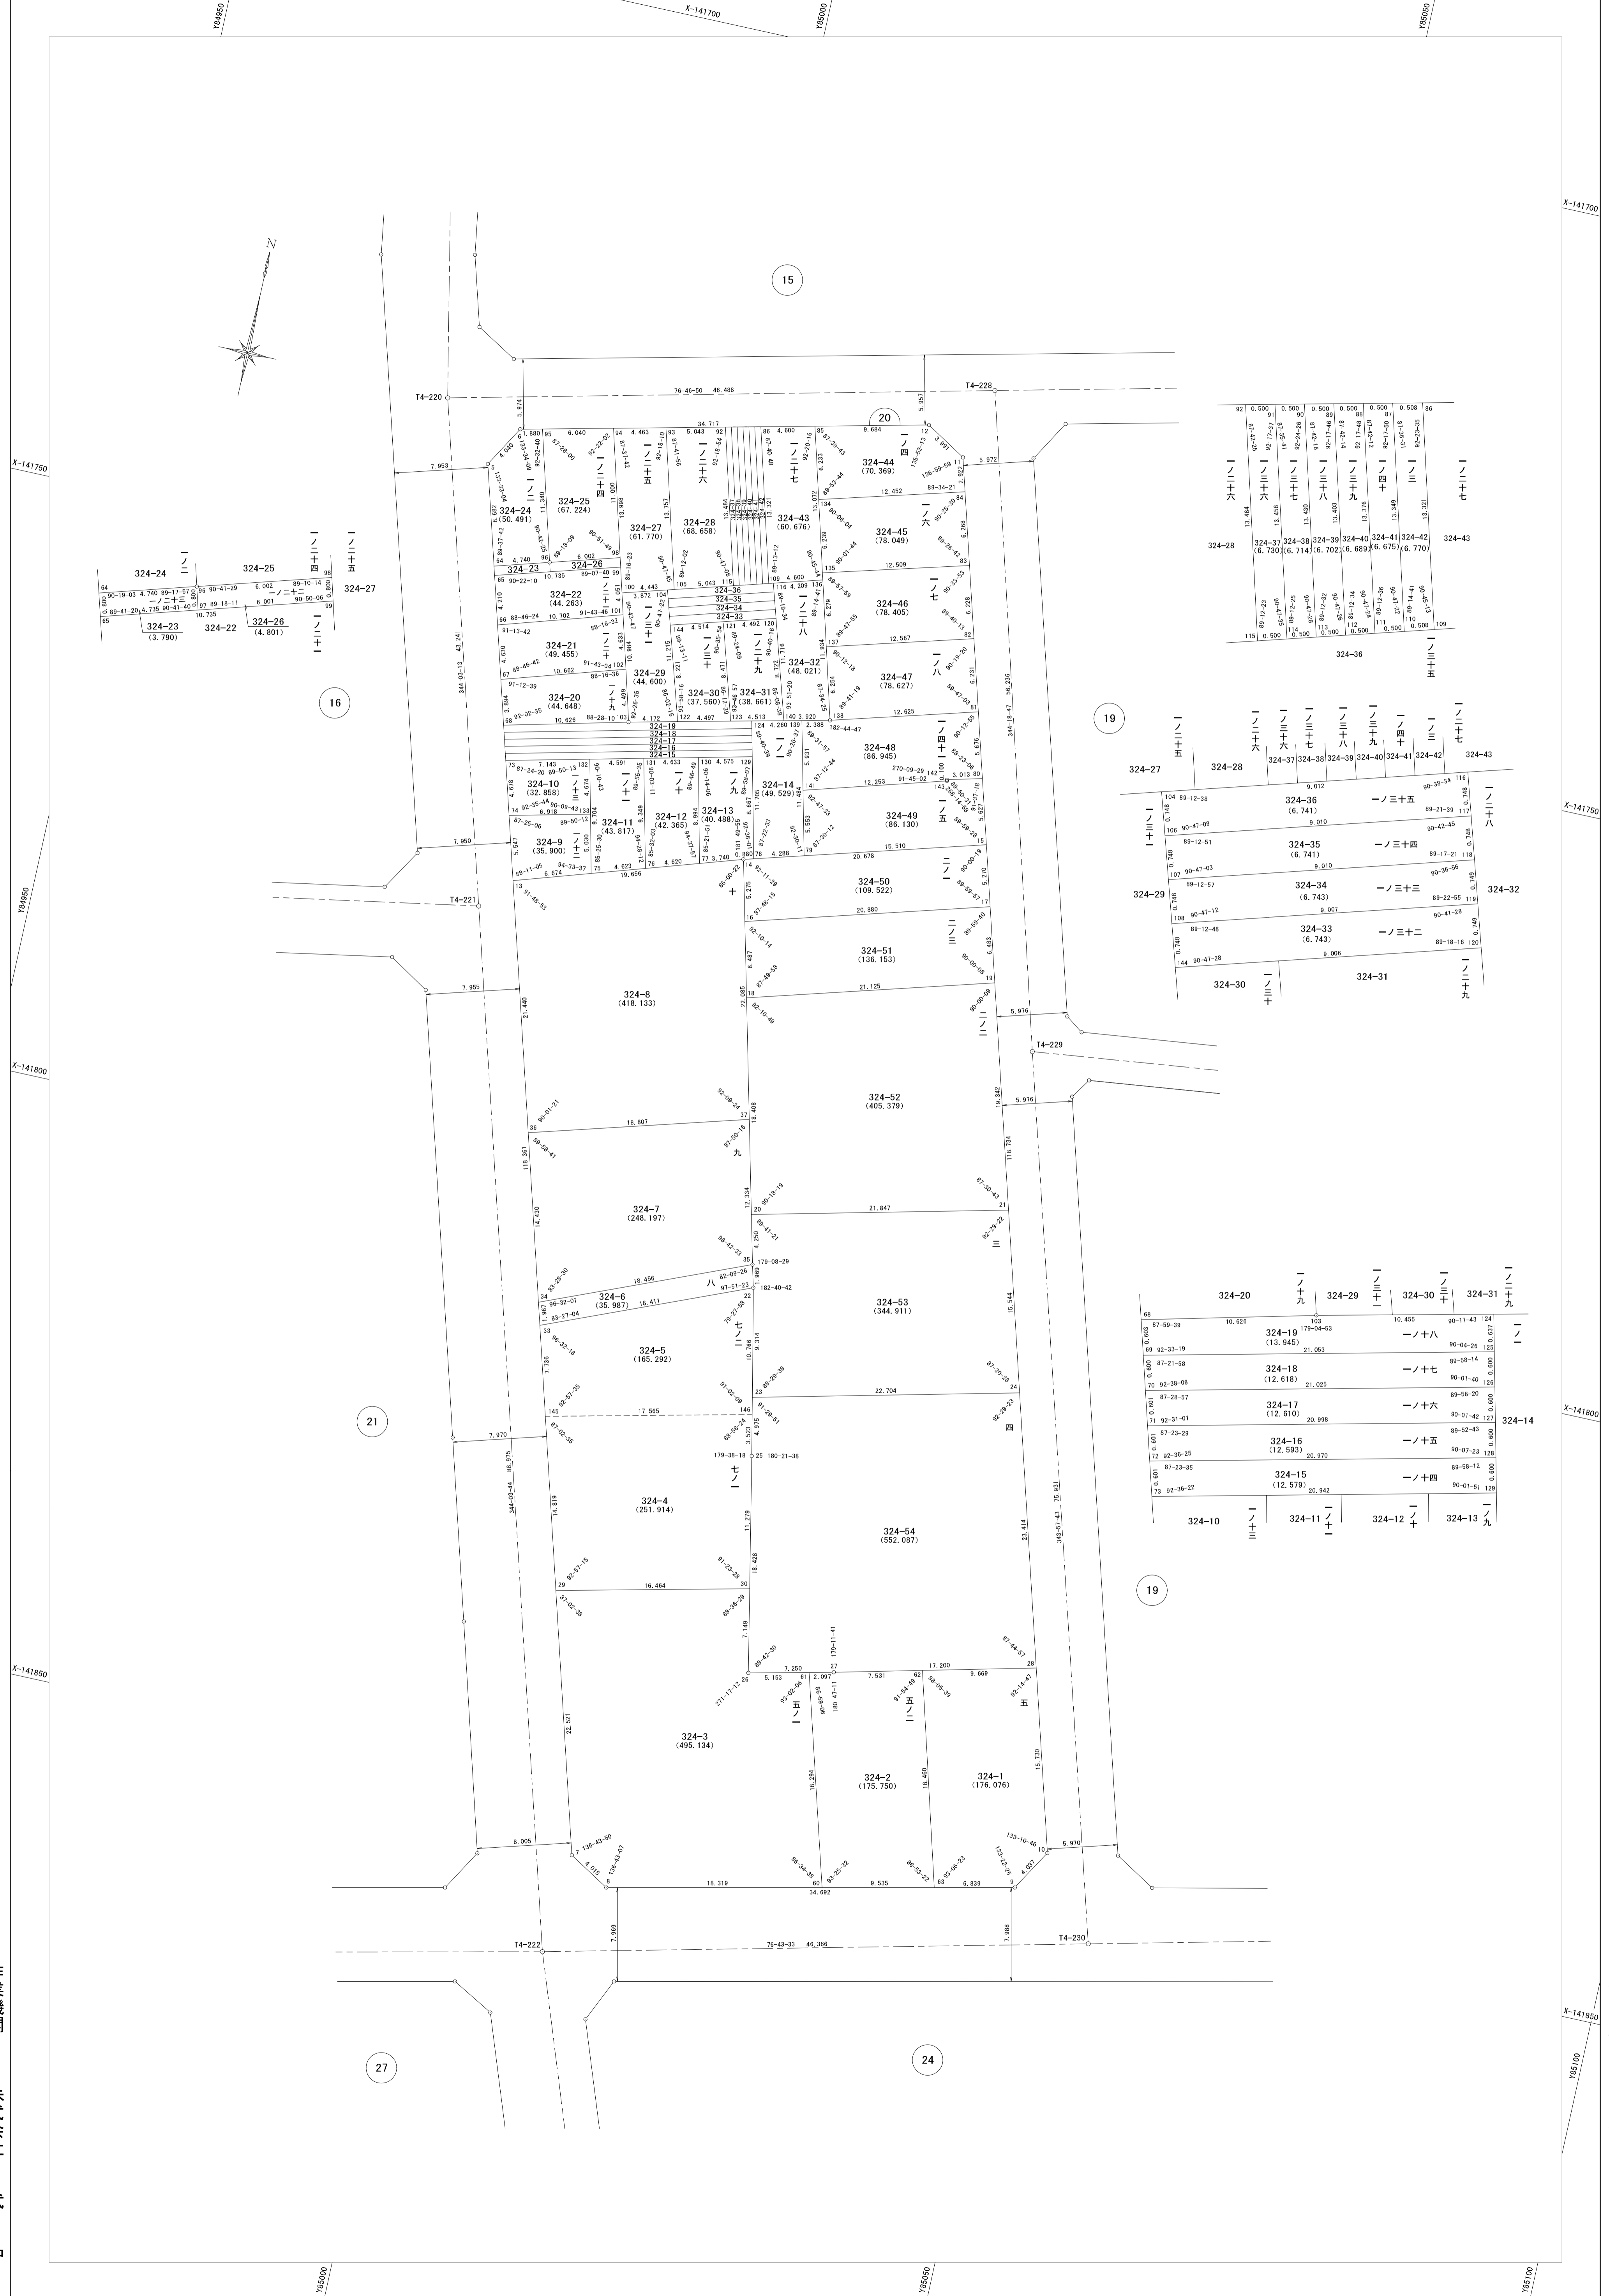

