






確定測量原図

須佐野換地区22街区

取扱注意
この資料は、土地区画整理事業に伴う換地処分時の測量
成果（日本測地系）です。あくまで参考資料として
取り扱ってください。

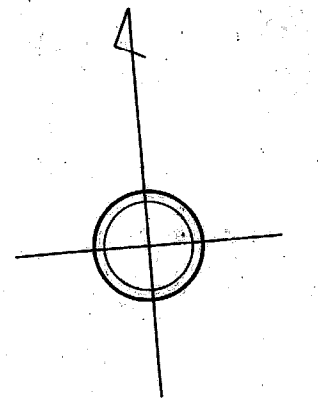

S=1:250

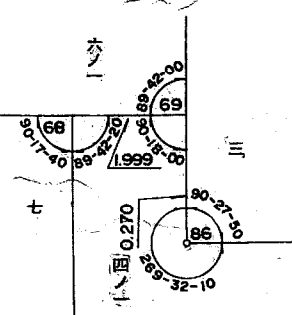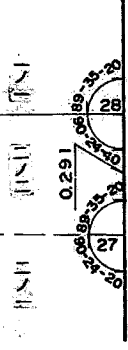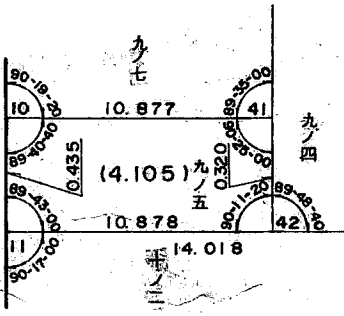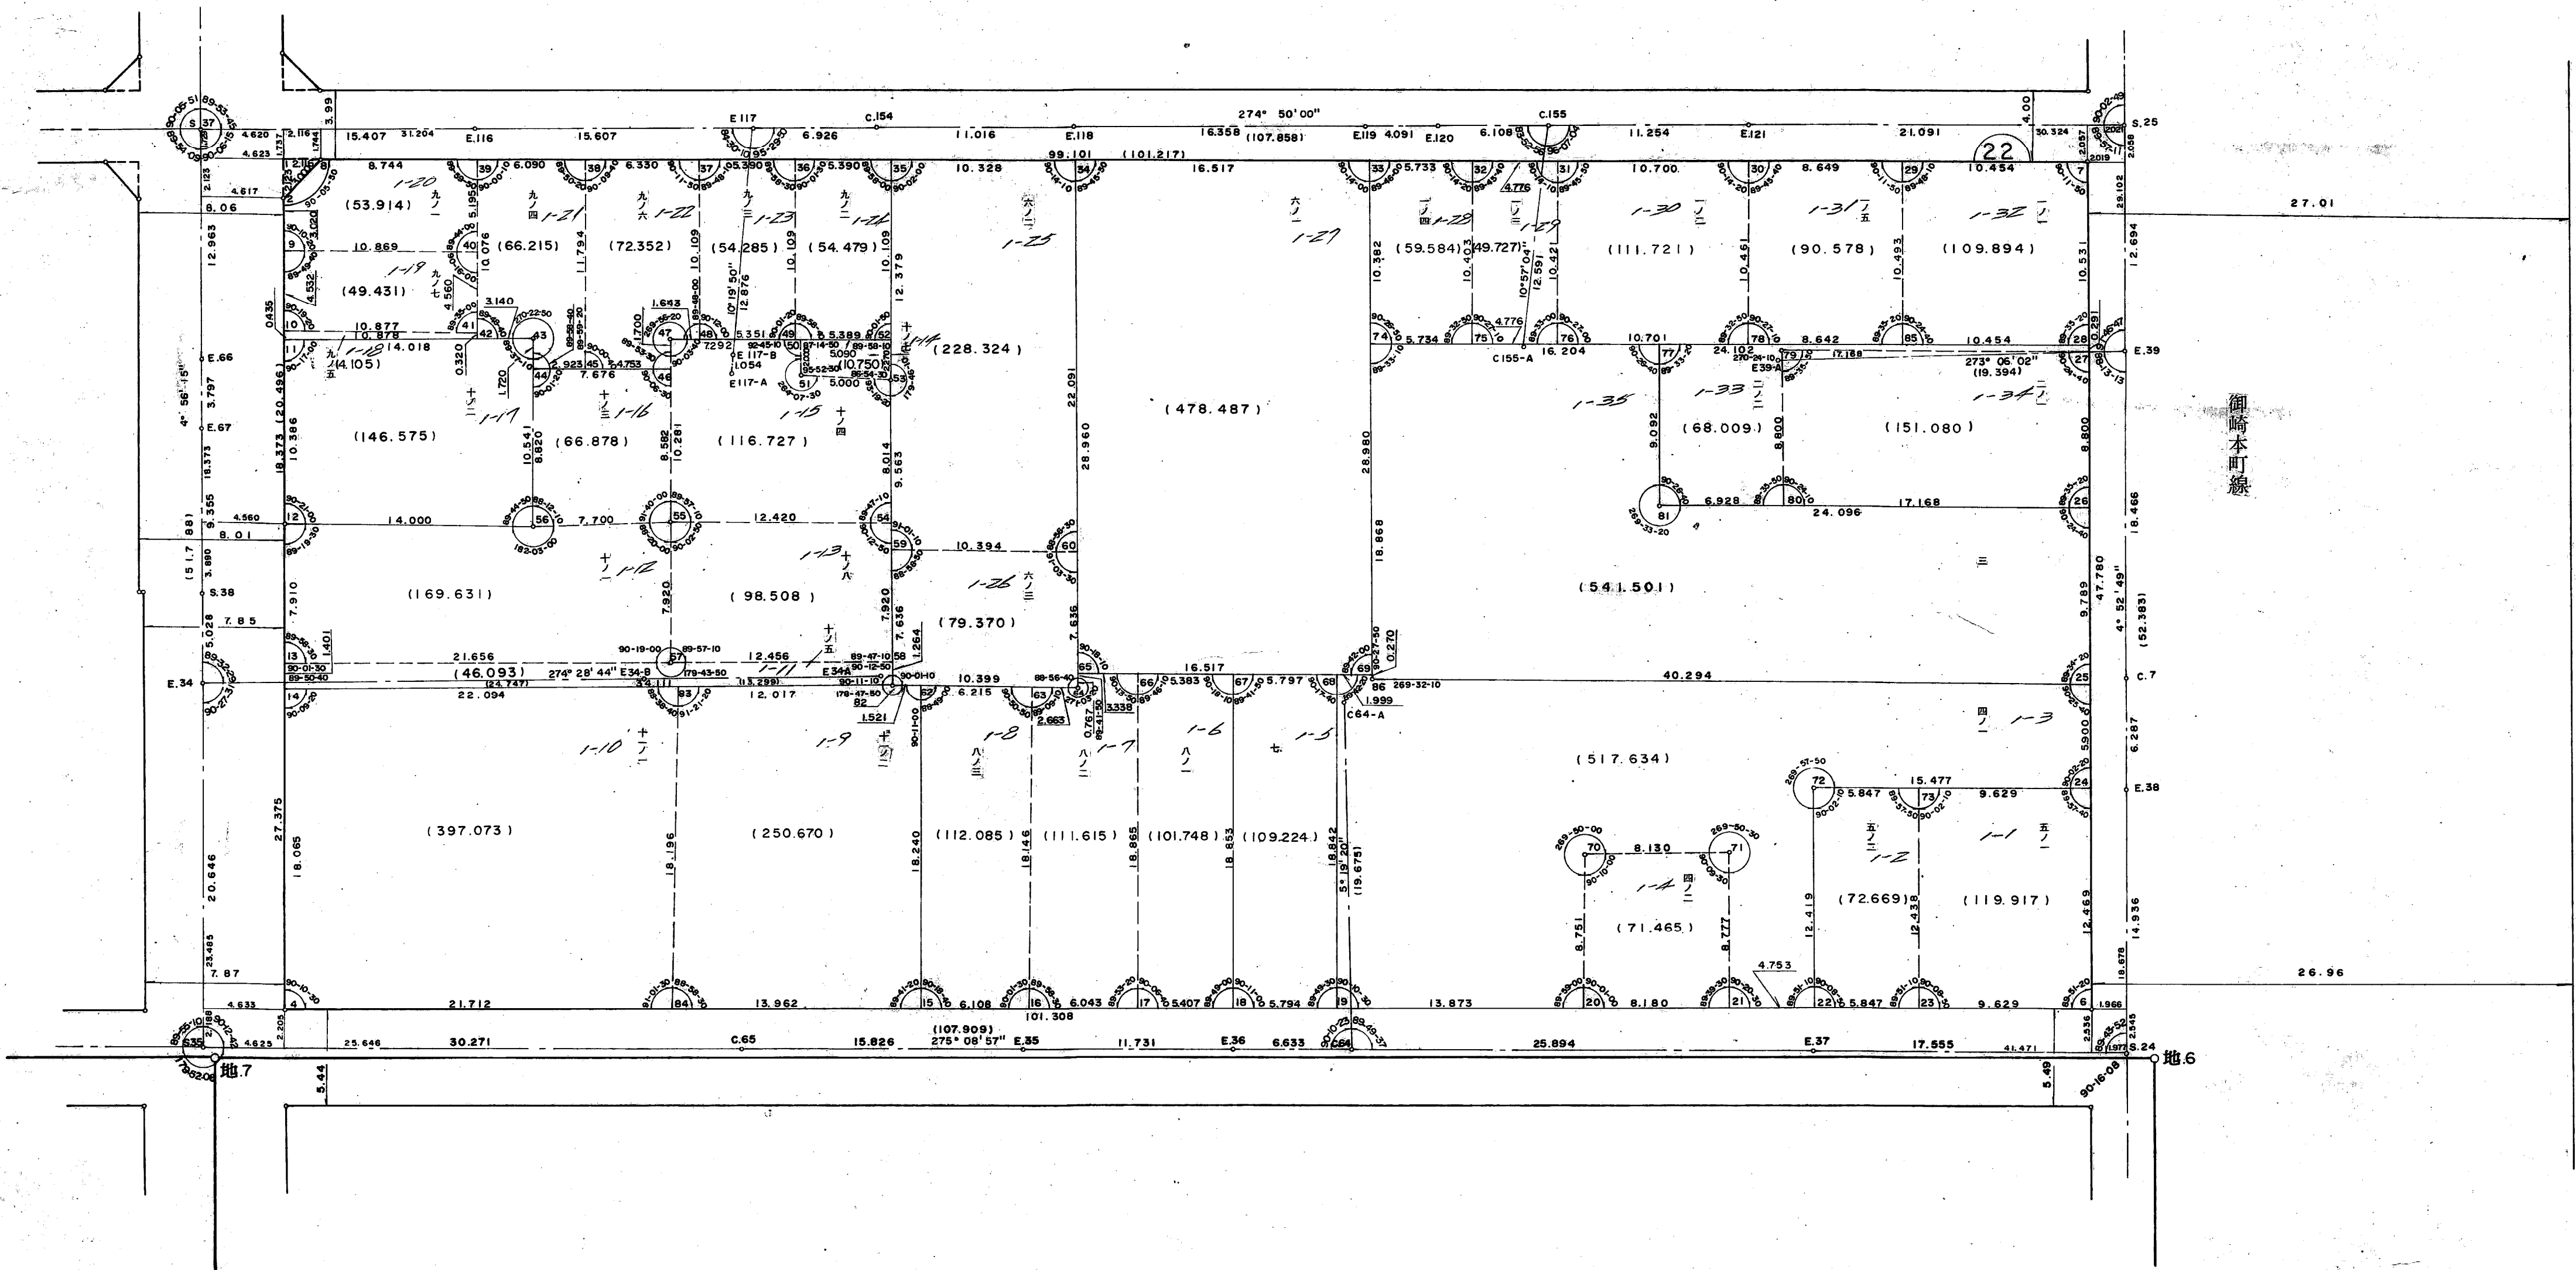

-148.100

-148.150

-148.200

-148.150

-148.200

76.100

76.150

76.200

76.250

76.100

76.150

76.200

76.250