



図 量 測 定 確 定
須佐野換地区32街区

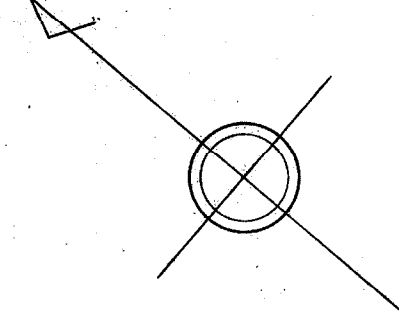

S=1:250

浜手幹線

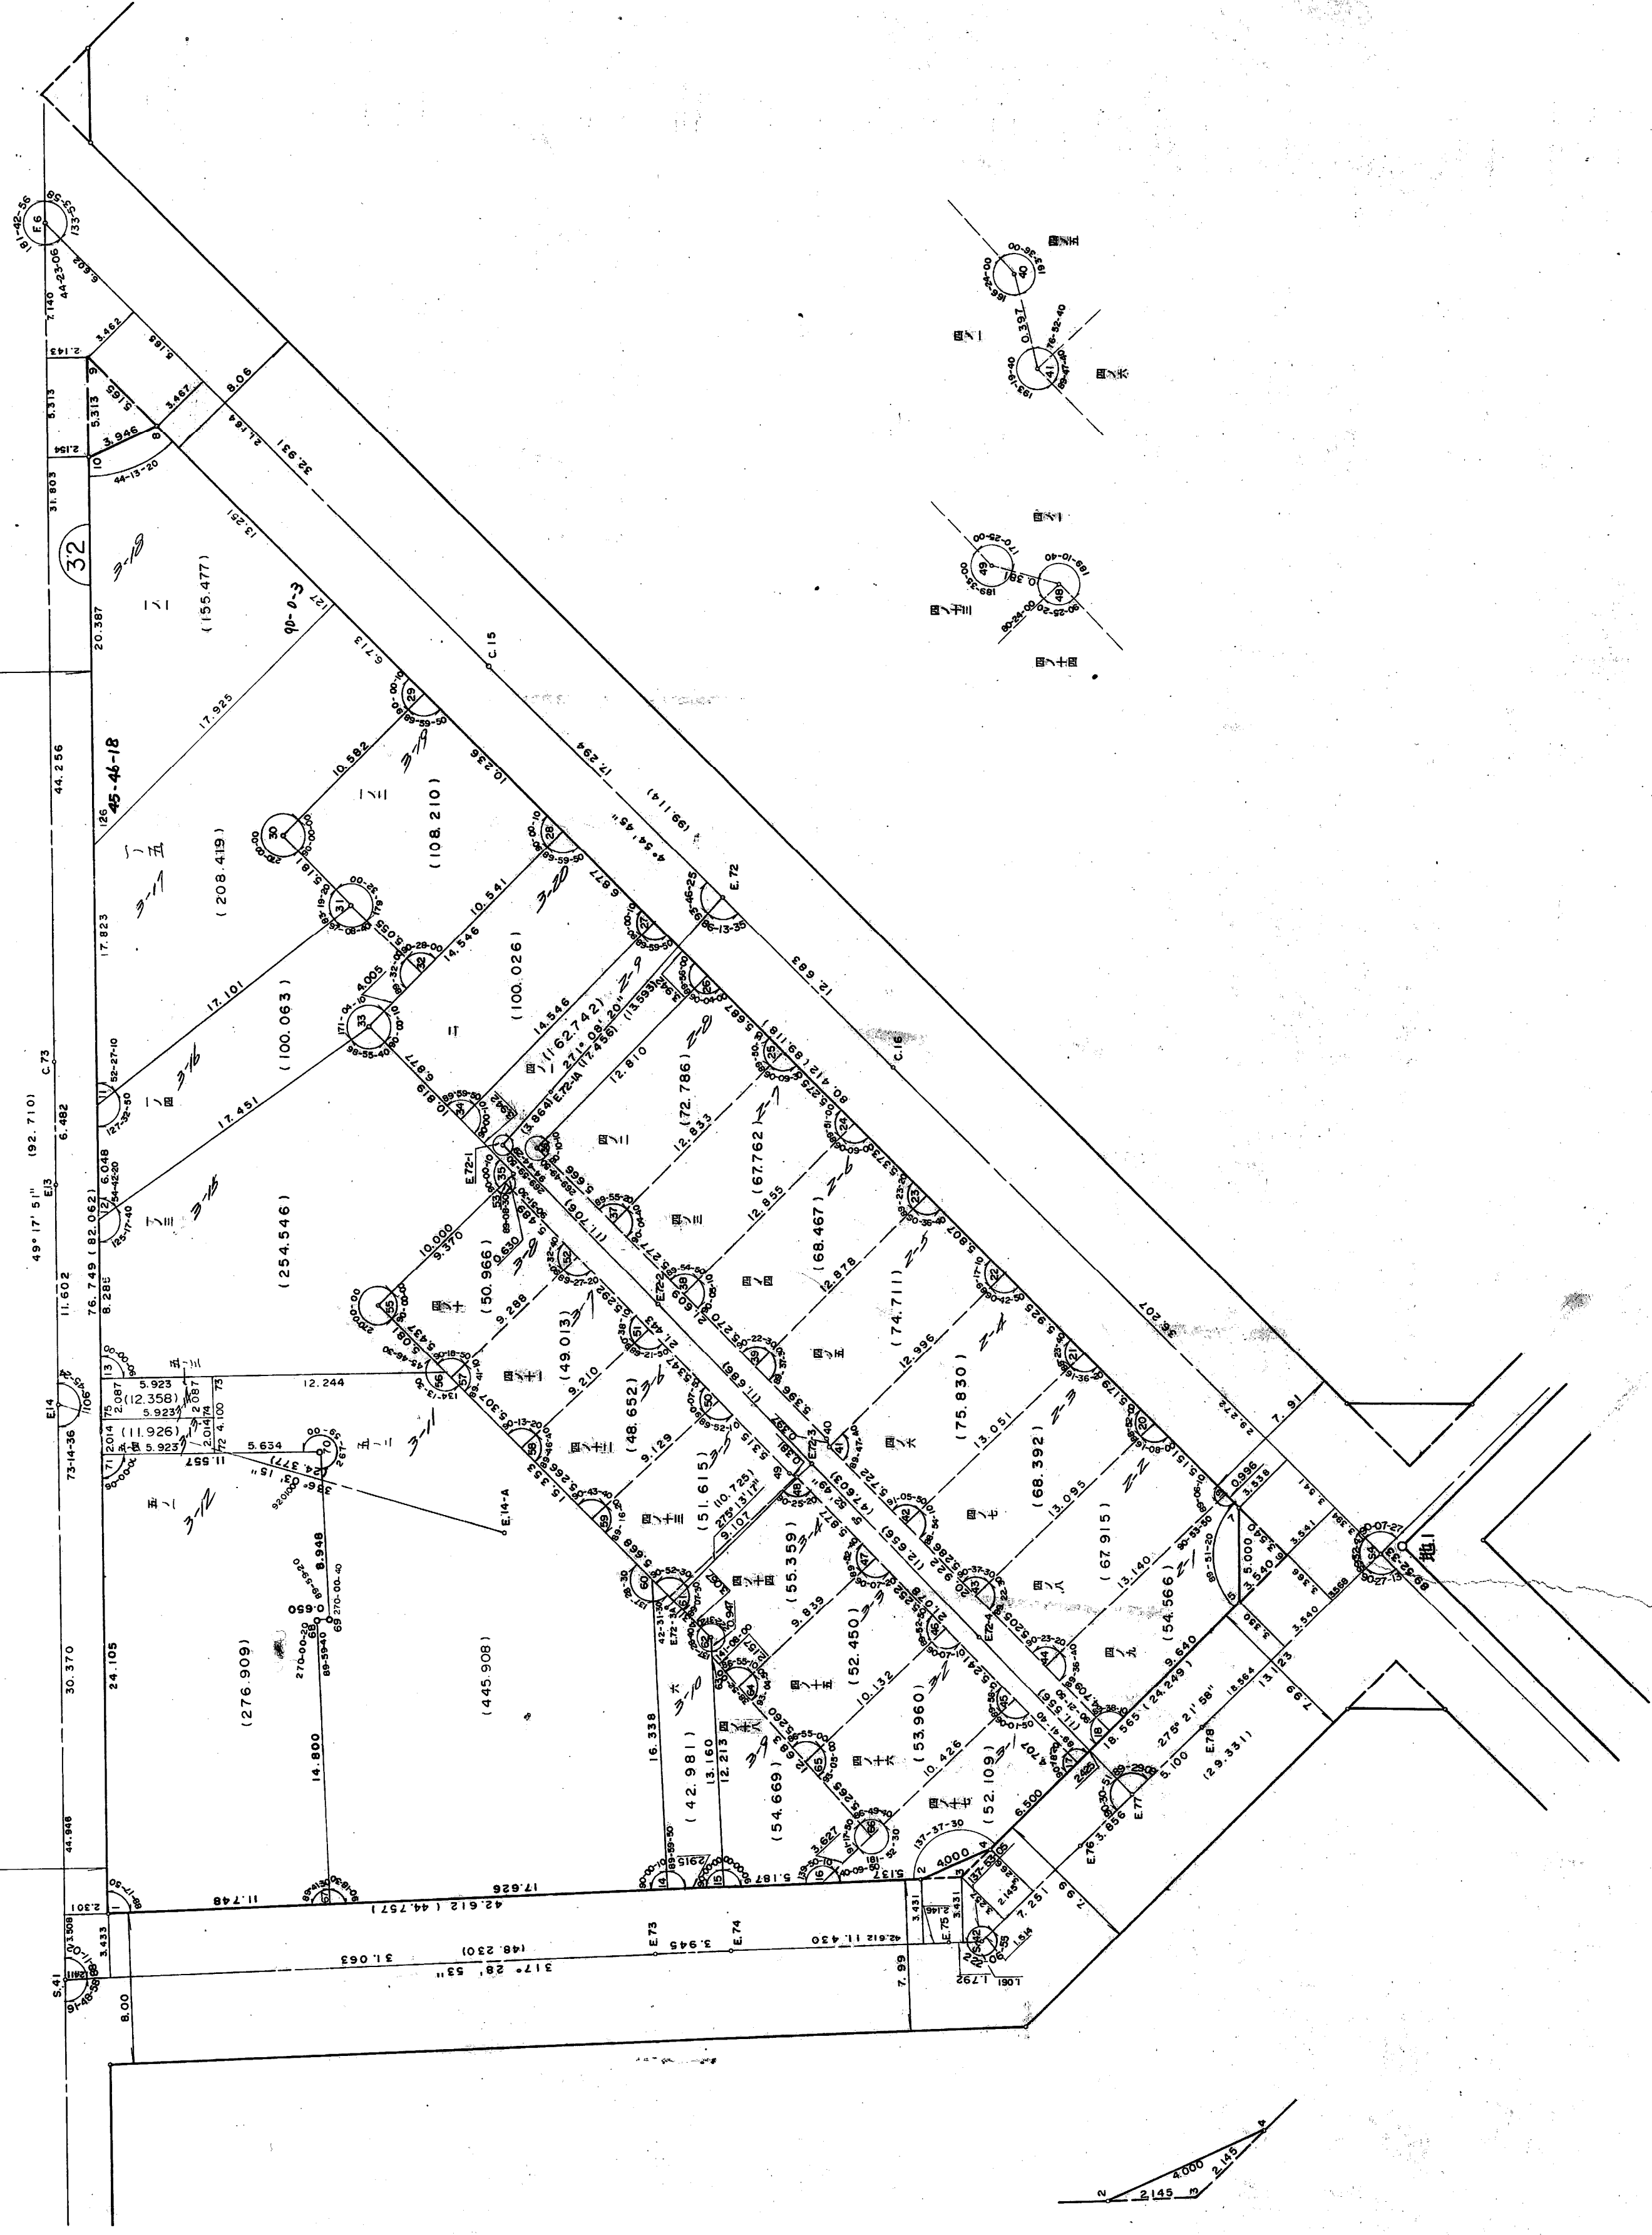

取扱注意
この資料は、土地区画整理事業に伴う換地処分時の測量
成果（日本測地系）ですので、あくまで参考資料として、
取り扱ってください。