
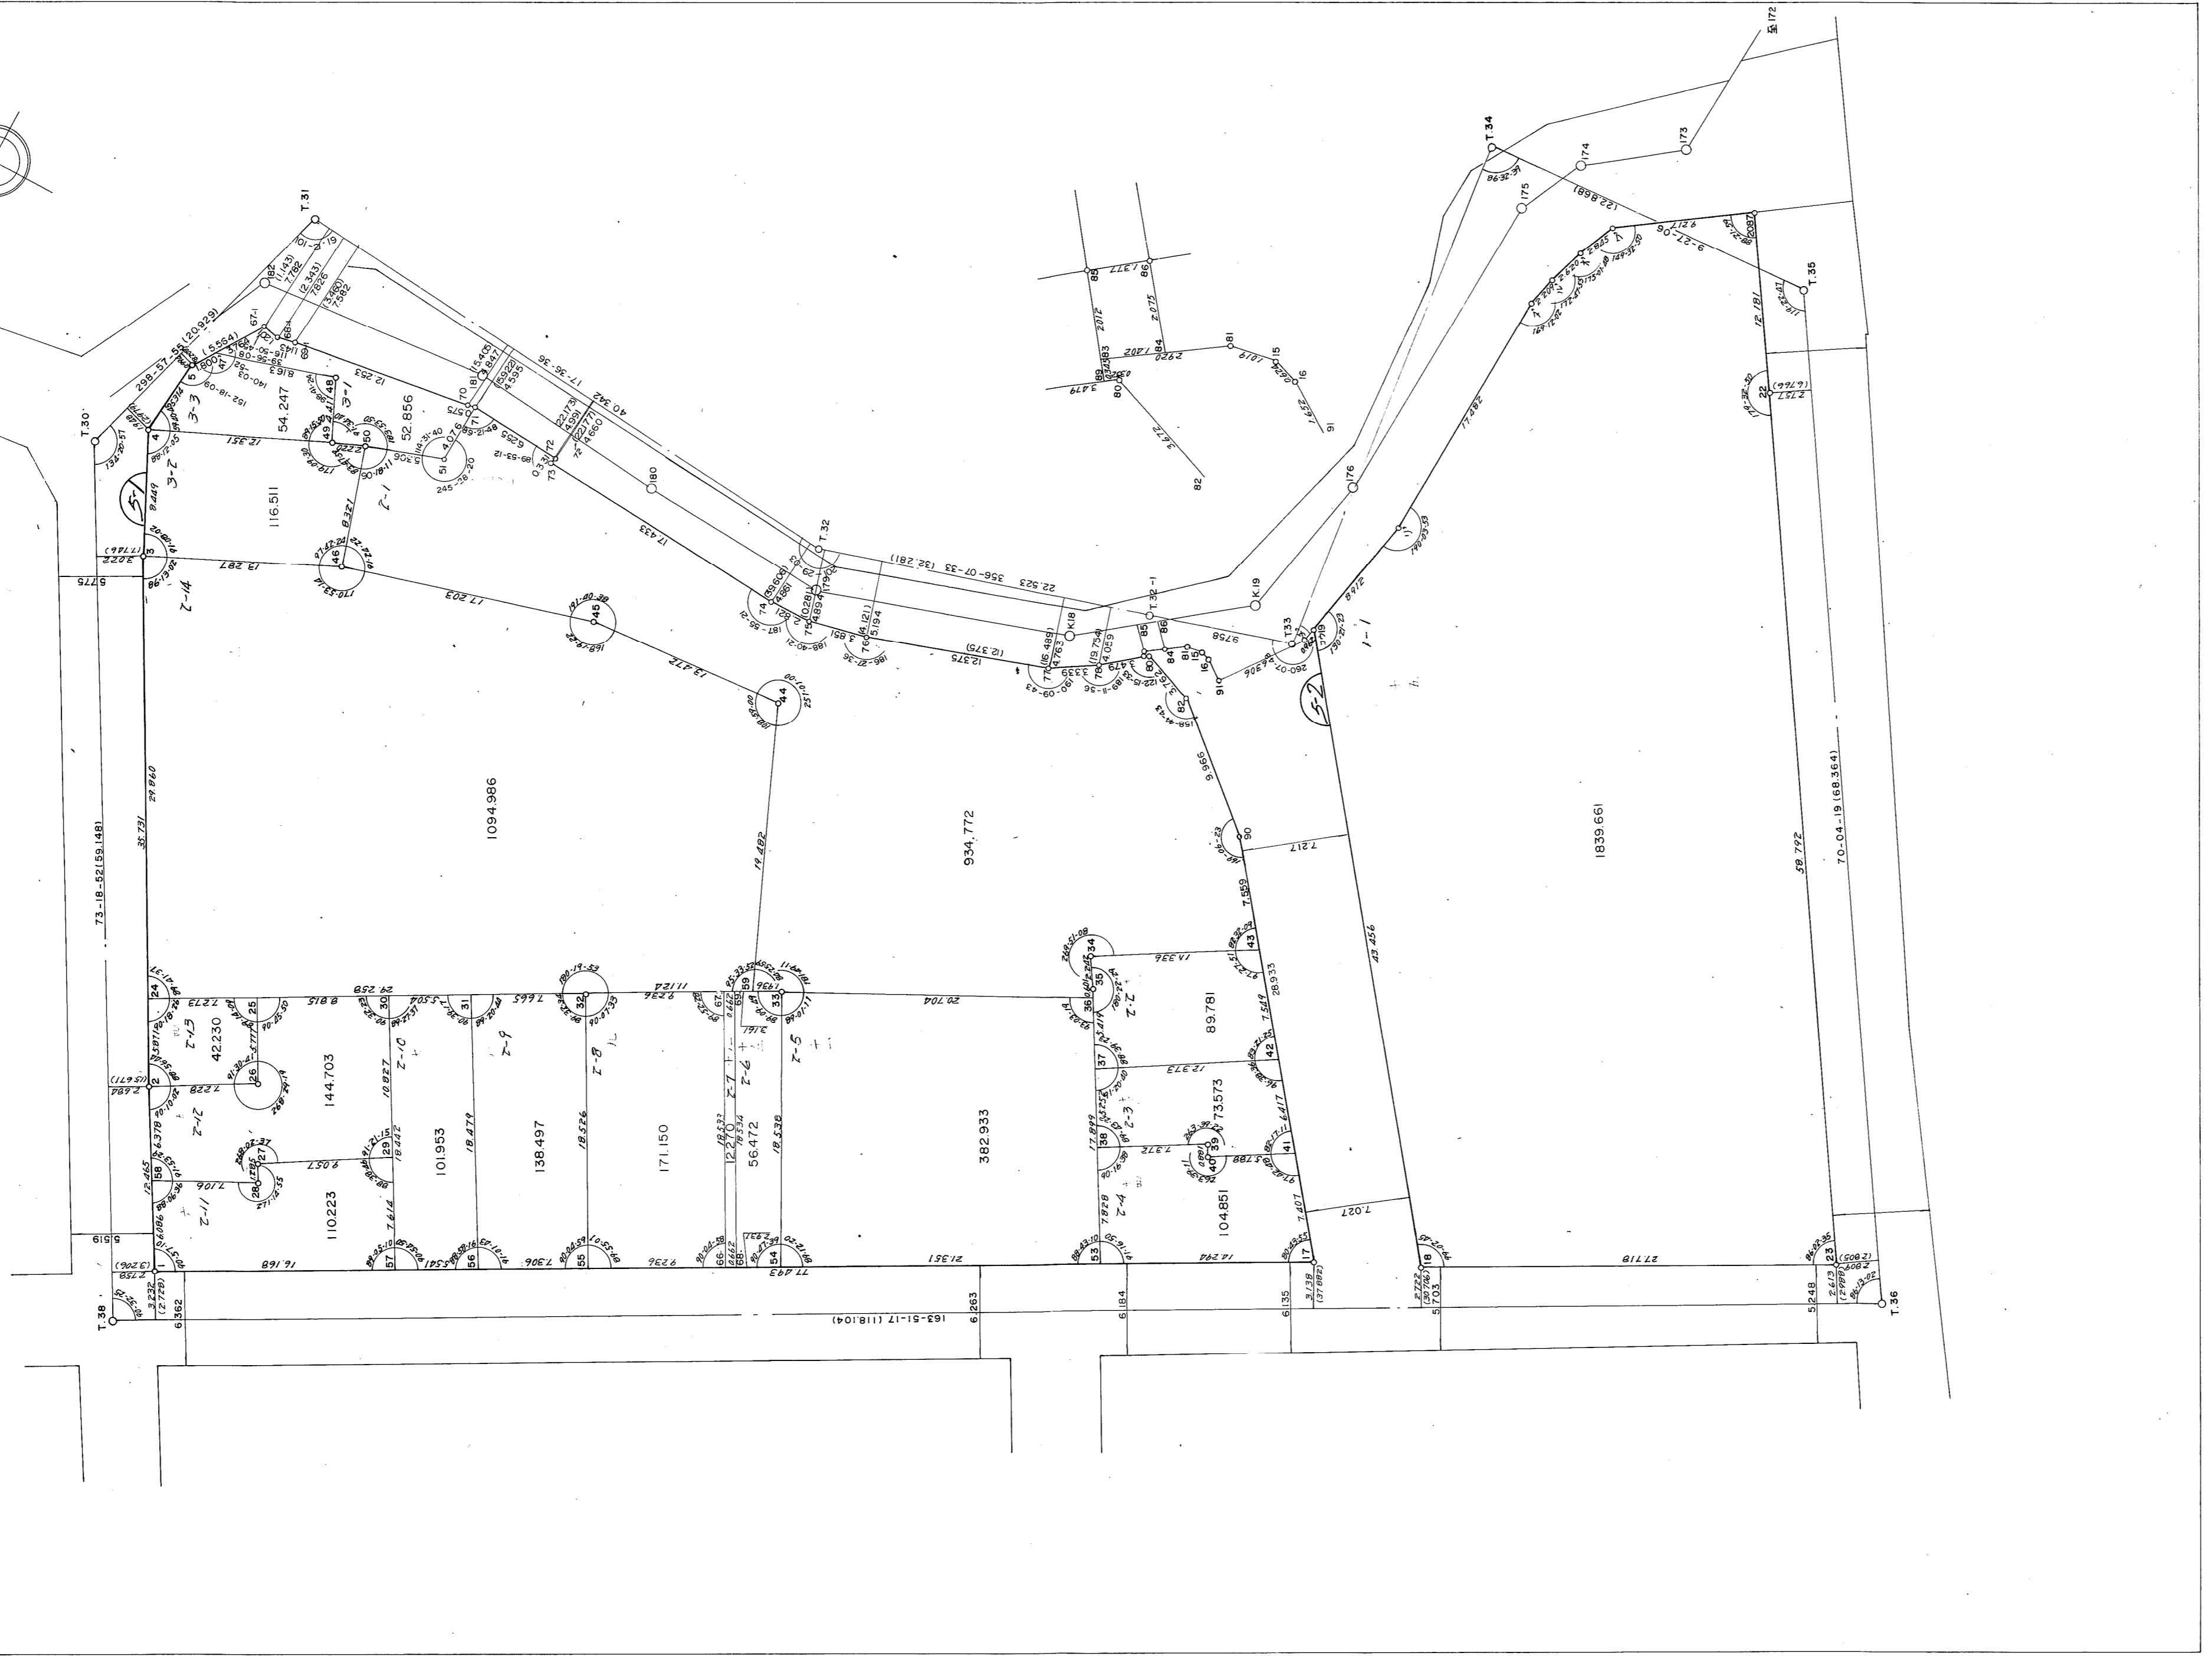


確定測量原図
六甲換地区(その1) 5 街区 縮尺 1:300

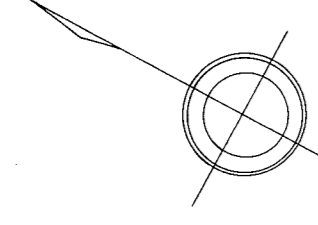

取扱注意
この資料は、土地区画整理事業に伴う換地処分時の測量
成果(日本測地系)ですので、あくまで参考資料として
取り扱ってください。