


浜 山 地 区 金 平 西 換 地 区 5 街 区 画 地 出 来 形 確 認 測 量 原 図

地 番 区 域	神戸市兵庫区高松町	番 号		縮 尺	1 : 500	平面直角座標系	第 V	作 成 年 月 日	平成 29 年 3 月 15 日
---------	-----------	-----	--	-----	---------	---------	-----	-----------	------------------

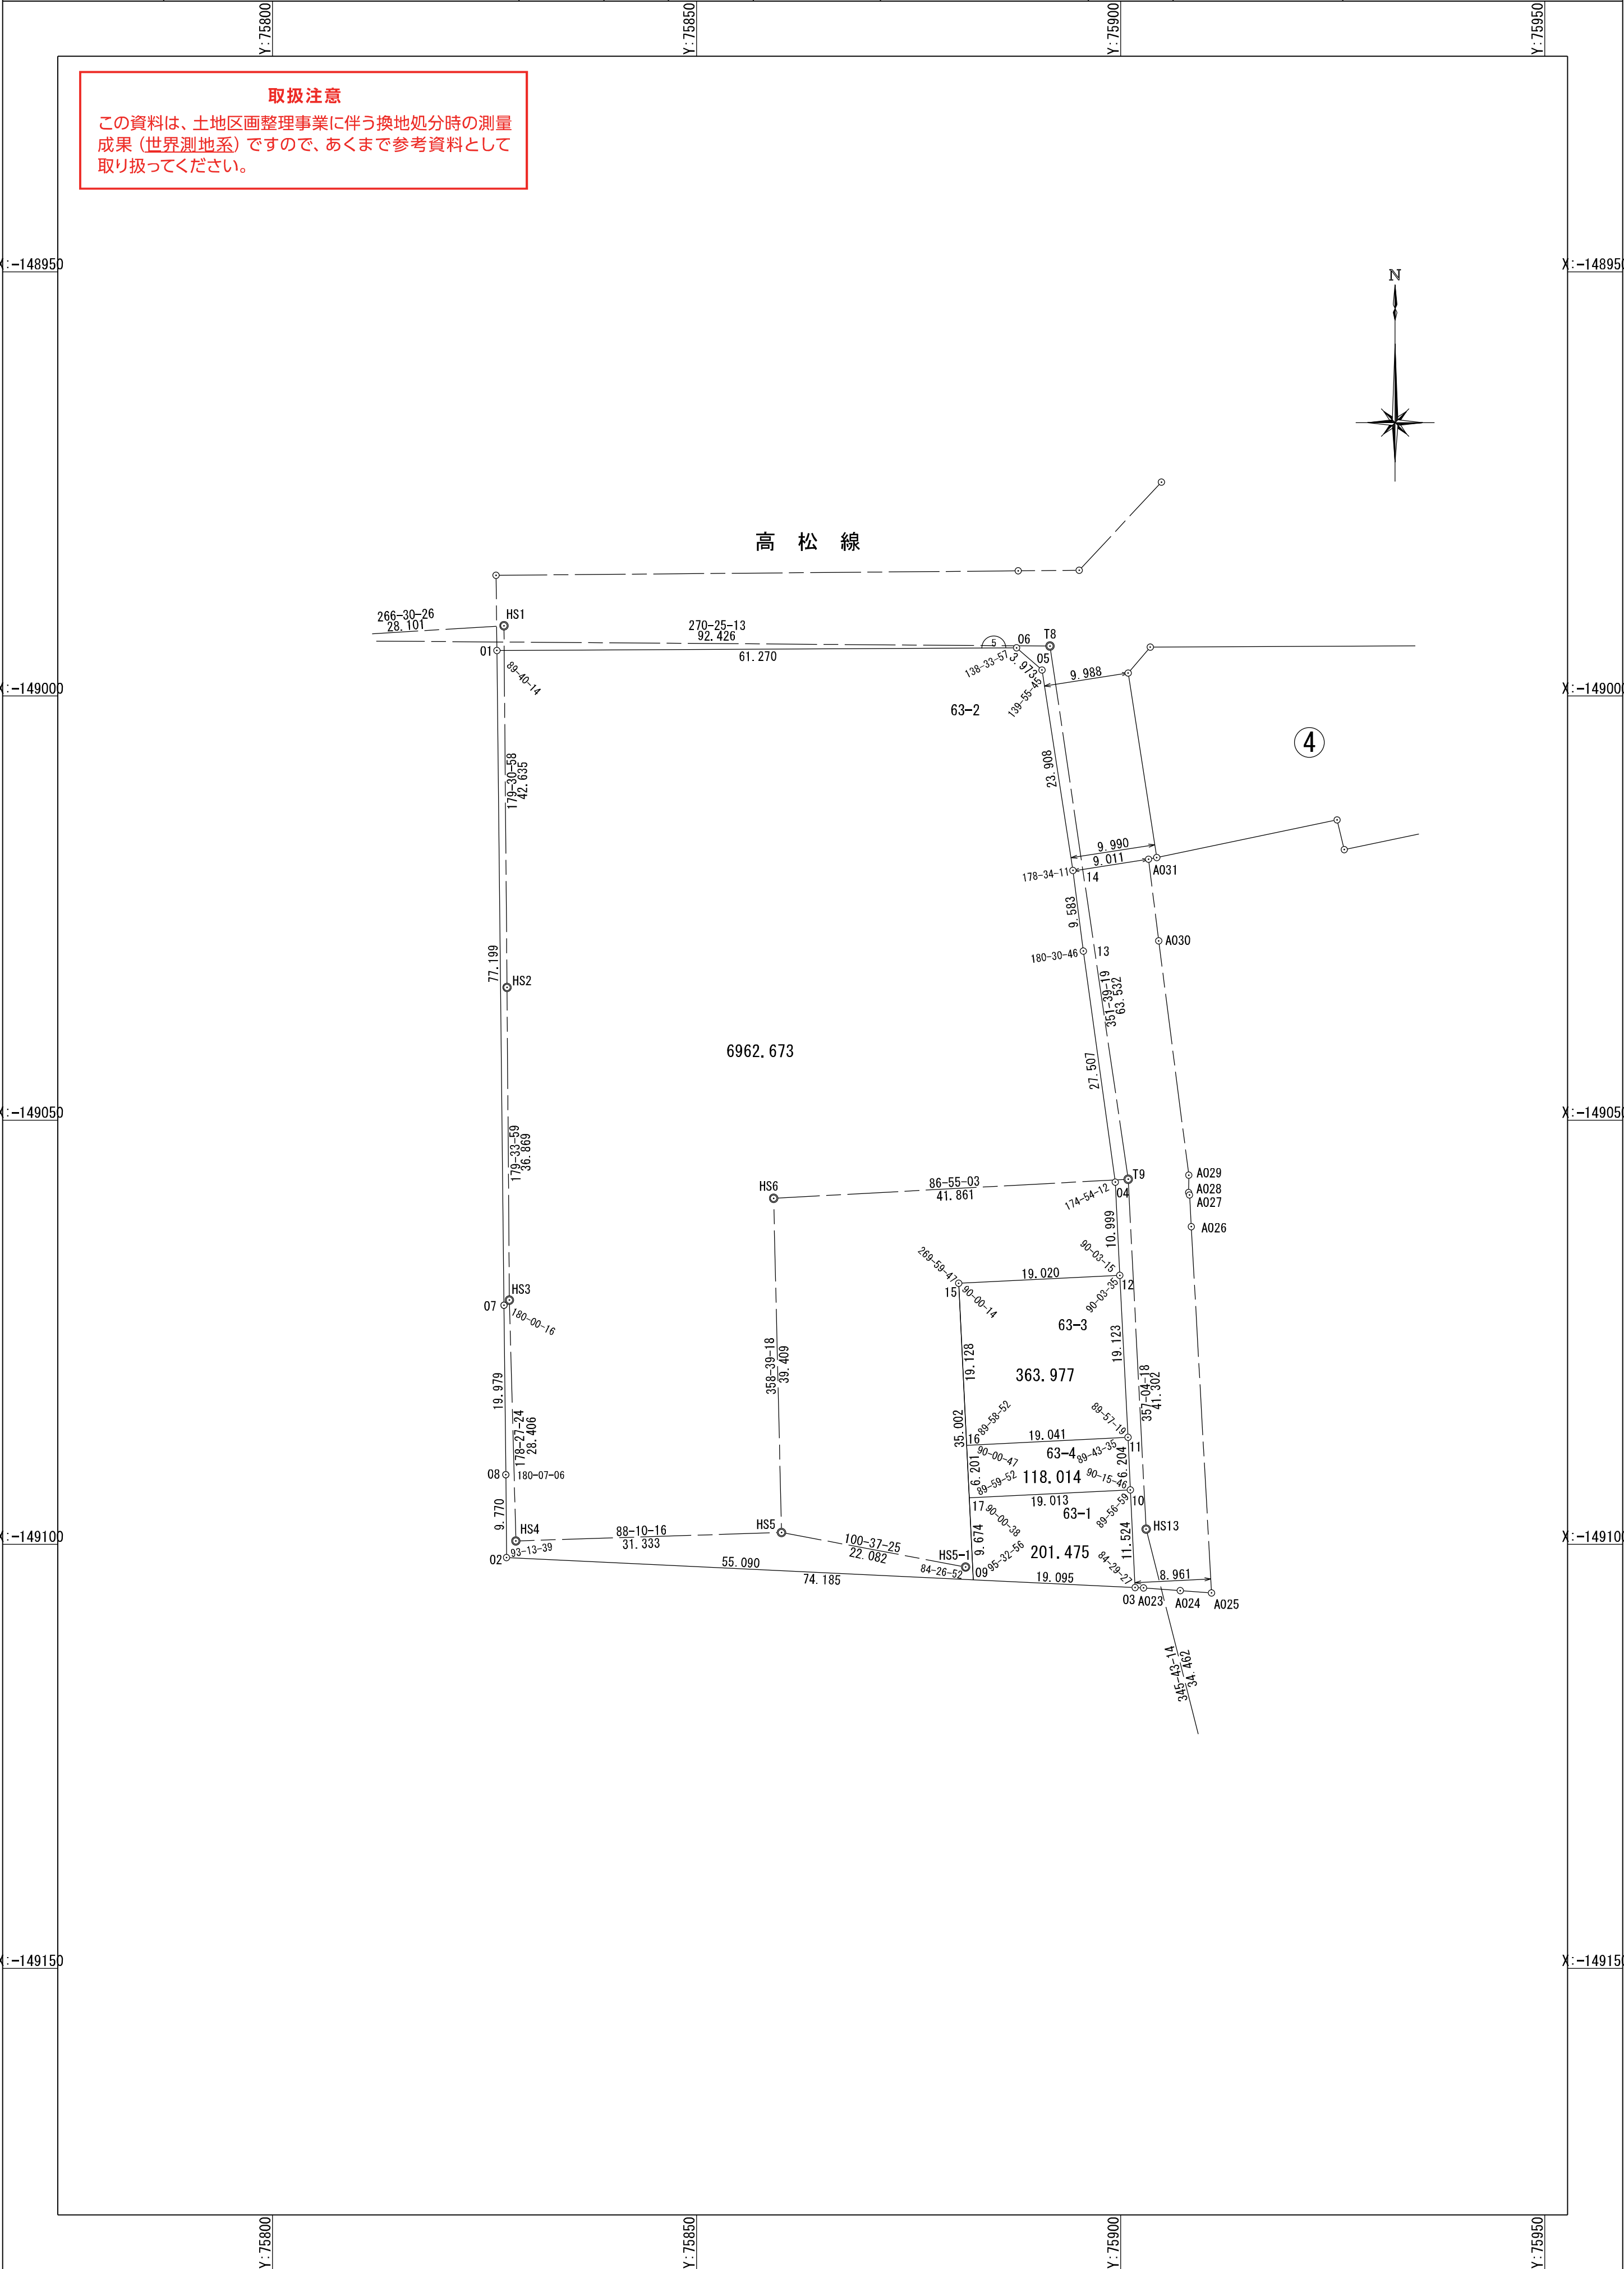

作業機関

有限会社イーエールコンサルタンツ

計画機関
神戸市

「この座標は、世界測地系を用いています」

「この成果は、国土地理院長の助言を受けて
得たものである（助言番号）平26近公第3号」