


# 谷上地区 41街区 画地出来形測量原図

**取扱注意**  
 この資料は、土地区画整理事業に伴う換地処分時の測量  
 成果（世界測地系）ですので、あくまで参考資料として  
 取り扱ってください。

地番区域 神戸市北区谷上東町 番号 縮尺 1:250 世界測地系座標 第 V 作成年月日 平成17年 3月 日

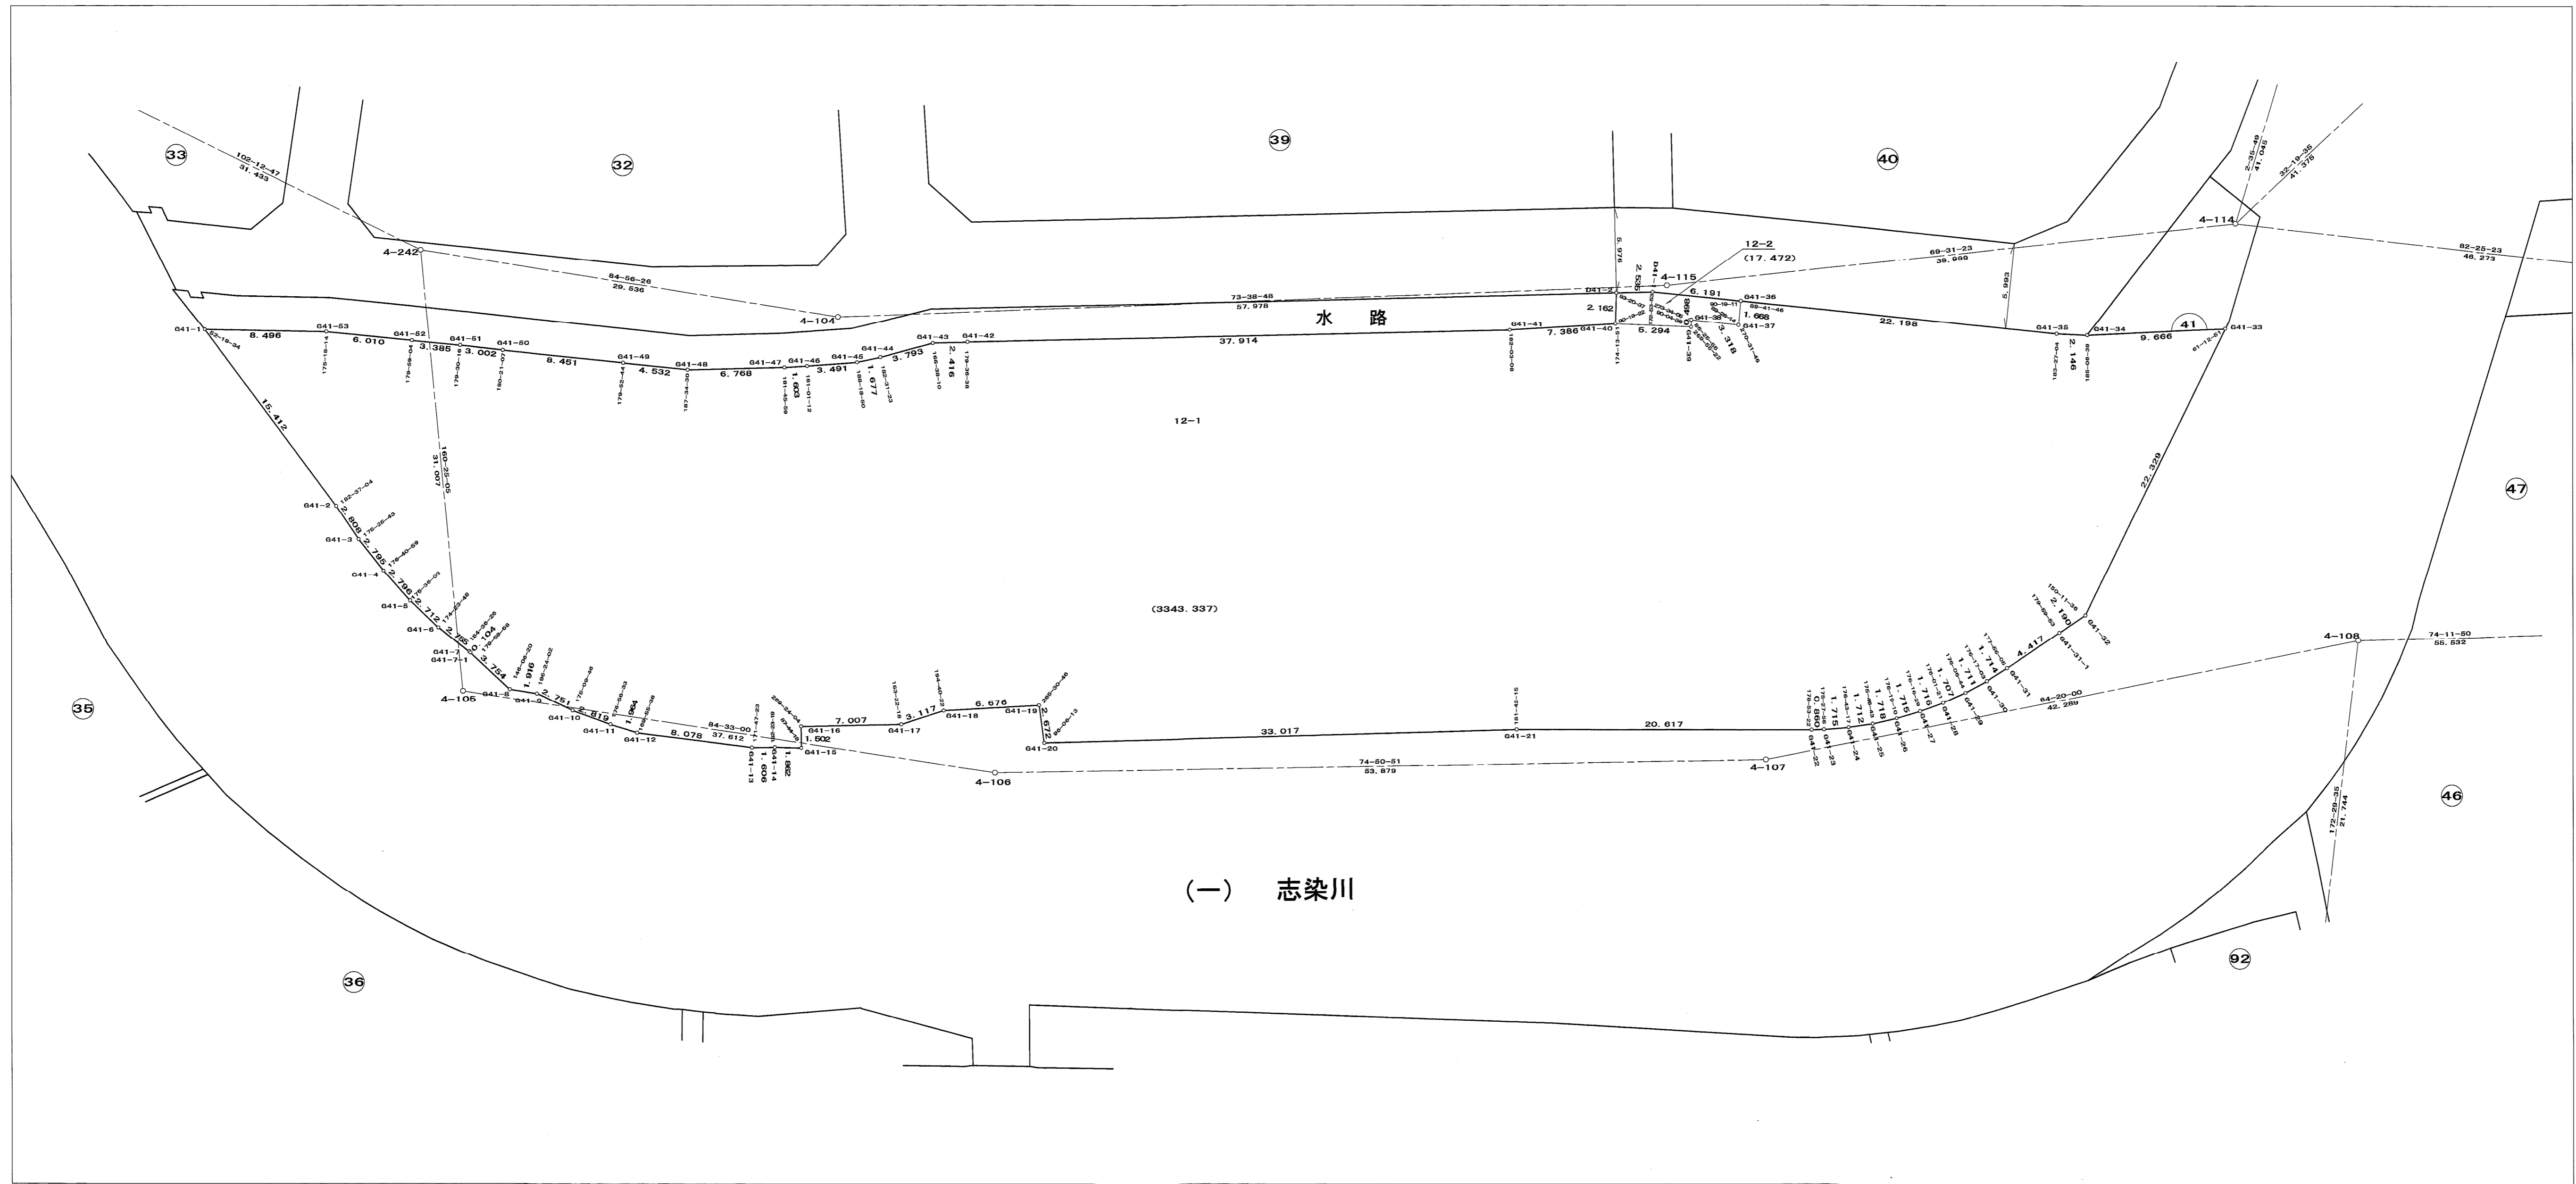

作成機関  
株式会社才才バ

計画機関  
神戸市都市計画総局