


# 谷上地区 53街区 画地出来形測量原図

**取扱注意**  
 この資料は、土地区画整理事業に伴う換地処分時の測量成果（世界測地系）ですので、あくまで参考資料として取り扱ってください。

|      |           |    |    |       |         |     |       |            |
|------|-----------|----|----|-------|---------|-----|-------|------------|
| 地番区域 | 神戸市北区谷上東町 | 番号 | 縮尺 | 1:250 | 世界測地系座標 | 第 V | 作成年月日 | 平成17年 3月 日 |
|------|-----------|----|----|-------|---------|-----|-------|------------|

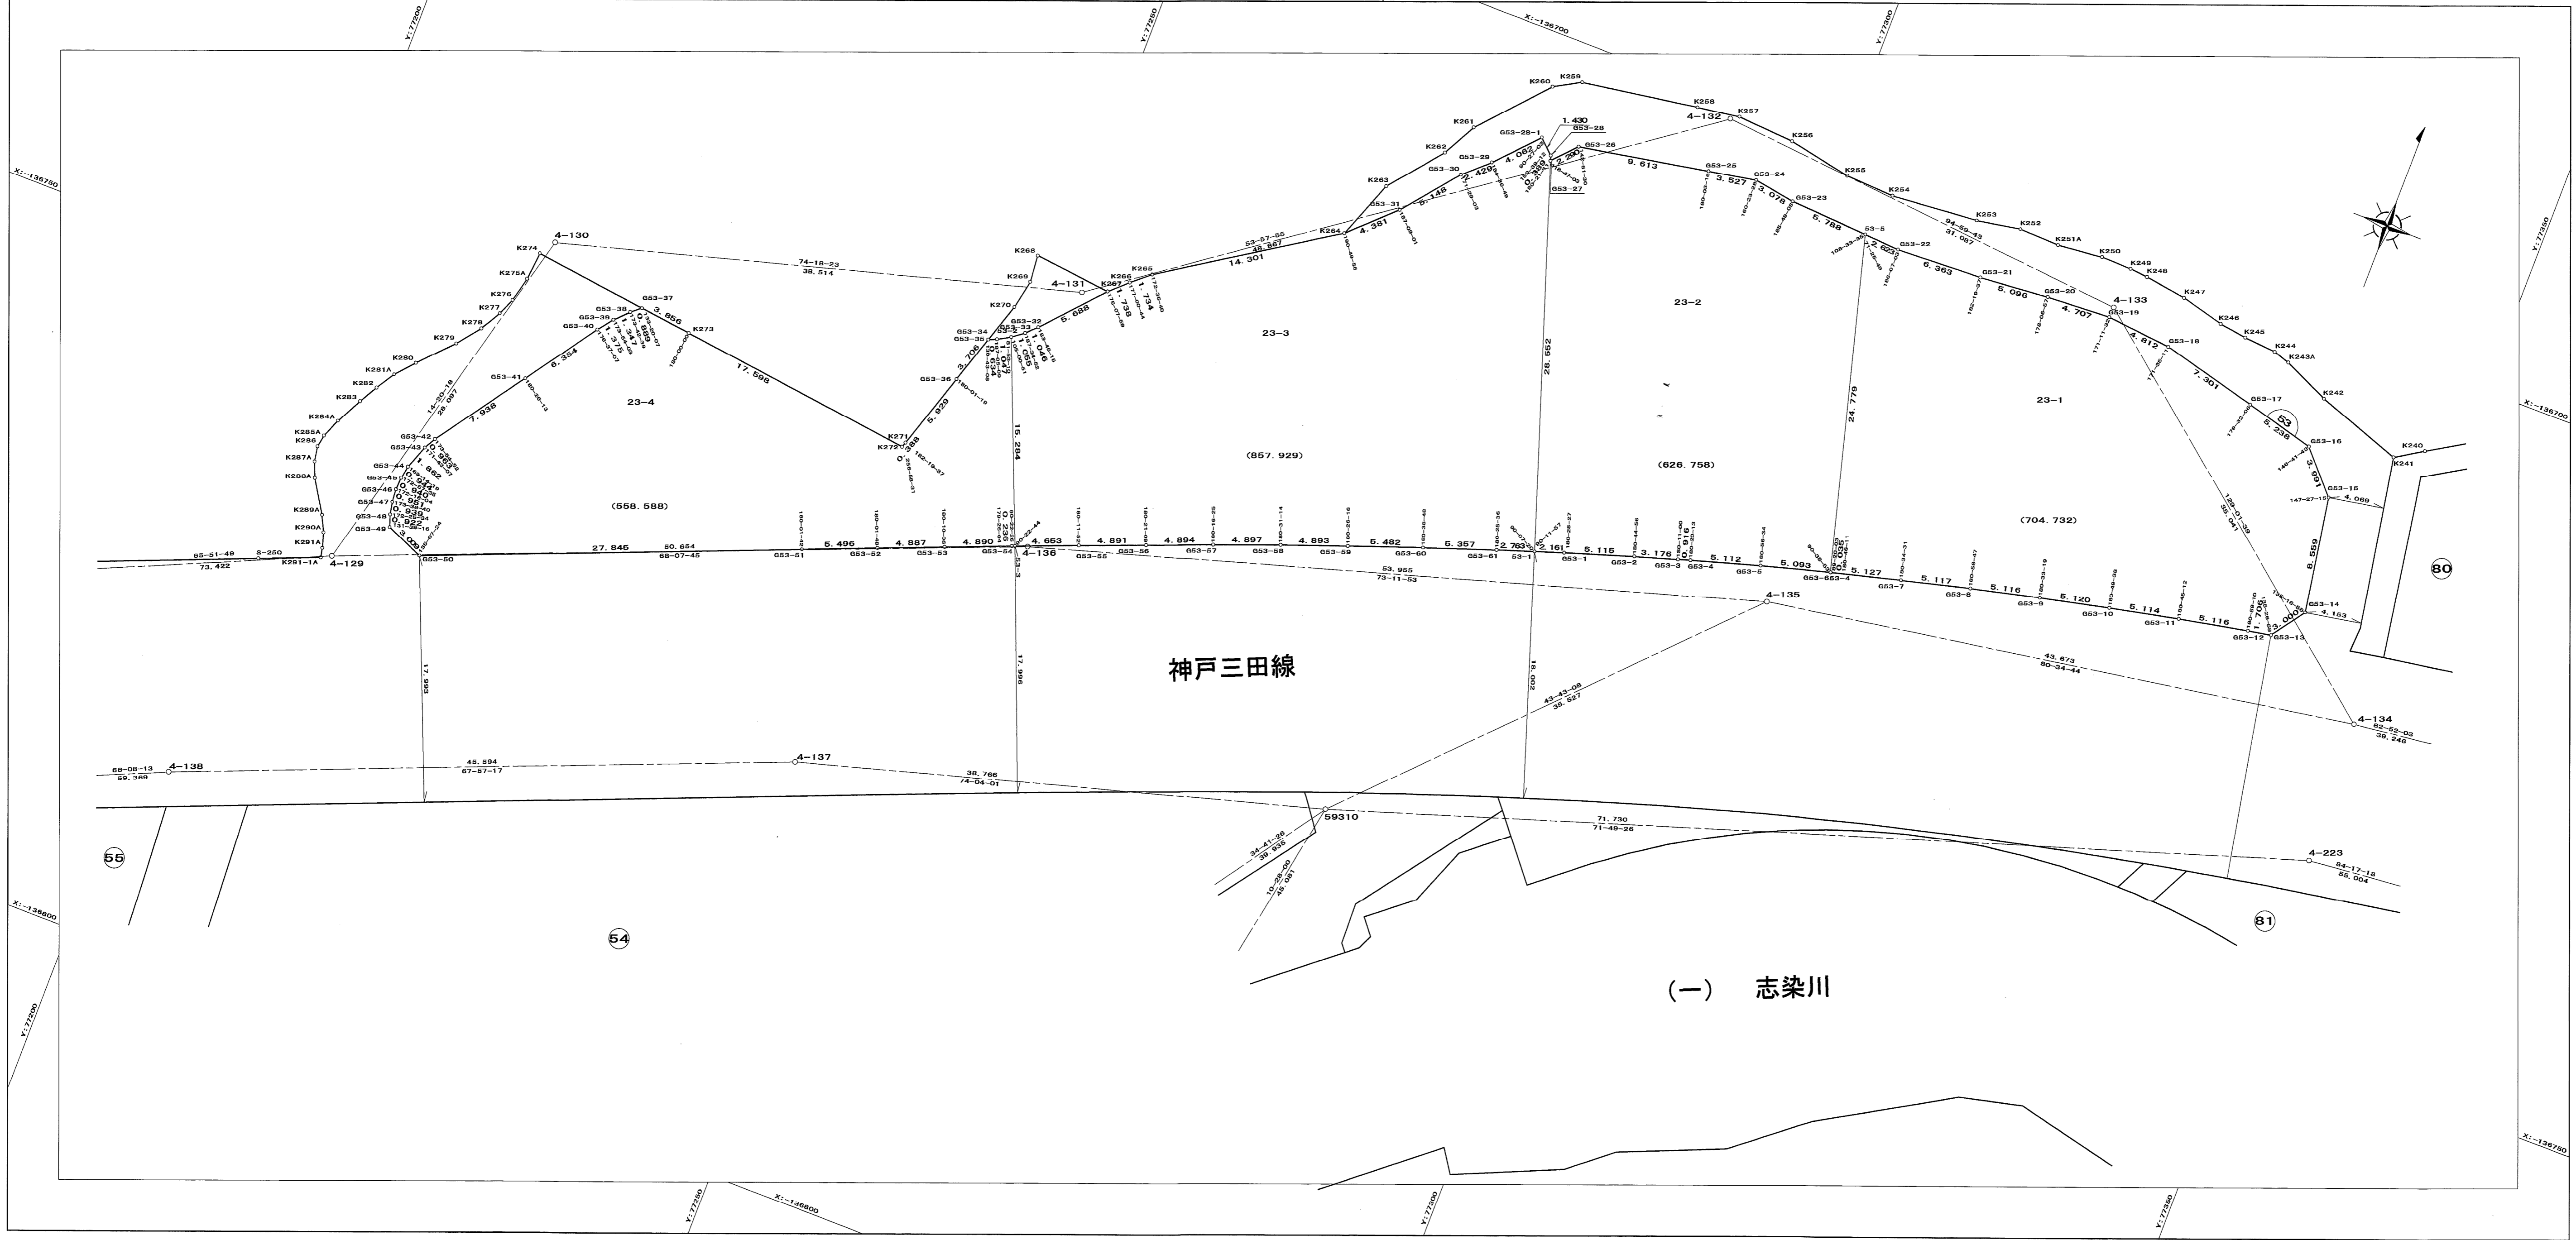

作成機関  
株式会社才才バ

計画機関  
神戸市都市計画局