


谷上地区 13街区 画地出来形測量原図

取扱注意
 この資料は、土地区画整理事業に伴う換地処分時の測量成果（世界測地系）ですので、あくまで参考資料として取り扱ってください。

地番区域	神戸市北区谷上西町	番号	縮尺	1:250	世界測地系座標	第 V	作成年月日	平成17年 3月 日
------	-----------	----	----	-------	---------	-----	-------	------------

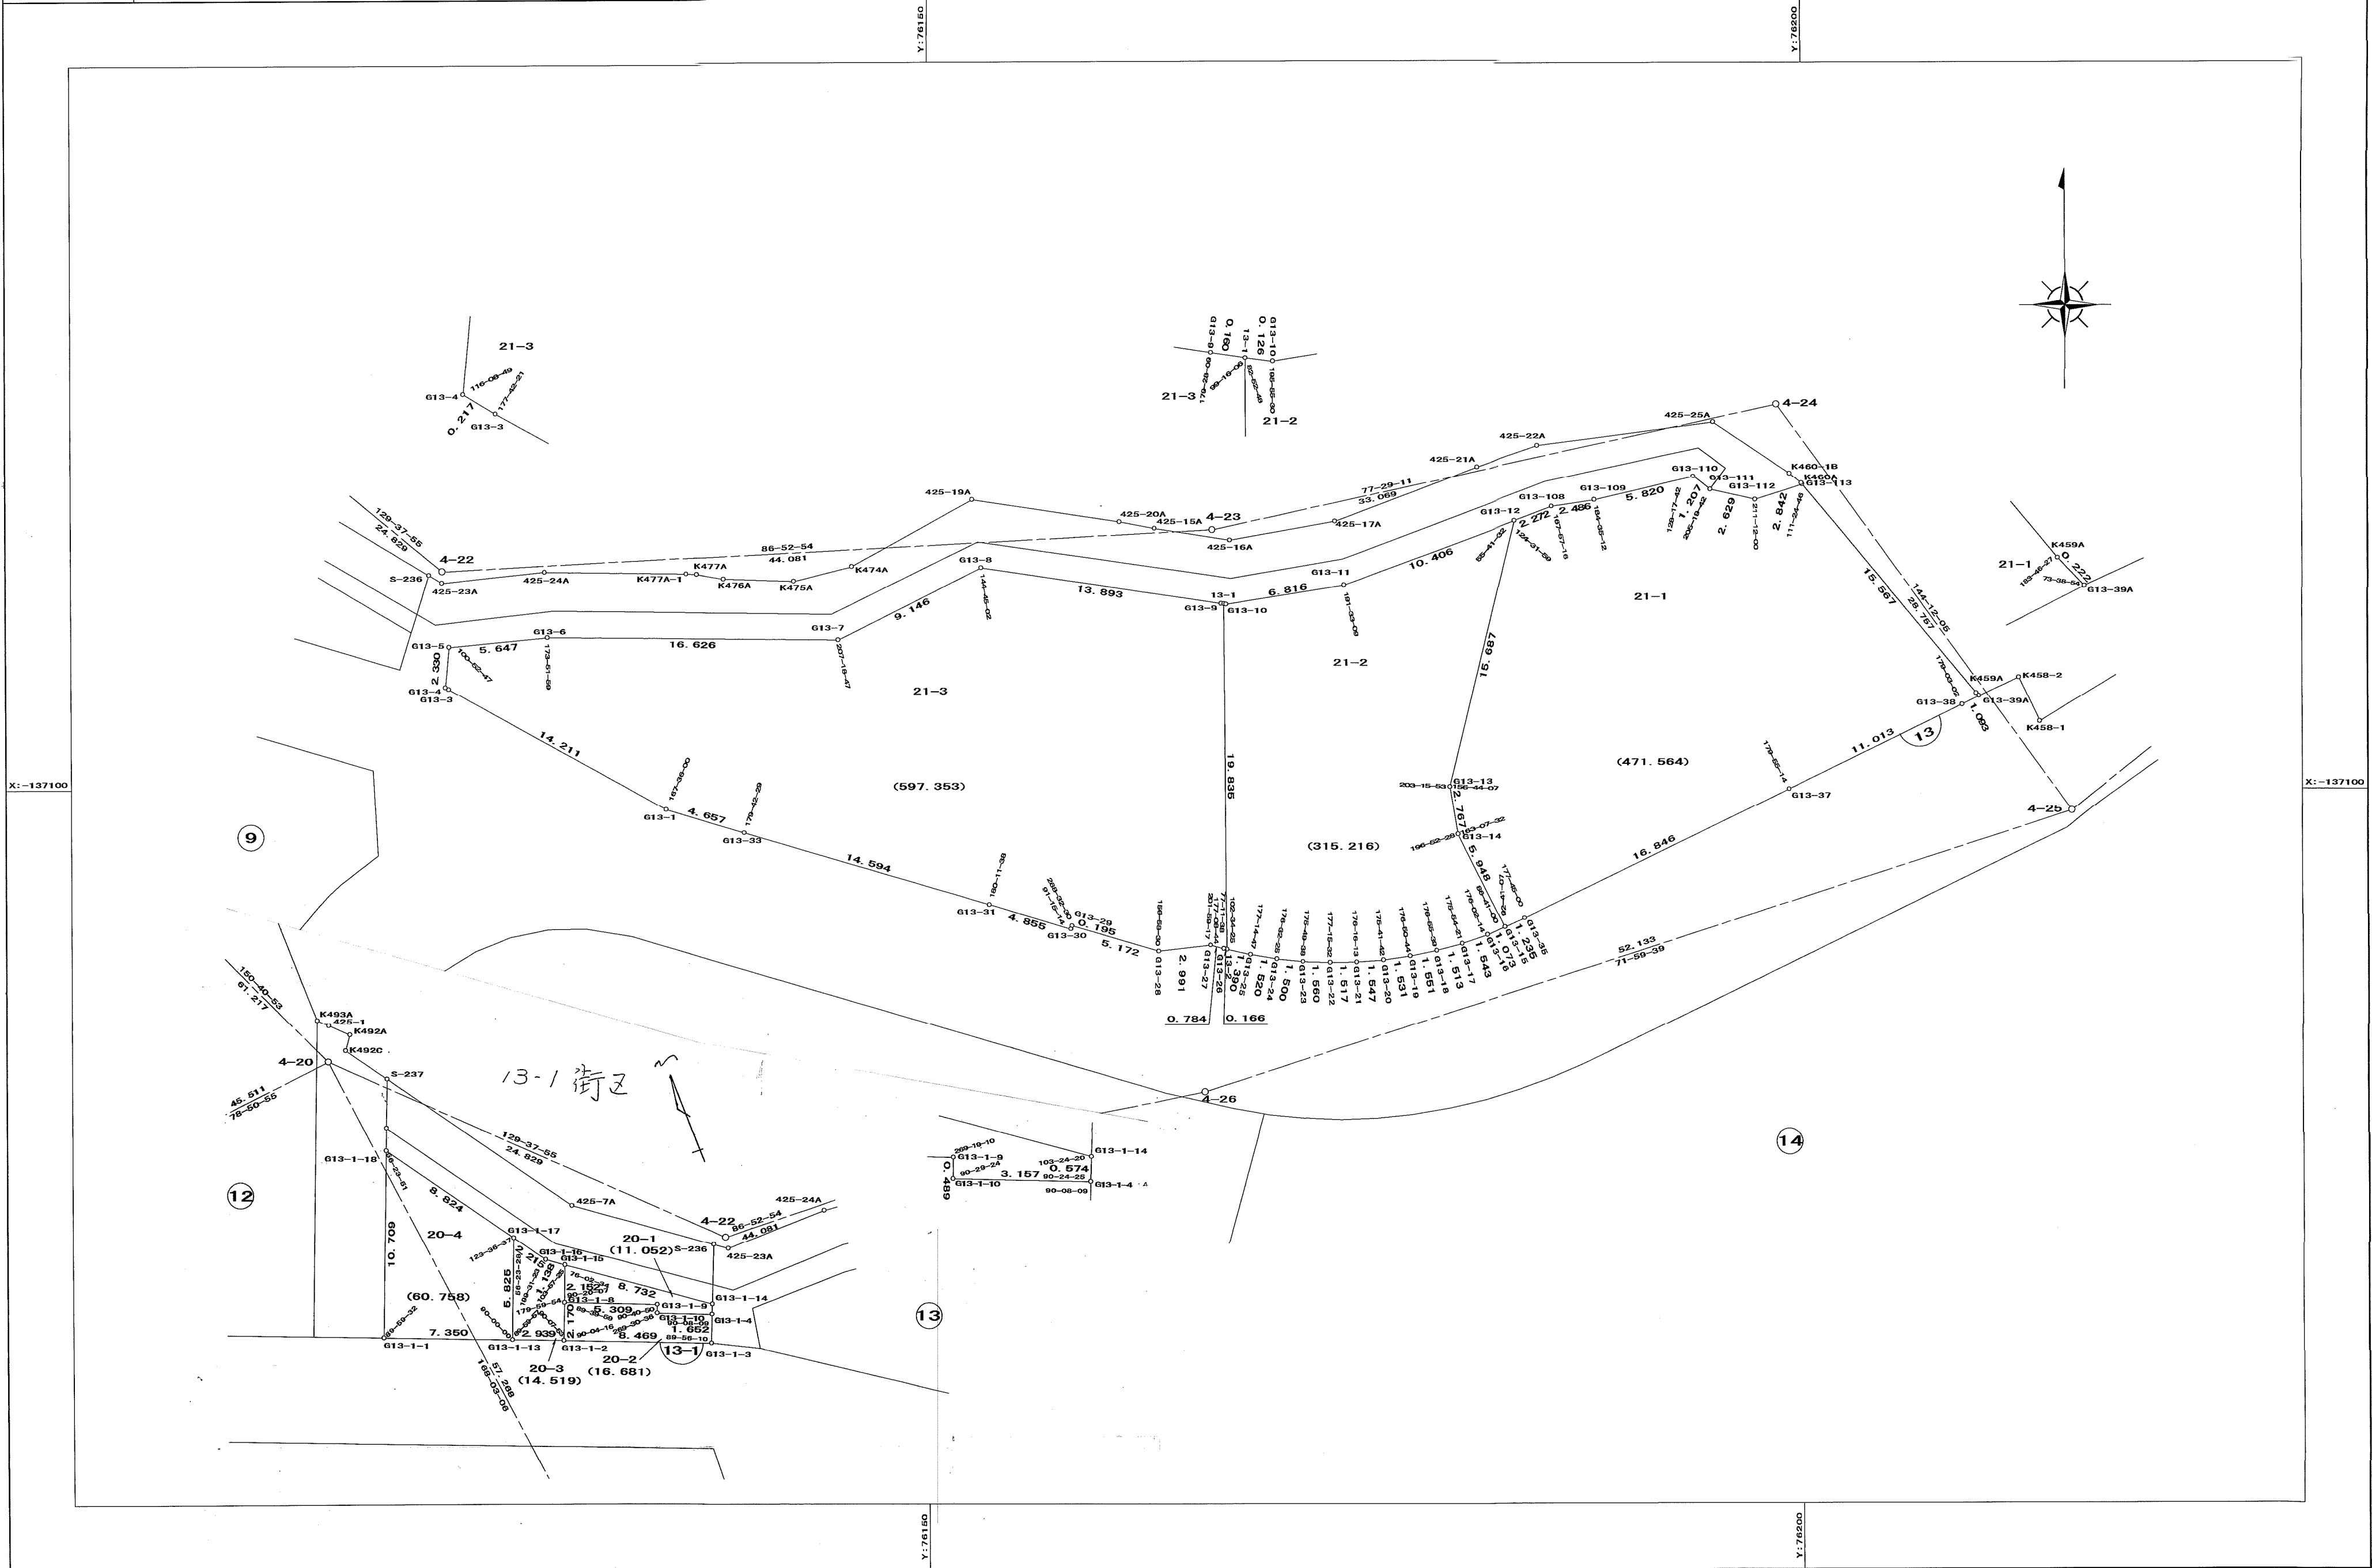

作成機関 株式会社オオハ

計画機関 神戸市都市計画総局