


谷上地区 26街区 画地出来形測量原図

取扱注意
この資料は、土地区画整理事業に伴う換地処分時の測量成果（世界測地系）ですので、あくまで参考資料として取り扱ってください。

地番区域 神戸市北区谷上西町 番号 縮尺 1:250 世界測地系座標 第 V 作成年月 平成17年 3月 日

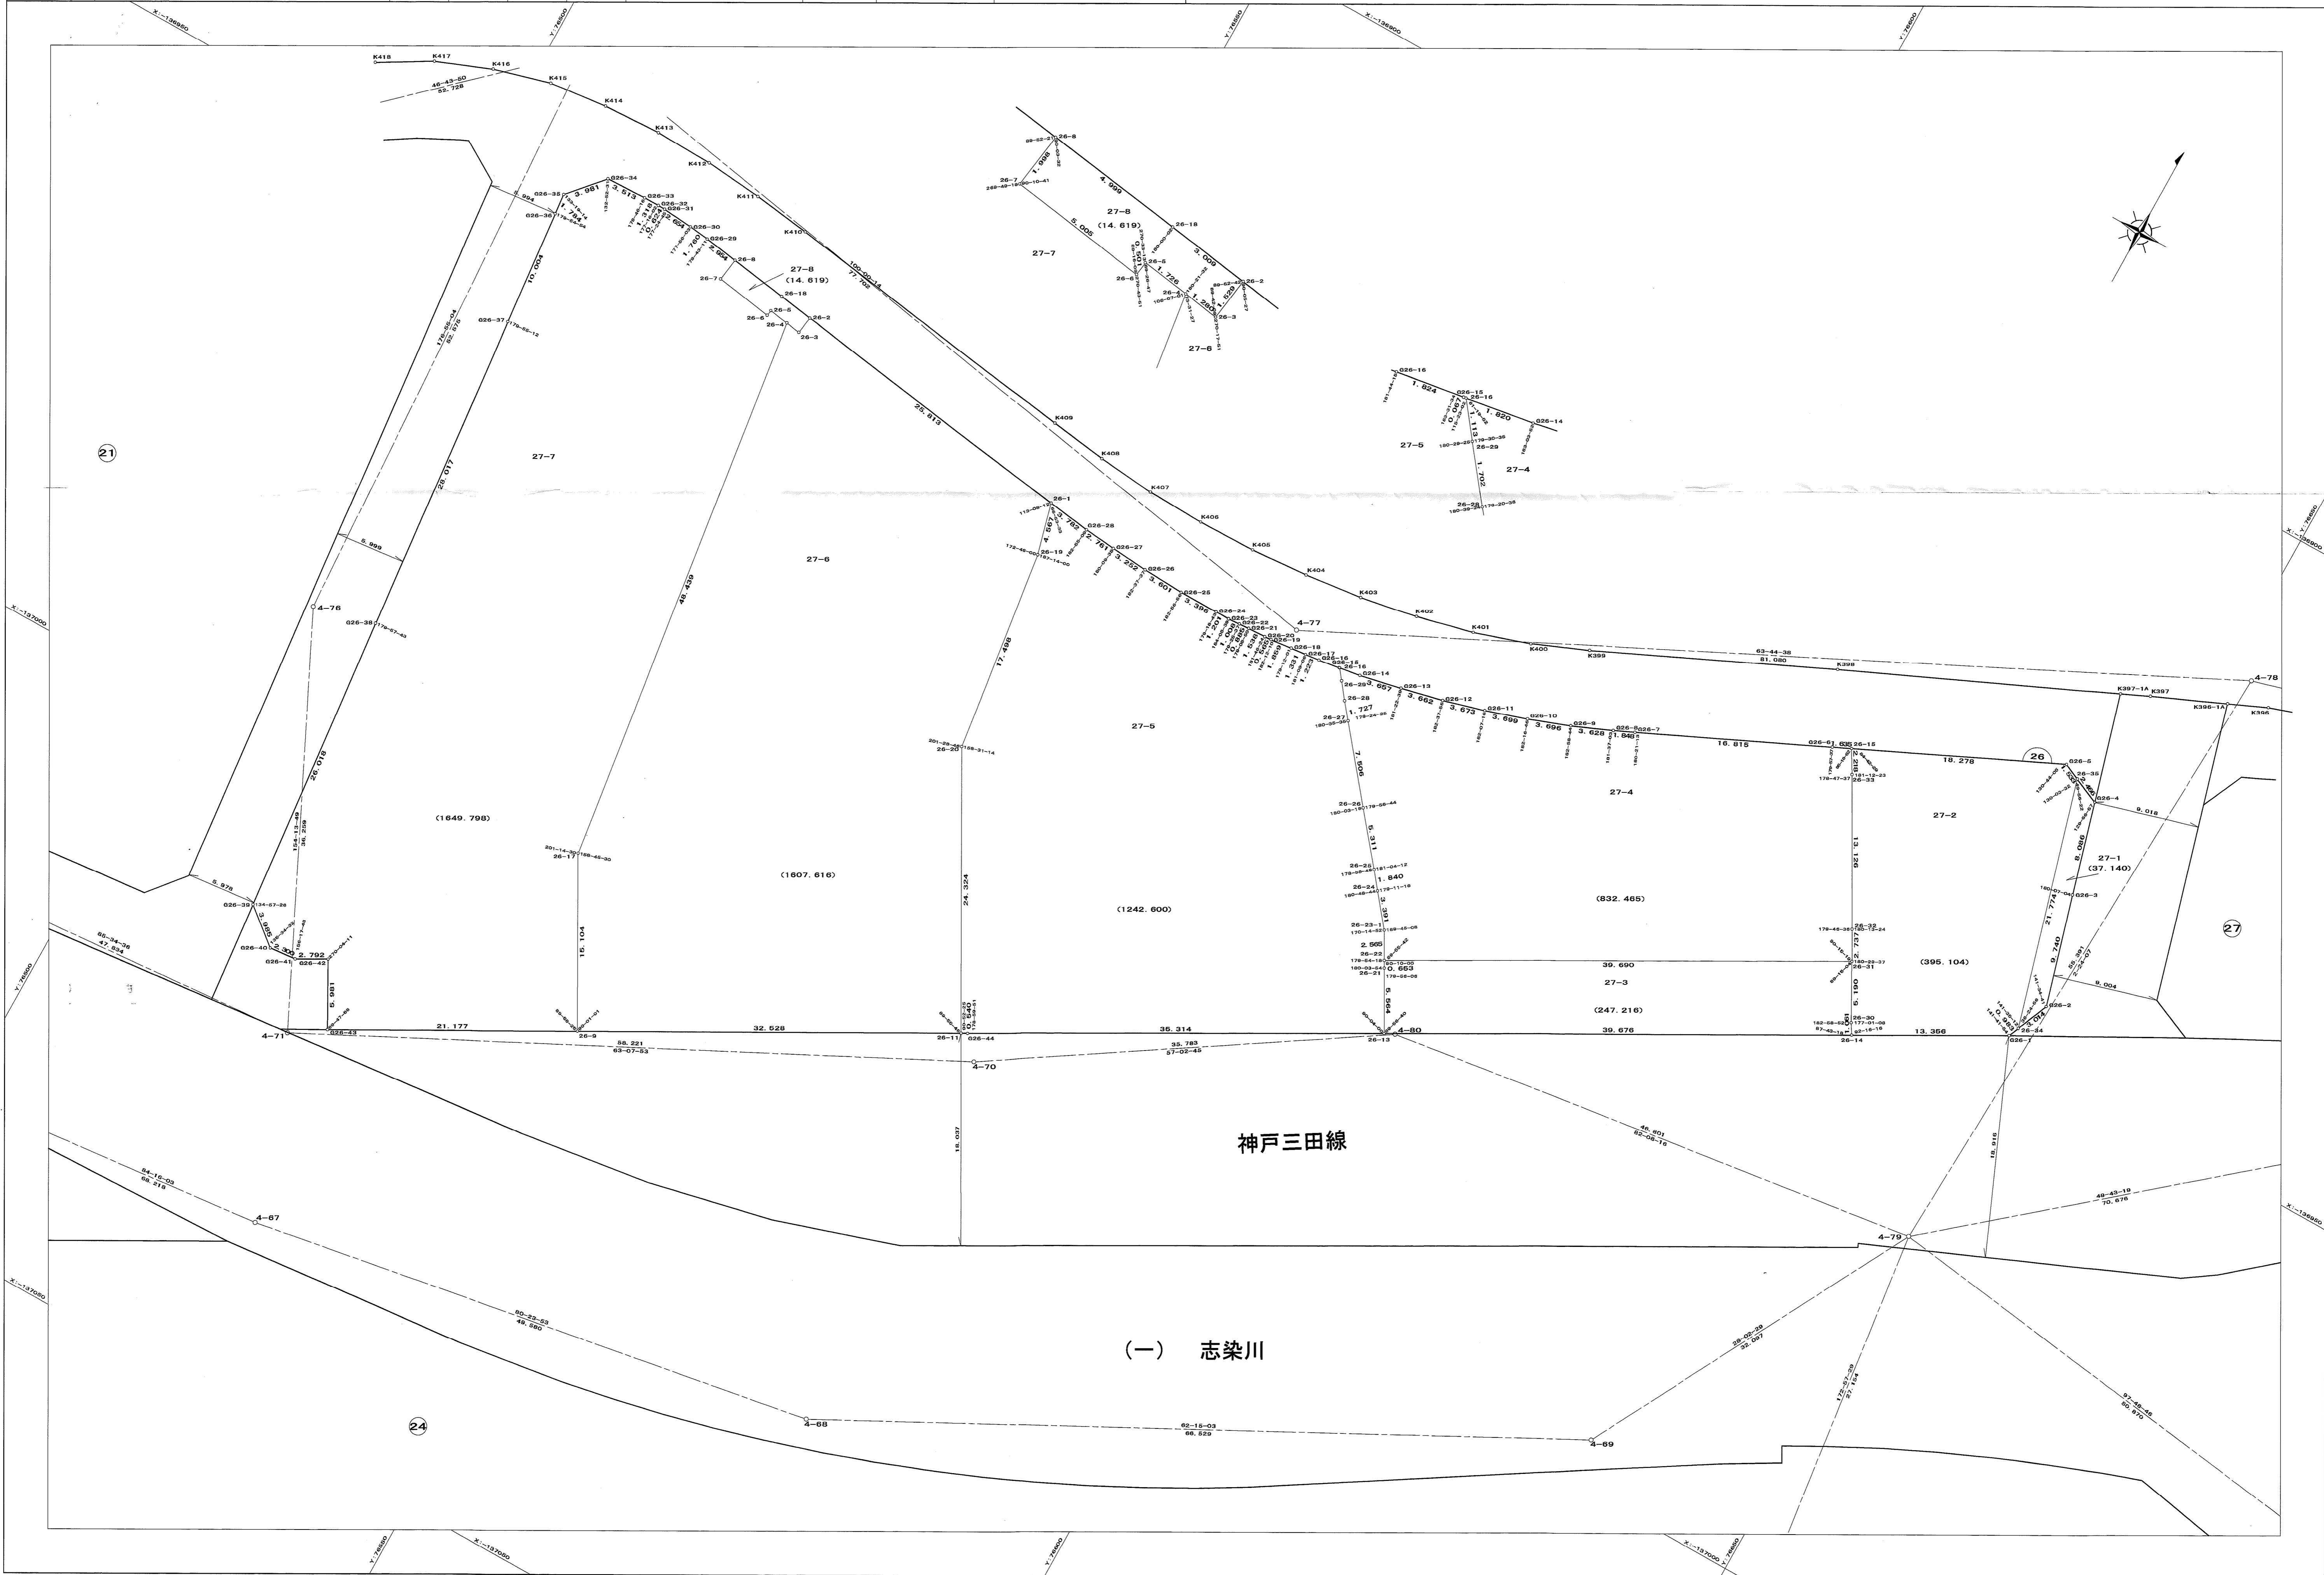

作成機関 株式会社オオバ

計画機関 神戸市都市計画総局