


確定測量原図  
徳井換地区 19 街区 縮尺 1 : 300

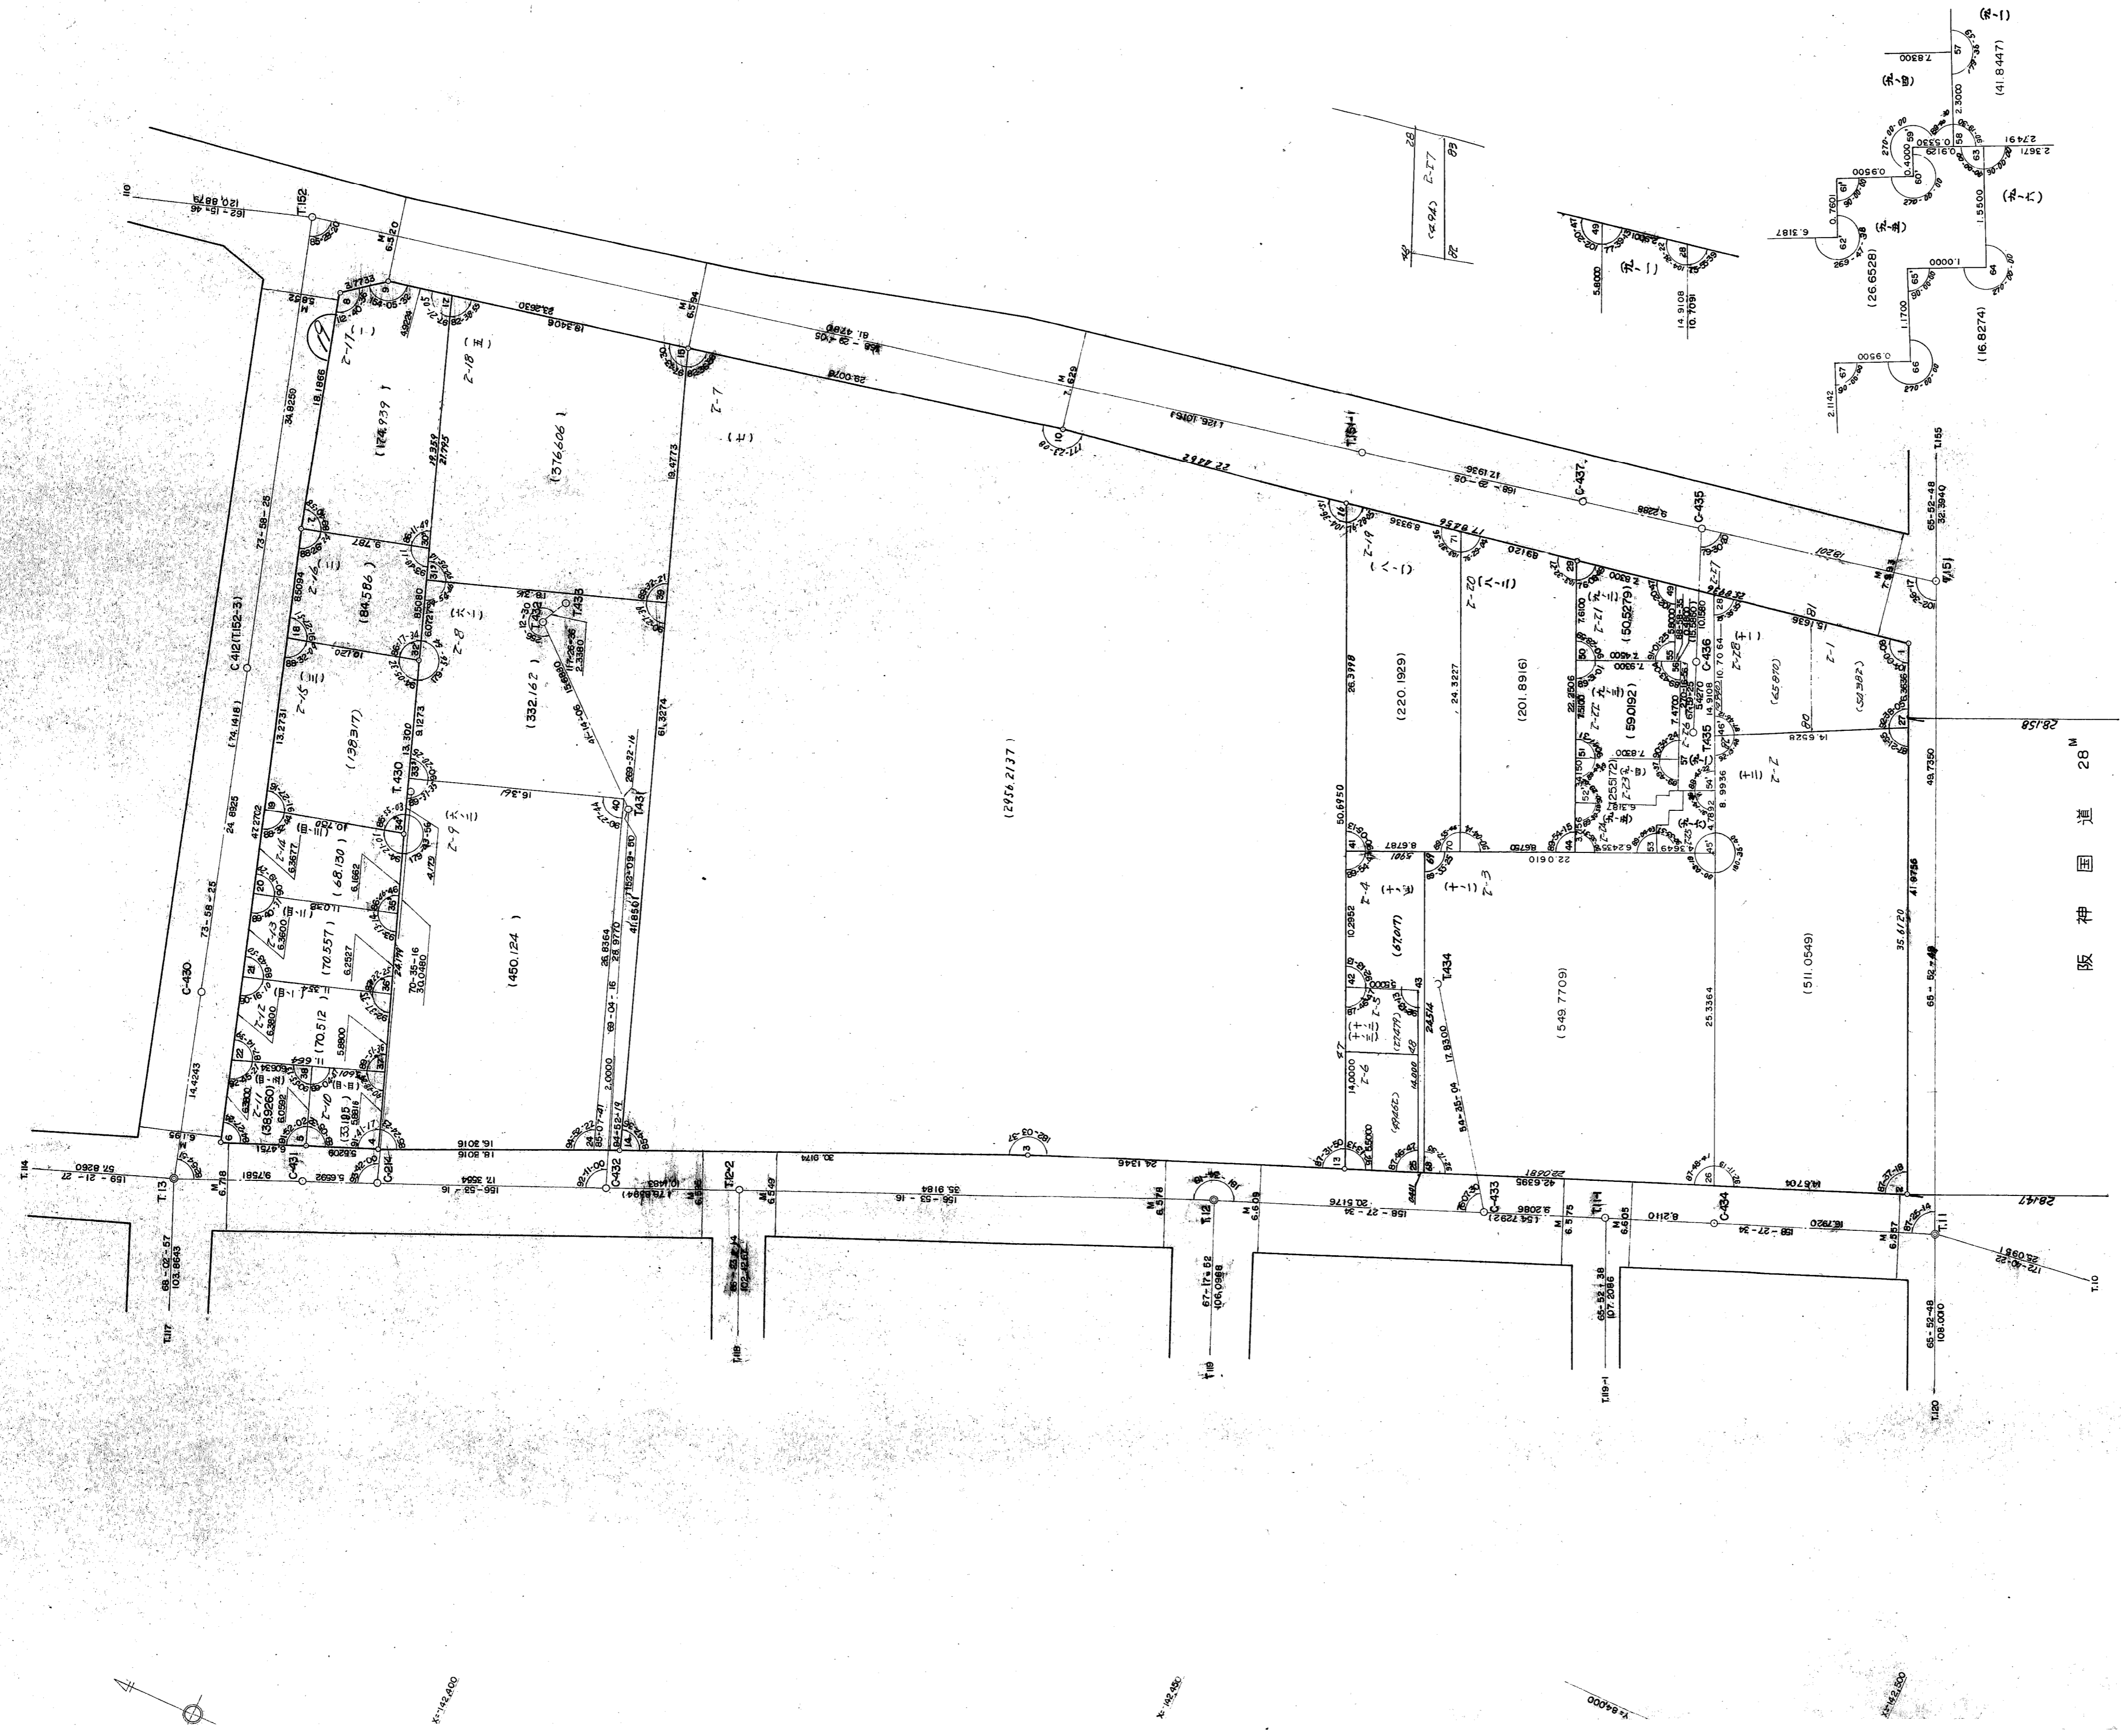

取扱注意  
この資料は、土地区画整理事業に伴う換地処分時の測量  
成果（日本測地系）ですので、あくまで参考資料として  
取り扱ってください。